

C. Arealet på tilbygget eller den frittliggende bygningen

Tilbygg

Antall etasjer du har bygget/revet:

Oppgi nøyaktig areal for det du har bygget/revet:

BYA (totalt)

m²

BRA (totalt)

m²

BTA 1. etg

m²

BTA 2. etg

m²

Frittliggende bygning

Oppgi nøyaktig areal for det du har bygget/revet:

BYA

50 m²

BRA

475 m²

BTA

50 m²

D. Dato for ferdigstillelse

Skjemaet skal sendes til kommunen senest 4 uker etter at du er ferdig å bygge eller rive.

Datoen du var ferdig med å bygge/rive

8 1 1 2 2 0 2 1

E. Hvilken eiendom har du bygget/revet på?

Adresse: RIPLEVIKVEGEN 24

Postnr/sted: 5919 FREKHAUG

Kommune: ALVER

Gårdsnr: 336

Bruksnr: 108

Festenr:

Seksjonsnr:

F. Navn og kontaktinformasjon

Navn:

E-post:

Telefon:

Mobil:

Adresse (hvis du bor et annet sted enn der du har bygget/revet):




Jeg har lagt ved et kart over eiendommen hvor jeg har tegnet inn et omriss av det jeg har bygget/revet. På kartet har jeg oppgitt hvor mange meter det er fra det jeg har bygget/revet til nærmeste nabogrense og hvor mange meter det er til nærmeste bygning på eiendommen.

G. Underskrift

Dato:

Underskrift:

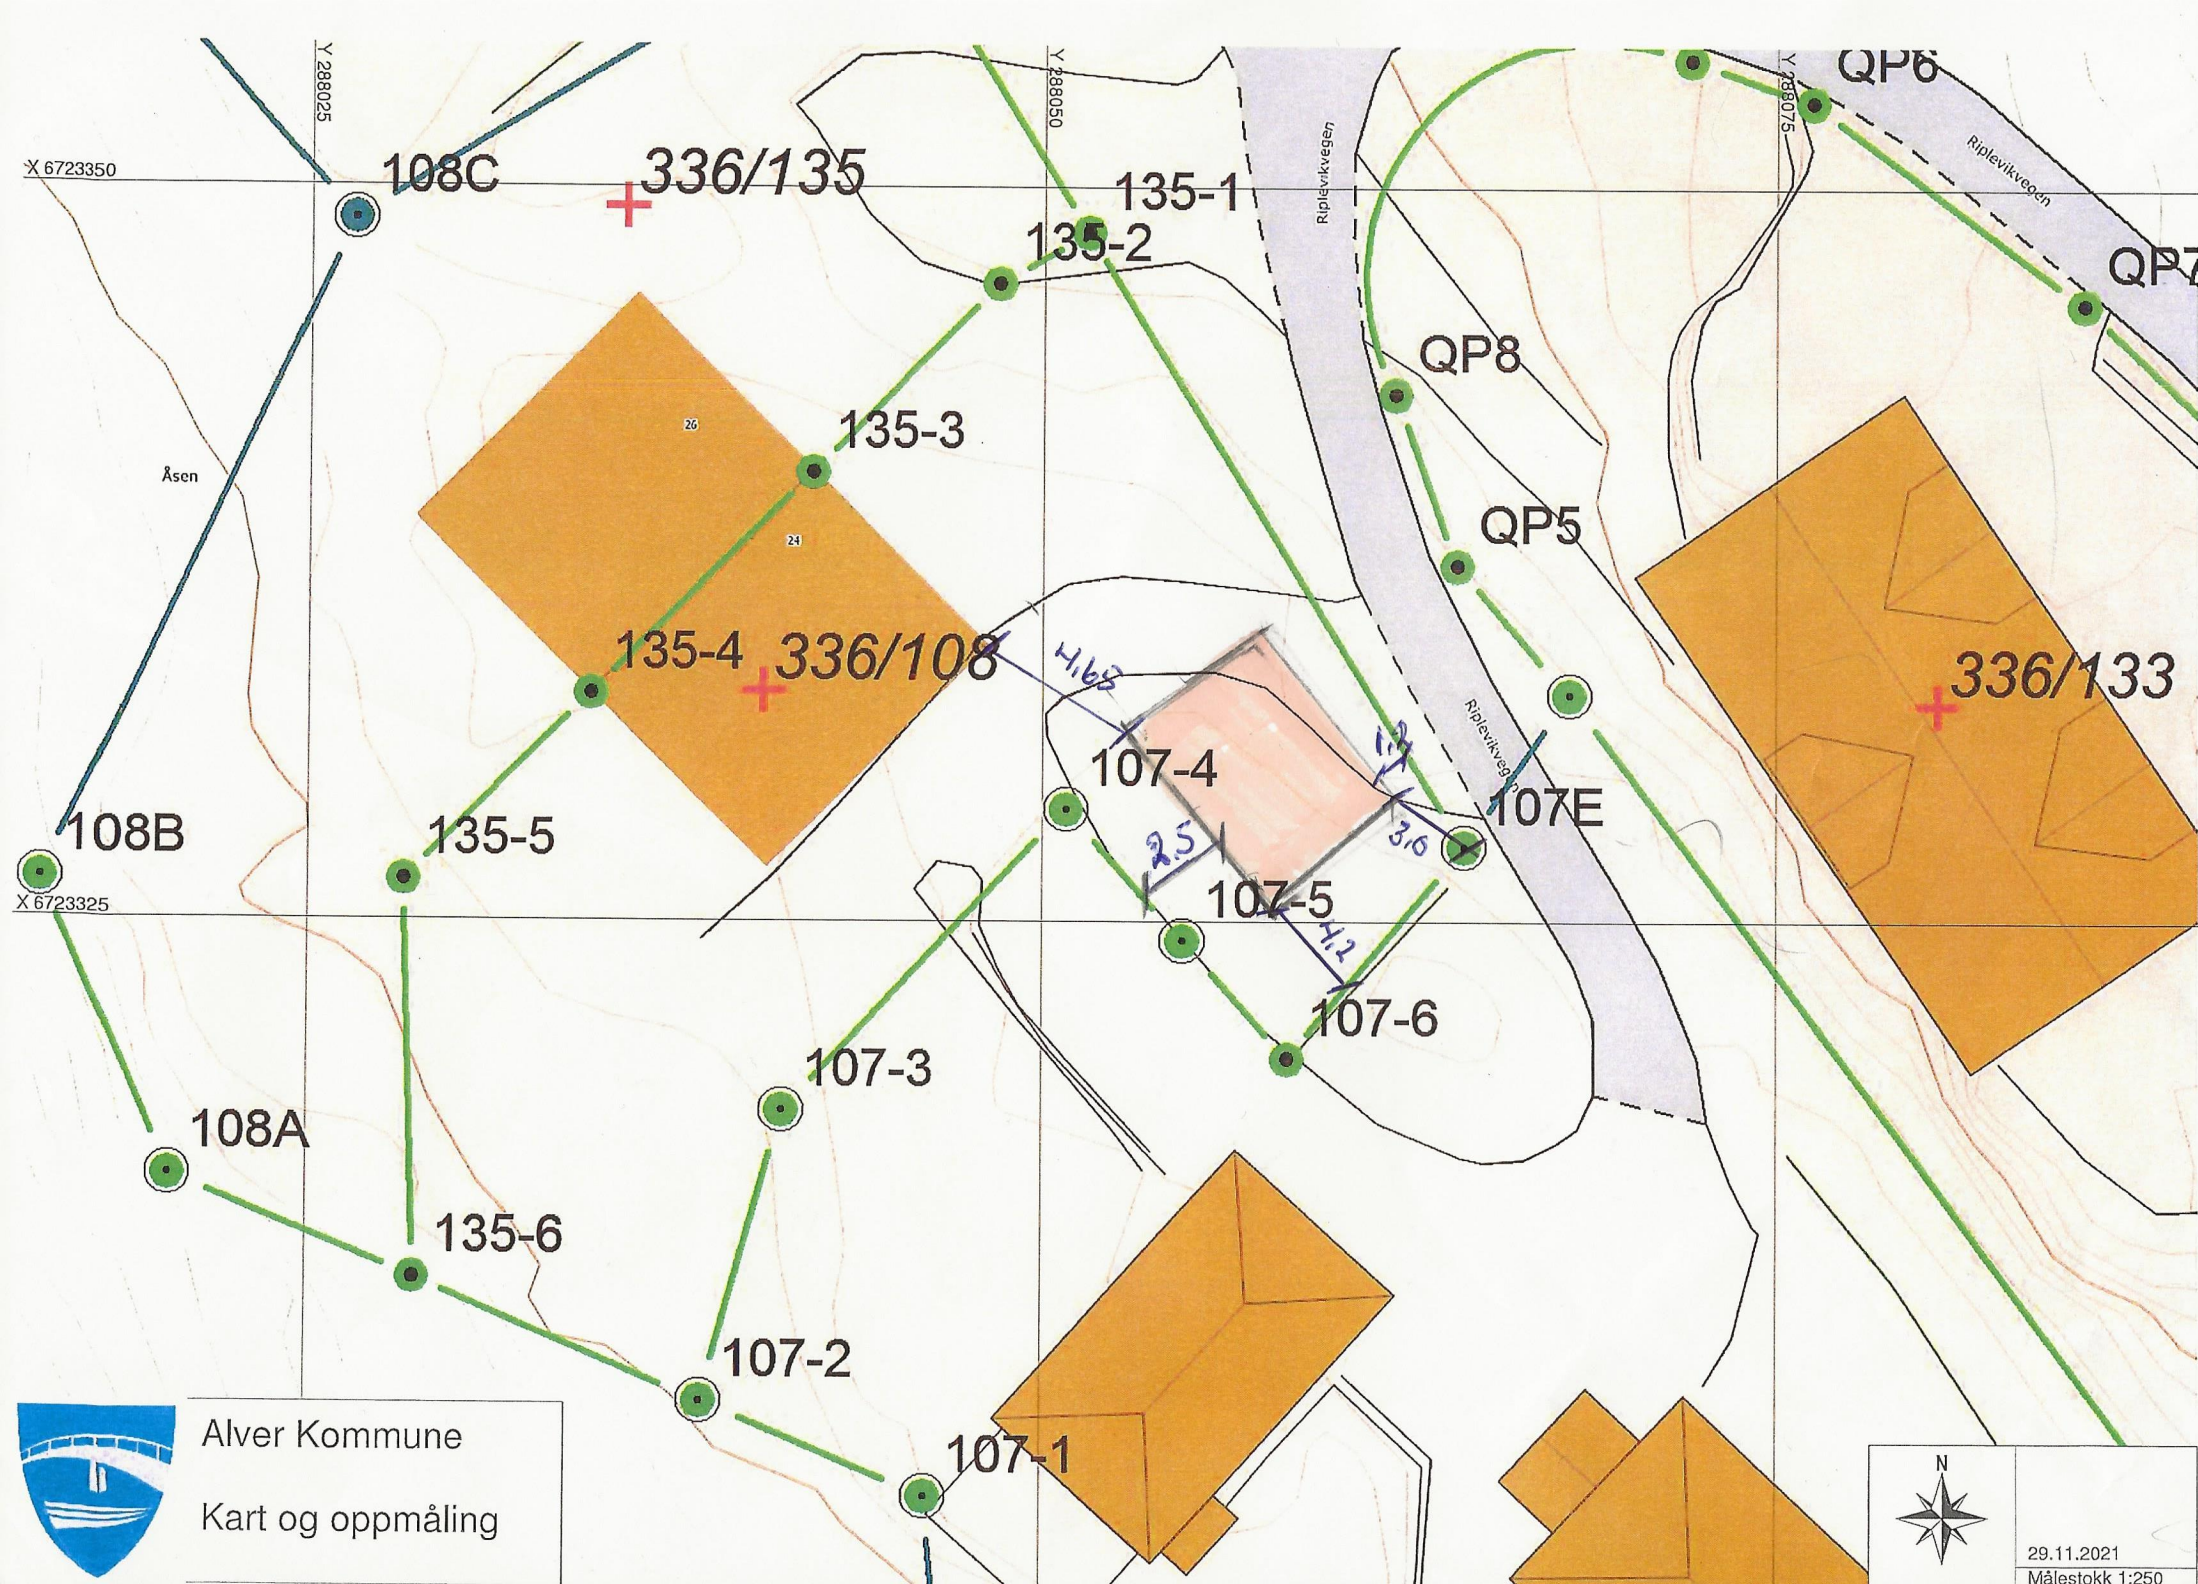

X 6723350

Y 288025

Y 288050

Y 288075

108C

336/135

135-1

135-2

QP6

QP8

QP5

QP7

Åsen

26

24

135-3

135-4 336/108

H.68

107-4

107E

336/133

108B

135-5

X 6723325

2.5

107-5

3.0

107-6

108A

135-6

107-3

107-2

107-1



Alver Kommune
Kart og oppmåling

N

29.11.2021
Målestokk 1:250