


SNITT A-A

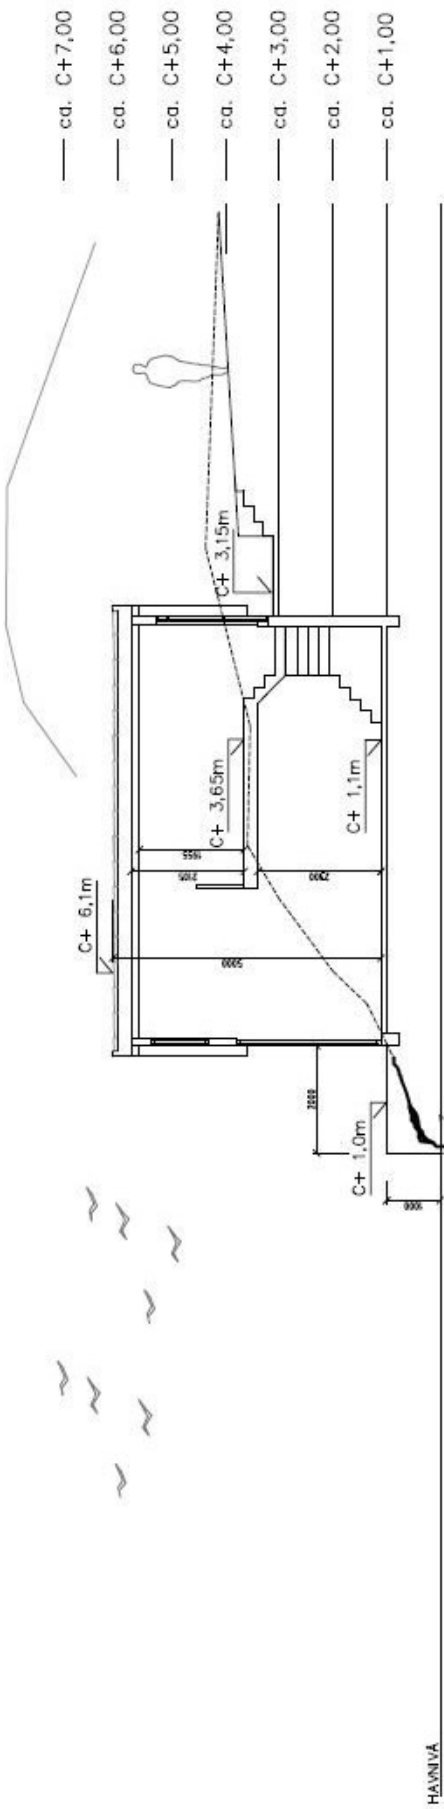

SNITT B-B

----- EKSTIST. TERRENG LINJE REV B DATO 31.08.2018
 _____ NY. TERRENG LINJE



stasjonsnavn	prosjekt	dato	mål	gr./bnr
HAMMAR-KAMERATANE AS	17-39	25.09.2017	1 : 100	25/18
	NAUST HAUGLANDSVAGEN			
	FLYBRYGGE, P.P. F.BRNET	31.08.18 00		
	NAUST SENKET NED 500mm	04.07.18 150		
	REV. ENDRINGEN G.ELDER	DATO	DATE	SIGN.
	GRUNG	ARKITEKTUR AS		
	FANTOFTVEIEN 16, 5072 BERGEN			
	TF. 55 26 40 00	foks 55 28 48 00		
	E-MAIL	firmag@grung.no		
	NAUST	SNITT		
	A1-02B			