


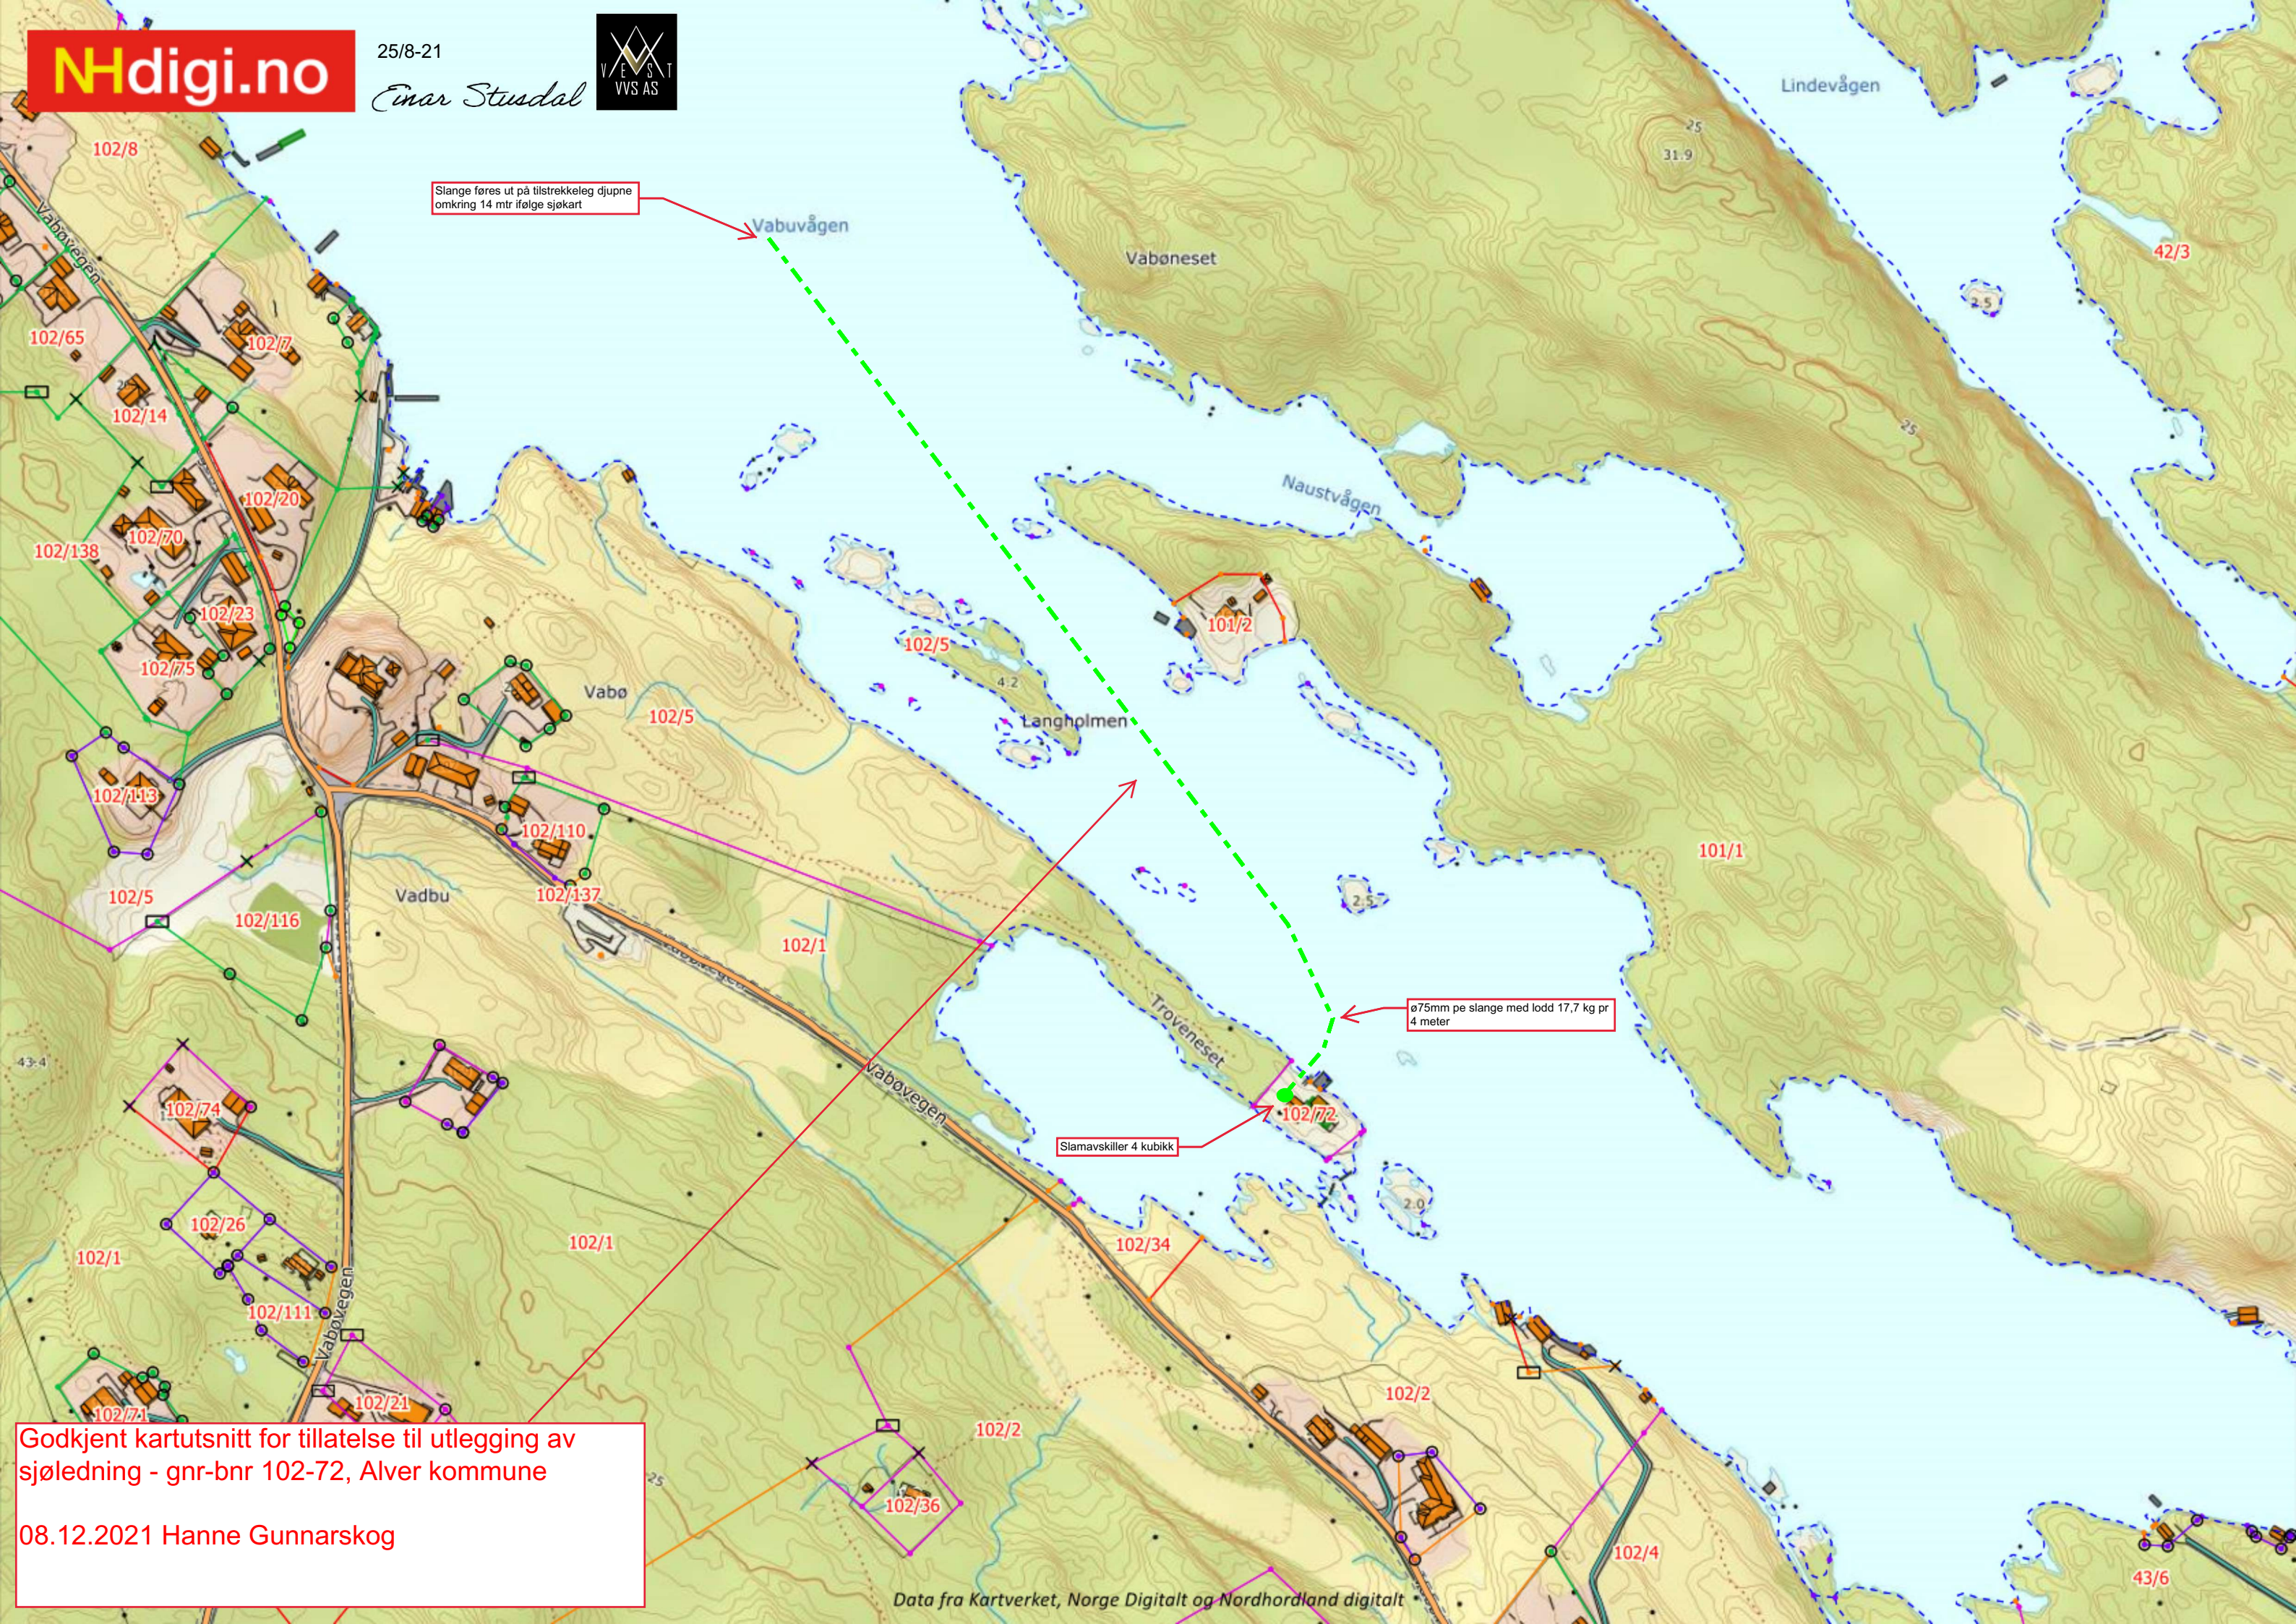

Godkjent kartutsnitt for tillatelse til utlegging av
sjøledning - gnr-bnr 102-72, Alver kommune

08.12.2021 Hanne Gunnarskog