

Rapport frå kontroll - søknad om regionale miljøtilskot i jordbruket 15.10.21
---

Kommunen skal kontrollera at regionale miljøtilskot i jordbruket er i tråd med søknad og at vilkår i forskrifta er oppfylt. Kontrollen er heimla i Forskrift om regionale miljøtilskot i jordbruket, Vestland, §24.


Føretaket ditt er trekt ut til kontroll fordi ein ynskjer å kontrollera styvingstre i kommunen. Styvingstrea spelar ei viktig rolle i kulturlandskapet som kulturmidlar av tidlegare tiders driftsformer, samt at dei kan huse mange artar og såleis bidra til å oppretthalda det biologiske mangfaldet.

Kontrollen vert utført som stadleg kontroll der opplysningar i søknaden vert samanlikna med forholda på staden. Føremålet med kontrollen er at den skal virka skjerpande og rettleiande for føretaket.

GBNR	Namn foretak	Driftsform	Dato
<del>182/2</del> 182/4	Furelid Reidar Leiv	Sau	10.12.2021

Kart:

Kart fra søknad:

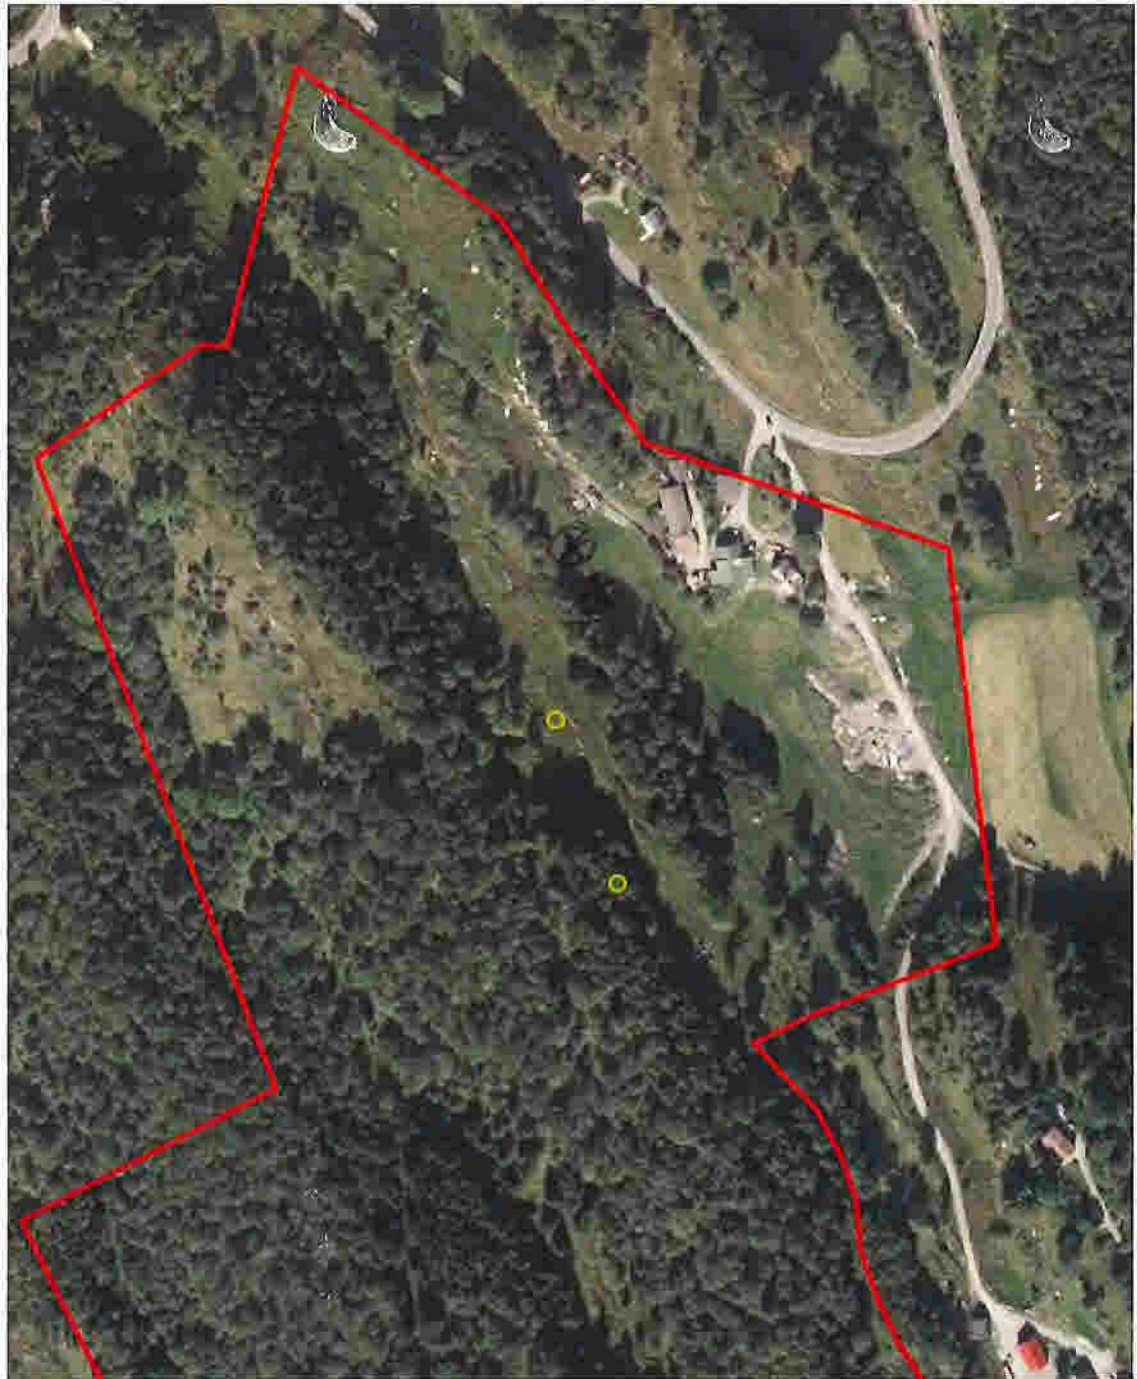

(X) Faktisk plassering av tre styva i 2021

Styving av styvingstre	Stadleg kontroll	JA/NEI	Kommentar
Tilskotet kan berre gjevast det året treet vert styva	Er treet styva i 2021?	ja, 2stk	OK
Styving skal gjennomførast på ein skånsam måte slik at trea sitt særpreg og biologiske mangfald blir teken vare på	Korleis er treet styva, (tidspunkt, treslag, metode m.m.)	- på sommaren/høst - bader til før, - Ask + hassel - Greinag - sår ca 10 cm fra stammen - vanligvis alle greinene	OK
Det kan ikkje løyvast tilskot for same styvingstre oftare enn kvart femte år	Kor ofte vert trea på garden styva?	- omtrent kvart 5. år - Det er ikkje sett om tilskot til same tre kildigore	OK
Tilskotet gjeld eldre styvingstre, eventuelt nyare tre som erstattar eldre tre i ei gruppe	Er treet eit eldre tre eller erstatningstre?	Yngre tre som erstatning for eldre tre	OK
Kappa greiner og lauv må fjernast frå området slik at det framstår som ryddig og stelt.	Er greiner og lauv fjerna?	Blir liggende på ballen som før til saw, ryddes seinare	OK

#### Andre merknadar frå kontrollør

- Har mista mange asketre grunna askesjuka
- Har bedt om hjelp til søknad, men hadde ikkje få hjelp før fristen
- Frodig lauvskog rundt garden, styving har vore lang tradisjon på garden.

#### Merknadar frå søker

Til stede på kontroll

Mane Skogrand

Laila Børge

Reidar Leiv Furelid

Landbruksforvaltninga har kontrollert opplysningar føretaket har gjeve i søknad om regionale miljøtilskot. Kontrollen er gjort i medhald av Forskrift om regionale miljøtilskot i jordbruket, Vestland, §24. Formålet med kontroller er å sikra rett utbetaling av tilskot.

Gausereid

10.12.2021

Stad og dato

Reidar Leiv Furelid

Signatur søker

Mane Skogrand

Signatur kontrollør