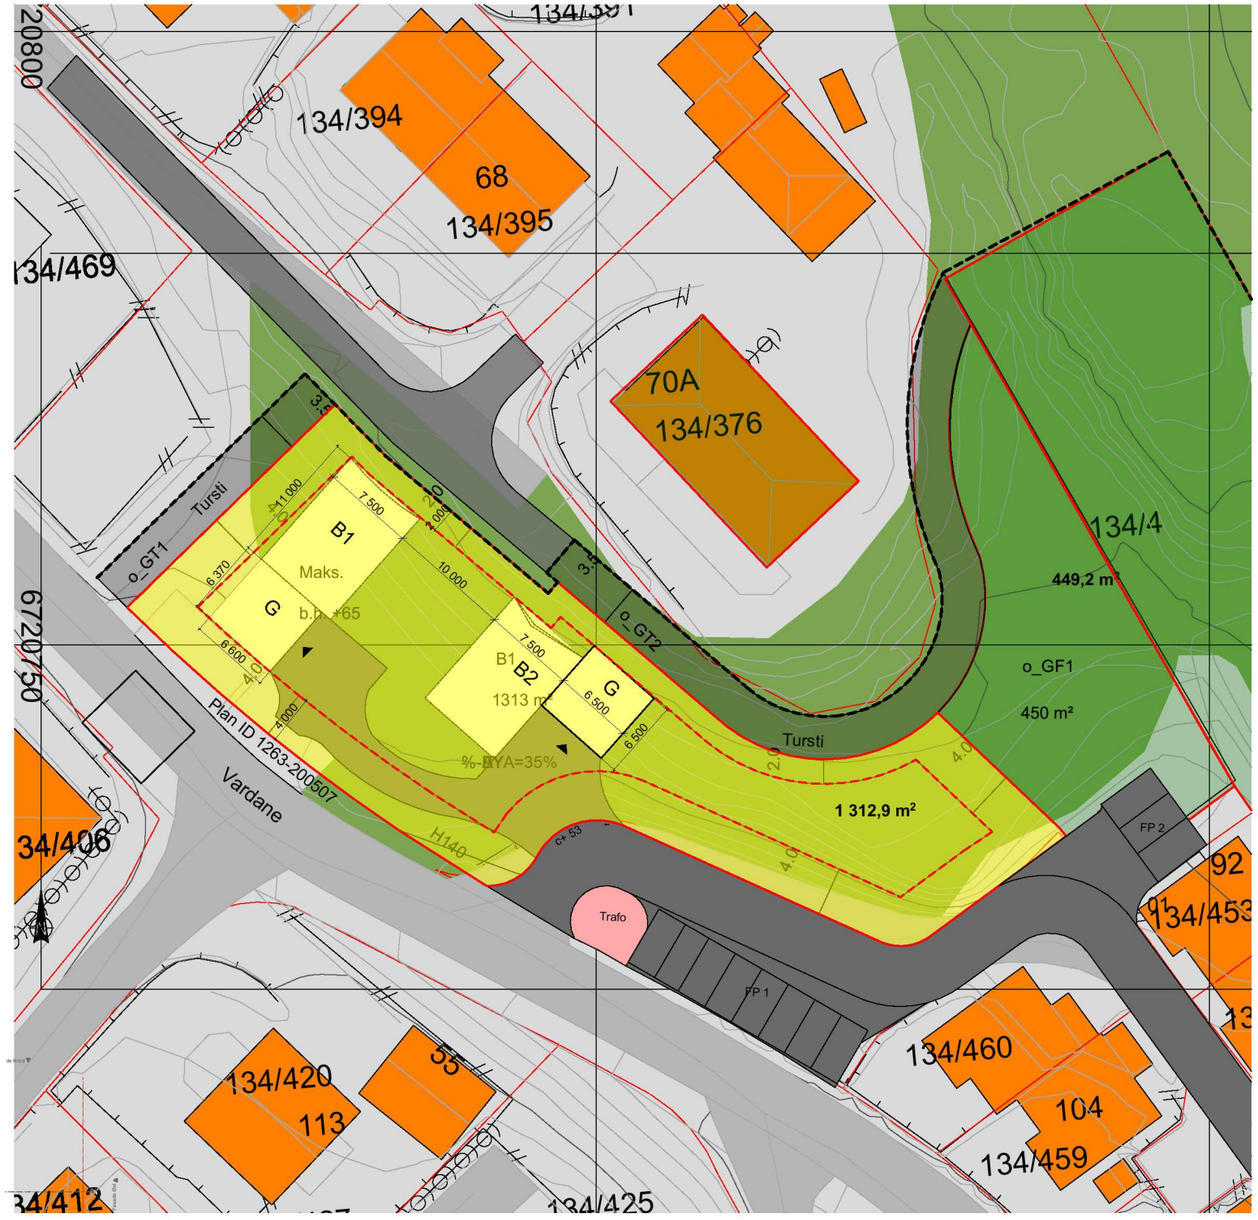

Situasjonskart 1:500

N

Rev.	A	Mindre planendring	25.10.2021

TEGNFORKLARING

SOSI ver. 3.4

PLAN- OG BYGNINGSLOVEN (PBL) § 25 REGULERINGSFORMÅL

BYGGEOMRÅDER (1202)
(PBL §25, 1. ledd nr. 1)
- Konsentrert småhusbebyggelse (1202/112)
- Område for særskilt angitt almennyttig formål (1202170)

FRIOMRÅDER
(PBL §25, 1. ledd nr. 4)
- Friområde (1202/ 400)
- Turveg (1202/ 420)

SPESIALOMRÅDER
(PBL §25, 1. ledd nr. 6)
- Privat veg (1202/601)
- Frisiktsone ved veg (1202/640)
- Område for anlegg og drift av kommunalteknisk virksomhet (1202/ 621)

FELLESOMRÅDER
(PBL §25, 1. ledd nr. 7)
- Felles parkeringsplass(1202/ 730)
- Felles lekeareal for barn (1202/ 750)

LINJE- OG PUNKTSYMBOLER
- Planens begrensning (LTEMA1201)
- Formålsgrense (LTEMA1202)
- Regulert tomtegrense (LTEMA1203)
- Byggegrense (LTEMA1211)
- Omriss av planlagt bebyggelse (LTEMA1213)
- Regulert senterlinje (LTEMA1221)
- Frisiktlinje i vegkryss (LTEMA1222)
- Regulert kant kjørebane (LTEMA1223)
- Målelinje/avstandslinje (LTEMA1259)
- Trappetrinn (LTEMA5052)
- Trafostasjon (LTEMA8161)
- Avkjørsel (PTEMA1242)

Abcd Tekst (TTEMA1280)

LINDÅS KOMMUNE
AREAL OG MILJØAVDELINGA
Arkivkode L12
11 JUN 2005
Arkivsak 04/42 Løpenr. 10767/05
Saksb. ONFR Grad.

BASISKART
- Eiendomsgrense
- Eksisterende bebyggelse

Ekvidistanse: 1 meter

Kartmålestokk: 1:500

0 25m

Bebyggelsesplansplan/-endring med tilhørende bestemmelser for:

Lindås Kommune, Hilland Vest ,del av gnr: 134 bnr: 4
Bebyggelsesplan felt 4, mindre vesentlig reguleringsendring av felt 1.

ARKIV

Saksbehandling i følge Plan- og bygningsloven

Saksgang	Dato	Dato plankart	Dato bestemmelser
Oppstart, vedtak			
Kunngjøring oppstart	9. april 2003		
1.gangs behandling, vedtak	25.8.04	18.5.2004	
Offentlig ettersyn, fra - til	8.12.04-5.1.05	20.11.2004	
2.gangs behandling, vedtak	6.4.05	20.11.2004	Lindås kommune For svar sjef Areal og miljø
Godkjent Lindås kommune			
Kunngjøring vedtatt bebyggelsesplansplan	juni 2005 31/05-05		
AS Arkiton	Plan utarbeidet av:	gah - gjb	
	Privat plan: Settes inn etter 1. gangs behandling	Dato plankart sist revidert:	31.05.2005

Det bekreftes at planen er i samsvar med kommunestyret sitt vedtak: _____

BIM med ARCHICAD 24 NOR Filplassering: C:\Users\Bruker\Desktop\Falkum\Ny mappe\Gjeldende\Lindås 091221.pln