

## Rapport frå kontroll - søknad om regionale miljøtilskot i jordbruket 15.10.21

Kommunen skal kontrollere at regionale miljøtilskot i jordbruket er i tråd med søknad og at vilkår i forskrifta er oppfylt. Kontrollen er heimla i Forskrift om regionale miljøtilskot i jordbruket, Vestland, §24.

Føretaket ditt er trekt ut til kontroll fordi ein ynskjer å kontrollere brenning av kystlynghei i kommunen. Lyngbrenning er nødvendig for å forynge røsslyngen slik at ein opprettheld kvaliteten på lyngbeita, samt å hindre oppslag av busker og tre som beitedyra ikkje held nede.


Utgangspunkt for kontroll er i tillegg til søknadsskjema og gardskart dronefilm frå 25.11.2021.

Føremålet med kontrollen er at den skal virke skjerpande og rettleiande for føretaket.

| GBNR   | Namn foretak     | Driftsform | Dato       |
|--------|------------------|------------|------------|
| 424/12 | Mellingen Harald | Sau        | 14.12.2021 |

Kart/ opplysningar frå søknad:


| Brenning av kystlynghei                                                                                              | Søkt om (daa) | Fra kart (daa) |
|---|---------------|----------------|
|  2.3.93.000 Brenning av kystlynghei | 141           | 141            |

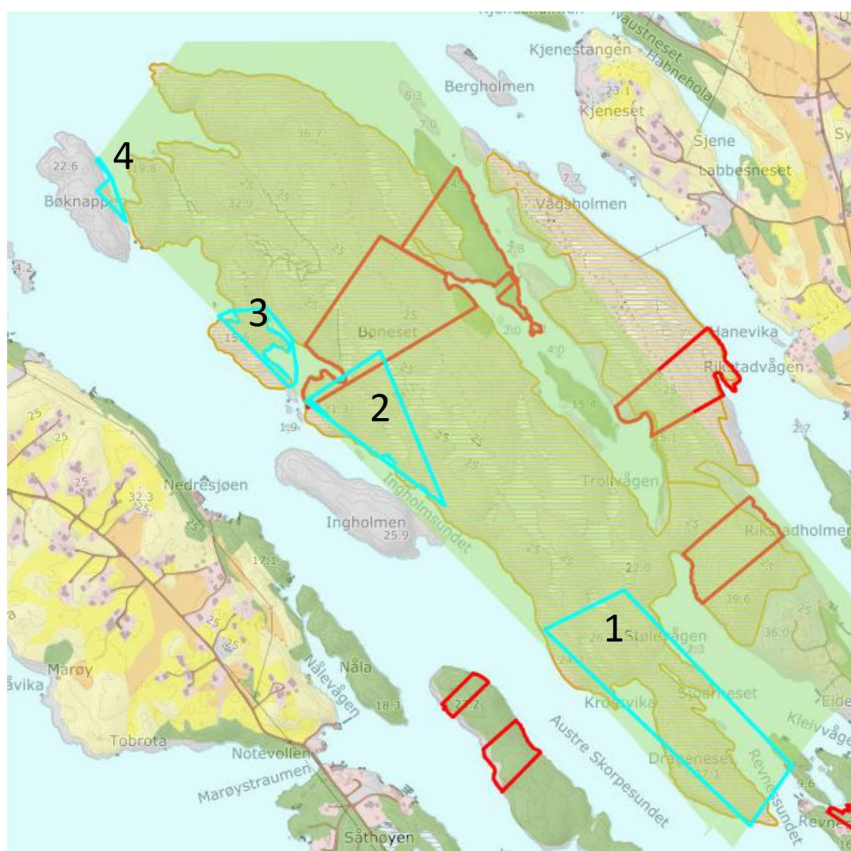

Kart frå søknad. Figurar i lyseblått syner fire ulike område der det er søkt om tilskot til brenning av kystlynghei, totalt 141 daa.

## Opplysningar frå registrering i Naturbase

Bøneset er registrert som kystlynghei med verdi «svært viktig» i Naturbase. Området vart kartlagt i 2013, og omtalen er supplert av Fylkesmannen i 2019. I følge registreringane er lyngheiene i tidleg gjengroing med einer, vier og småtrær. Beiting held mykje av vegetasjonen nede, men beite og rydding er ikkje nok for å bevare lyngheiene. Det blei registrert grov og gammel lyng, og vurdert at her er behov for brenning for å få god fordeling av lyng i forskjellig alder.

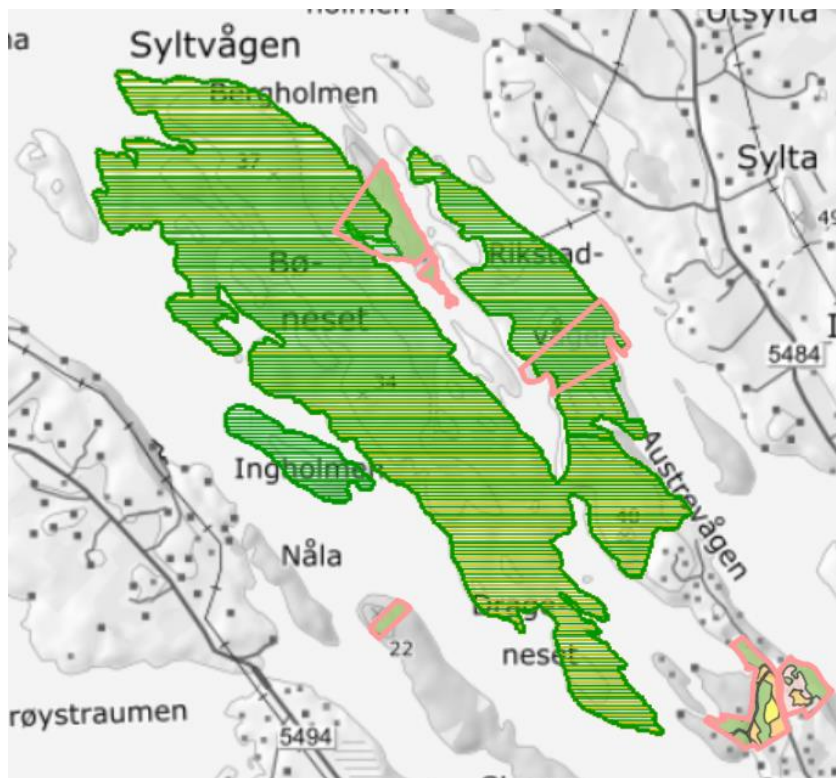

*Kart over lokaliteten Bøneset, Naturbase*

## Resultat frå kontroll

I søknad er det merka av fire ulike areal med lyngbrenning. Desse områda er kontrollert ved hjelp av dronefoto og kart.

### 1) Drageneset



Kart frå søknad, omsøkt areal (93 daa) merka med blått



Dronefoto 25.11.2021. Areal som ser ut som det kan ha vore brent nyleg er merka.



*Flyfoto Vestlandet 2020, mogleg brent areal er merka med raudt*

I søknaden er det merka eit areal på 93 daa rundt Drageneset der det er søkt om tilskot til lyngbrenning. Ut frå bileta ser det ut som mesteparten av dette arealet ikkje er brent. Her ser ut til å vere mykje gammal lyng og oppslag av gran, som ikkje har noko spor etter brenning. Ein kan sjå nokre mindre areal der det er meir grønt/ grasdominert. Her er det mogleg at det har vert brent nyleg. Ut frå oppmåling på kart svarar dette arealet til om lag 2 daa.

## 2) Areal øst for Ingholmsundet



*Kart frå søknad syner omsøkt areal (33 daa)*



*Dronefoto 25.11.2021. Omsøkt areal på høyre side av sundet*



*Dronefoto 25.11.2021. Merka areal har eit anna preg enn området rundt og kan ha vert brent, men det er vanskeleg å avgjere ut frå bileta.*



*Mogleg brent areal merka på flyfoto 2020*

I søknaden er det teikna inn lyngbrenning på eit areal på 33 daa øst for Ingholmsundet. I dette området ser ein på dronebilete mykje gammal lyng og sitkagran som ikkje ser ut til å vere merka av sviing. Ein kan sjå eit lite grønt område som skil seg frå vegetasjonen rundt på ein haug litt sør for arealet som er avmerka i søknaden. Dette området kan ha vore brent, men det er vanskeleg å avgjere ut frå bileta. Området som kan vere brent svarar til om lag 3 daa.

### 3) Halvøy nord for Ingholmen



*Omsøkt areal, 13 daa*




*Dronefoto 25.11.2021. Området som ser ut til å vere brent er merka*



*Mogleg brent areal merka i kart*

Det er søkt om tilskot til lyngbrenning på eit areal på 13 daa på ei halvøy nord for Ingholmen. Ut frå dronebilete ser det ut som eit areal på om lag 4 daa kan er brent. Her ser ut til å vere både vegetasjon merka av sviing og nytt grønt gras som kjem opp i mellom rester av avsvidd plantemateriale.


#### 4) Bøknappen

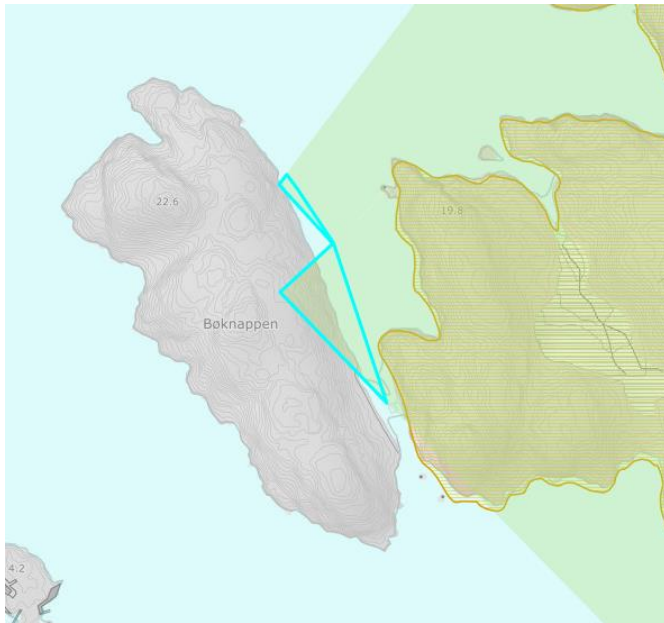

*Ømsøkt areal Bøknappen, 2 daa*



*Dronefoto 25.11.2021. Mogleg brent område er merka*

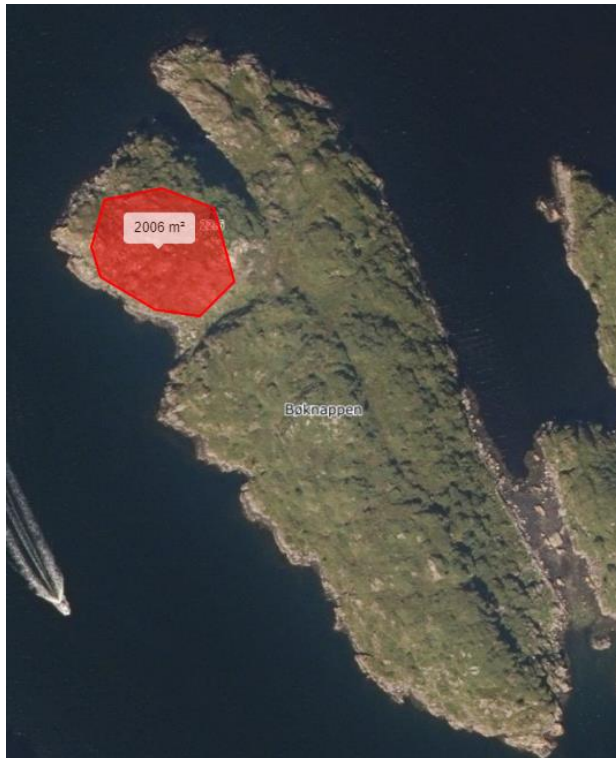

*Mogleg brent område (2 daa) merka på flyfoto*

Det er søkt om tilskot til lyngbrenning på eit areal på 2 daa på Bøknappen. Ut frå dronebilete er det eit område nord-vest på holmen som skil seg ut frå vegetasjonen rundt. Dette området ser ut som det kan ha vore brent nyleg.

| Brenning av kystlynghei - krav jf. forskrift   | Kontroll   | JA/NEI | Kommentar   |
|---|---|--------|---|
| Tilskotet kan berre gjevast for areal som er brent etter søknadsfristen i føregåande søknadsomgang   | Ser arealet ut til å vere brent vinteren 2020/2021?   | Delvis | Det er nokre område som ser ut som dei kan ha vore brent, sjå foto.   |
| <p>Det kan gjevast tilskot for brenning av kystlynghei som er gjennomført slik at naturtypen blir teken vare på eller forbetra. Brenninga skal gjennomførast i samsvar med skjøtselsråd fastsett av Statsforvaltaren:</p> <ul style="list-style-type: none"> <li>- Ein bør prøve å etablere ein mosaikk med brannflater (5-50 daa) i ulik alder.</li> <li>- Ved oppstart av skjøtsel i område med gamal lyng er det naturleg å brenne større flater.</li> <li>- I snitt brenning kvart 15. år, dvs. 5-10% av lyngmarka brennast kvert år.</li> </ul> | <ul style="list-style-type: none"> <li>- Er naturtypen teken vare på eller forbetra?</li> <li>- Er det etablert ein mosaikk av brannflater i ulik alder, evt er det brent større flater i område der det har vore mykje gamal lyng?</li> <li>- Kor stor andel av lyngmarka ser ut til å vere brent?</li> </ul> | Delvis | <p>Arealet er i bruk til beite for villsau, dette bidreg til å halde vegetasjonen nede. Nokre mindre område ser ut til å vere svidd av. Dronebilete tyder på at det er ein god del gammal lyng i området og oppslag av einer, furu og sitkagran. Det er nokre område som ser ut til å ha meir gras/urter, og ein kan såleis seia at nokre område har meir mosaikkipreg. Det burde vore brent meir lyng for å gje betre beitekvalitet. Lokaliteten er på 688 daa, av dette ser det ut som om lag 11 daa er brent. Dette svarar til 1,5% av arealet.</p> |
| Det kan ikkje gjevast tilskot for brenning av same areal oftare enn kvart 10.år.   | Er det gitt tilskot til brenning av samme areal tidlegare år?   | Nei    | Et areal var søkt på i 2020, men vart ikkje brent den gongen m.a. på grunn av vêrforhold   |

#### Konklusjon:

Arealet er registrert lokalitet med kystlynghei med verdi «svært viktig». Det er positivt at ein har komme i gang med skjøtsel av området, med beiting og brenning av lyng.

Det er søkt om tilskot for brenning av 141 daa. Etter den nye ordninga er det kun arealet som er brent i søknadsåret ein kan få tilskot til. Ut frå dronebilete er det 11 daa som ser ut vil å vere brent nyleg. Det er viktig at ein forsøker å teikne inn det arealet ein har brent i søknadsåret så nøyaktig som mogleg i kartet, då feil innteikning gjer store utslag på utbetalt tilskot. Dersom ein treng hjelp med teikning i kartet kan ein kontakta landbrukskontoret i god tid før søknadsfristen.

Søkar har bedt om hjelp til å få laga ein plan for brenning av arealet. Kommunen vil oppmoda til å søkje SMIL-tilskot til planlegging og gjennomføring av brenning av eit større område.

Det er ønskeleg å dra ut i felt og sjå på områda som er nemnt i rapporten, dette vil bli gjennomført dersom vêrtilhøva og smittesituasjonen tillet det.

Frekhaug, 14.12.2021

Kontrollør

Marie Skogrand

Laila Bjørge