
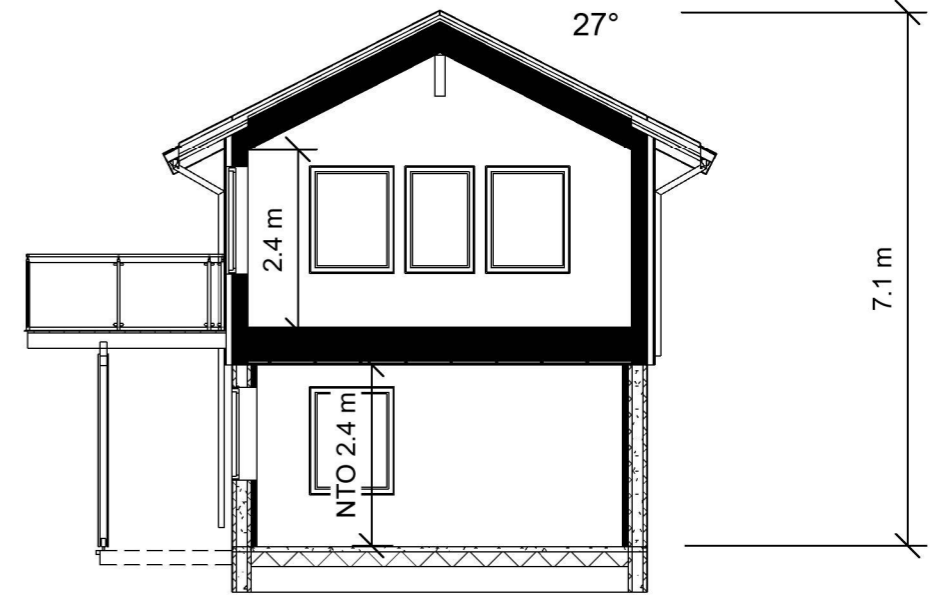


Dør inn til hybelleilighet åpnes.

Vedlegg E-1 Under etg.

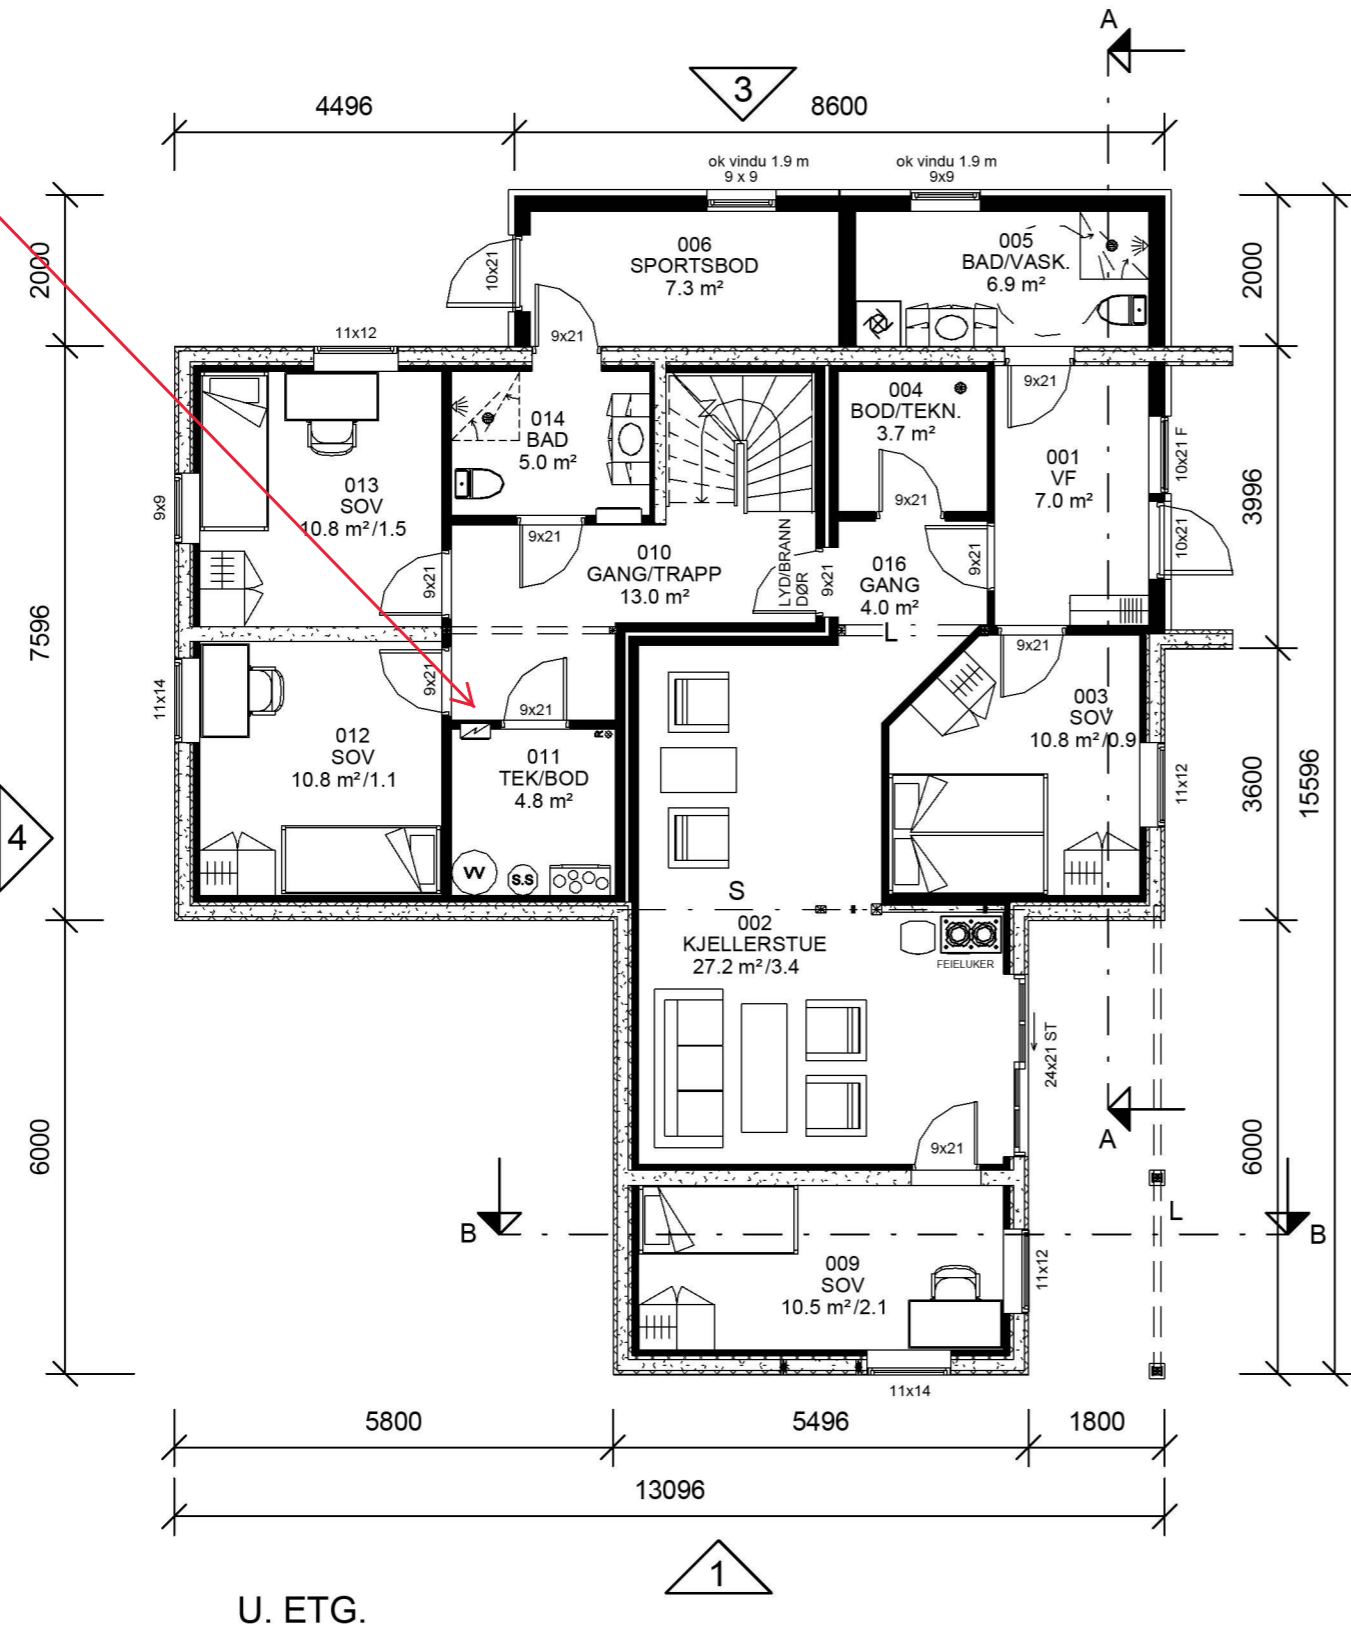

SNITT B-B

Areal BRA	
Beskrivelse:	Areal:
HOVEDETG.	124.6 m <sup>2</sup>
UNDERETG.	133.0 m <sup>2</sup>
	257.7 m <sup>2</sup>

<b>P-ROM</b>	<b>231 m<sup>2</sup></b>
--------------	--------------------------

Areal BYA	
	171 m <sup>2</sup>

- ANMERKNINGER:**
- Risikoklasse: 4 / Brannklasse: 1
  - Energidokumentasjon: U-verdier angitt i energidokumentasjon.
  - Arealer oppsatt i tabell er i hht NS3940
  - Arealer angitt i de enkelte rom er oppgitt som faktiske gulvareal.
  - I rom under skrå himling kan deler av dette areal ha lavere takhøyde enn 2,4m.
  - L = LIMTRE / S = STÅLDRAGER / SK = SKURLAST
  - NTO = NETTOMÅL
  - Innredninger og sanitærutstyr vist på tegning kun inkludert hvis angitt i kontrakt.
  - For symbolforklaringer, se leveringsbeskrivelse.
  - Snøfangere på alle takflater ved glatte tak, og tak over 27°.
  - Brannslukningsutstyr: Det leveres med en røykvarslar pr. etg / leilighet og en brannslange pr. leilighet.

⊗ R=Radonpunkt

REV.	DATO:	ISJON:	SIGN:
A	27.01.14	Rev lhht. mail 27.01.14	EL
B	28.03.14	Innredn. sokkel, BYA + P-rom endret	RT
C	24.08.15	Div. endring i u.etg. BYA	RT

**MESTERHUS**  
KALAND TRELAST AS

TILTAKSHAVER: OVE KOLÅS  
BYGGEPLASS: KOLÅS  
G.nr/B.nr: 107/3  
KOMMUNE: LINDÅS

**Unikus**  
Postboks 4104, Terminalveien 10  
8089 Bode, tlf. 75 56 51 20  
E-mail: post@unikus.no

TEGN, INNHOLD:	TEGNSART:	MÅL:
Plan, snitt	Enebolig	1 : 100
PROSJEKT:		
<b>Karianne Omt.</b>		
ARKITEKT:	DATO:	TEGN:
Oddmund Berge	20.01.14	EL
PROSJEKT NR:	TEGN NR:	
<b>130557</b>	<b>09.01</b>	