

- Måle Grenser
- Registerte Grenser
- Udefinert grenser
- Terrengmålte grense
- Konstruert grensepunkt
- Bølg
- Bustad m/tillegg


- Våningshus
- Strom bustader
- Hytte/feriehuis
- Garasje/uthus
- Industri/lager
- Andre bygg

Lindås kommune
Geodataavdeling



Dato: 2021.06.15
Skala: 1:1000



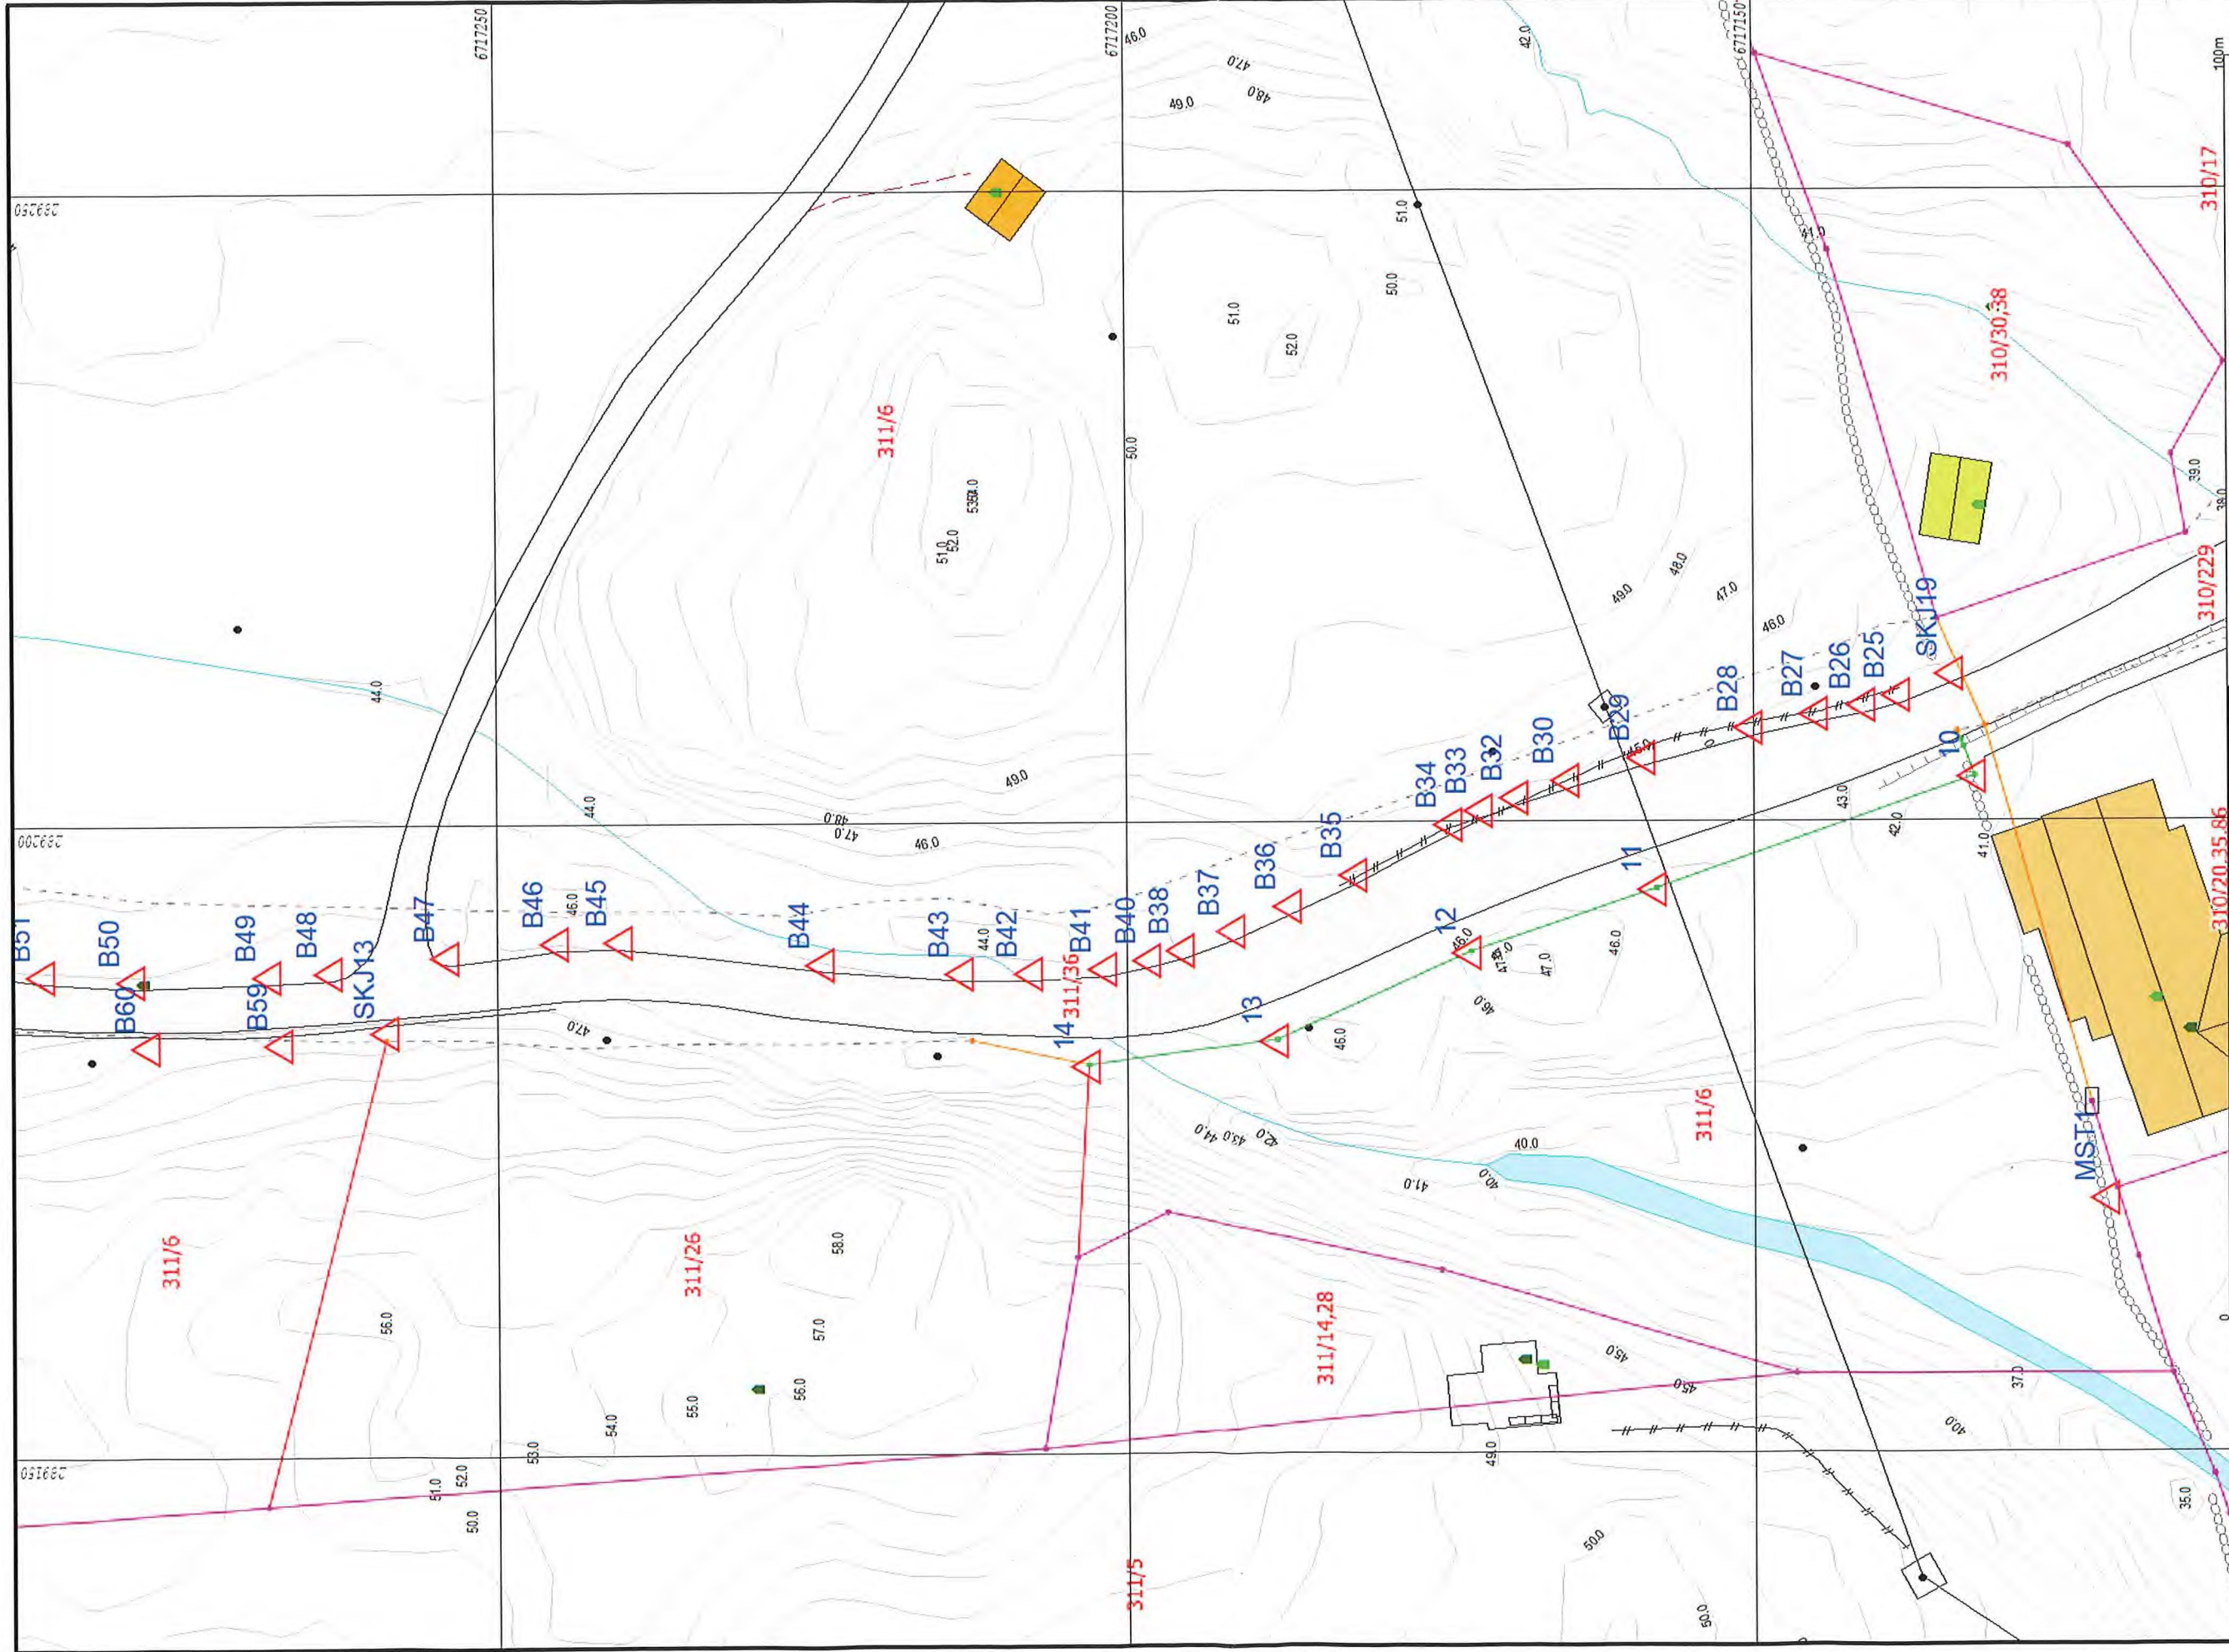

Wingshus

- Større busteier
- Hytte/leilighet
- Garasje/uthus
- Industri/lager
- Andre bygg

Måle Genser

- Registrerte Genser
- Udefinert genser
- Terrengmåle gense
- Konstruert gensepunkt
- Belg
- Bustad m/leilighet



Lindås kommune
Geodataavdeling

dato: 2021.06.15


N 

skala: 1:500