


2 Ny 2. etasje ny+gl.
1:100

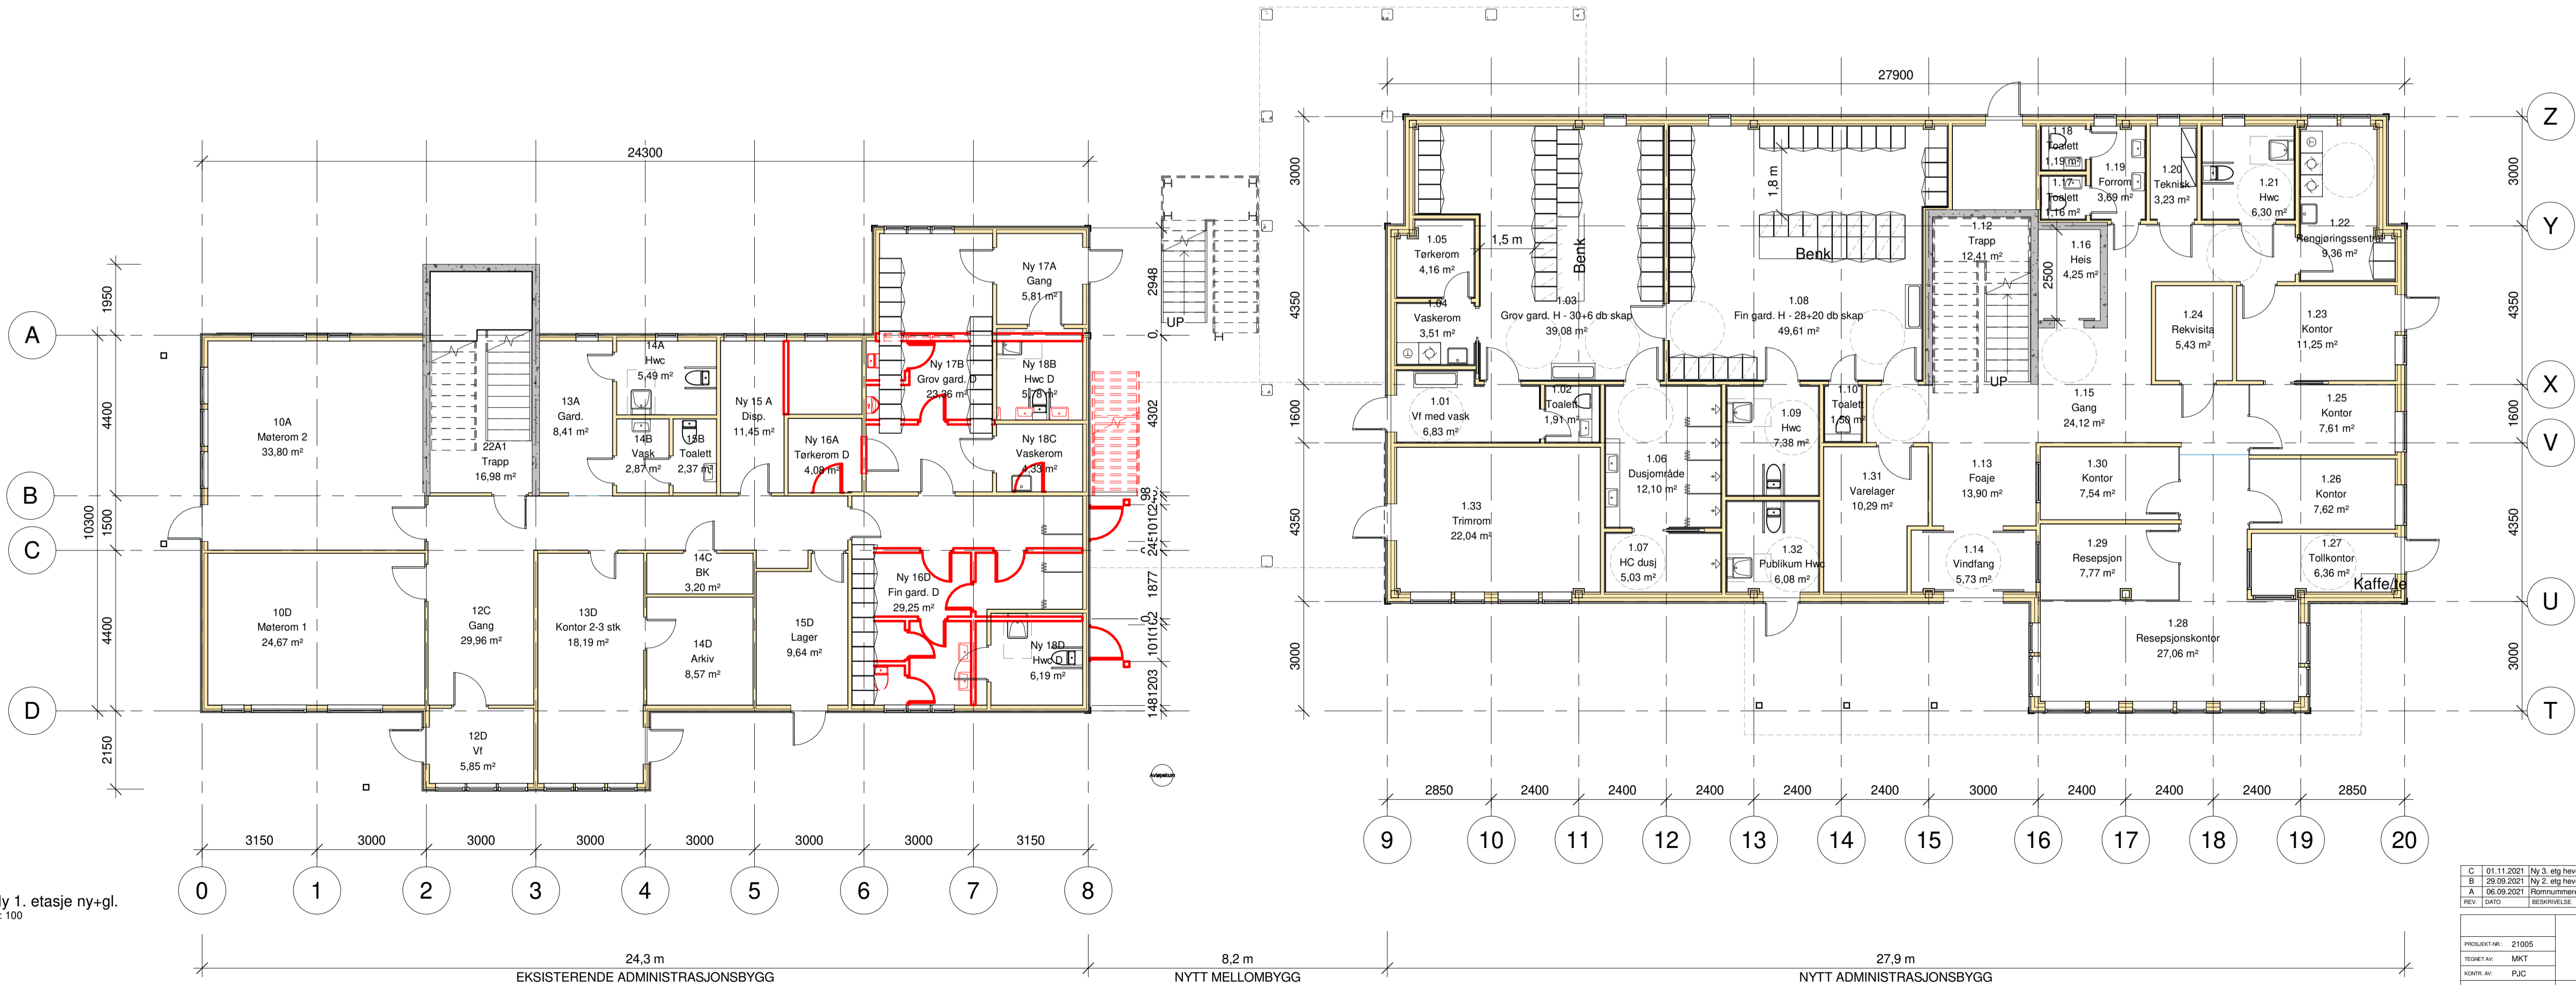

1 Ny 1. etasje ny+gl.
1:100

C | 01.11.2021 | Ny 3. etg hevet 720 mm | MKT | PJC
 B | 29.09.2021 | Ny 2. etg hevet 650 mm | MKT | MKT
 REV. | DATO | BESKRIVELSE | TEKN. | KONTR.

**ARKITEKTKONTORET
BØRTVEIT & CARLSEN AS**
 HAGELLIA 6 · 5914 ISDALSTØ
 TELEFON: 450 41 614
 post@bca.no

PROJEKTNR: 21005
 TEKSTAV: MKT
 KONTAV: PJC
 AMBITIVELLE: A1
 MALETSKALA: 1:100
 DATO: 02.07.2021
 FORSLAG
 TEKNISKNUMMER:
 REVISJON:

TILTRADNING: NGIR - NH. og Gulen Interkomm. renovasjonssekt. IKS
 ROMNAVE: Alver
 AKS: 4631
 DATO: 17/8/28
 PROJEKTFORVALNER: Administrasjonsbygg, tilbygg

A2-110 Plan 1. og 2. etg.