

**For matrikkeleining:**

Kommune: 4631 - ALVER  
Gardsnummer: 10  
Bruksnummer: 74

Utskriftsdato / klokkeslett: 22.12.2021 kl. 09:50  
Produsert av: Liv Berit Ones  
Attestert av: Alver kommune

---

**Orientering om matrikelbrev**

Matrikelbrevet er heimla i «Lov om eigedomsregistrering» (matrikellova) av 17. juni 2005. Etter definisjonen i matrikellova § 3 d) er matrikelbrevet ei attestert utskrift av matrikkelen som viser alle registrerte opplysningar om ei matrikkeleining ved oppgjeven dato.

**Om heilskap og nøyaktigheit i matrikelbrevet**

Matrikkelen vart etablert ved konvertering av data frå tidlegare register. Det kan variere kor gode slike data er med omsyn til heilskap og nøyaktigheit. I enkelte tilfelle kan grensepunkt og grenselinjer mangle heilt eller delvis, eller vere feil registrerte. Det kan også vere feil og manglar ved registrert bygnings- og adresseinformasjon. Heilskap og kartfestingsnøyaktigheit er oftast betre innanfor enn utanfor tettbygde strøk. Ver merksam på at oppgjeve areal for mange matrikkeleiningar og bygg er usikre.

For utfyllande informasjon: [www.kartverket.no/matrikelbrev](http://www.kartverket.no/matrikelbrev)

## Matrikkeleining

Matrikkeleiningstype: Grunneigedom  
Bruksnamn: 21.12.2021  
Etableringsdato: 0  
Skyld: Ja  
Er tinglyst: Nei  
Har festgrunnar: Nei  
Er seksjonert: Nei

Det er ikkje registrert bygg på matrikkeleininga.

## Arealrapport

Tekst Areal Kommentar  
Utrekna areal for 10 / 74 70,6 m2

## Eigarforhold

### Tinglyste eigarforhold

Rolle	Status	Føds.d./org.nr	Namn	Brukseinin	Adresse	Andel
Heimelshavar		040964	GIALOUSIS MARIT HOSØY		HOSØYVEGEN 35 5993 OSTEREIDET	5 / 24
Heimelshavar		291155	HOSØY JAN RUNE		HELTVEITVEGEN 9 5993 OSTEREIDET	1 / 3
Heimelshavar		101250	HOSØY RANDI		HOSØYVEGEN 35 5993 OSTEREIDET	1 / 6
Heimelshavar		281054	HOSØY ØYSTEIN		HOSØYVEGEN 31 5993 OSTEREIDET	7 / 24

## Oversikt over teigar

Løpenr	Type	Hovudteig	Nord	Aust	Høgde	Areal	Merknader
1	Teig	Ja	6733225	302646		70,6 m2	

(EUREF89 UTM Sone 32)

## Forretningar der matrikkeleininga er involvert

Forretning  
Forretningstype  
Årsak til feilretting

Forretningsdokumentdato  
Kommunal saksreferanse  
Nettadresse (URL)  
Annan referanse

Status

Tinglysing


Endra dato


Matrikkelføring  
Signatur  
Dato

Forretning Forretningstype Årsak til feilretting	Forretningsdokumentdato Kommunal saksreferanse Nettadresse (URL) Annan referanse	Status	Tinglysing	Endra dato	Matrikkelføring Signatur Dato
Endre eigenskap Annan forretningstype	21.12.2021 21/9512		Rolle Arealendring 4631 - 10/74	onesliv 22.12.2021	0
Opprett ny grunneigedom ved frådeling Oppmålingsforretning	21.12.2021 21/9512	Tinglyst	Rolle Arealendring 4631 - 10/16 4631 - 10/74	21.12.2021	onesliv 21.12.2021 -70,6 70,6

# Oversiktskart for 10 / 74

Målestokk 1:1 000  
EUREF89 UTM Sone 32

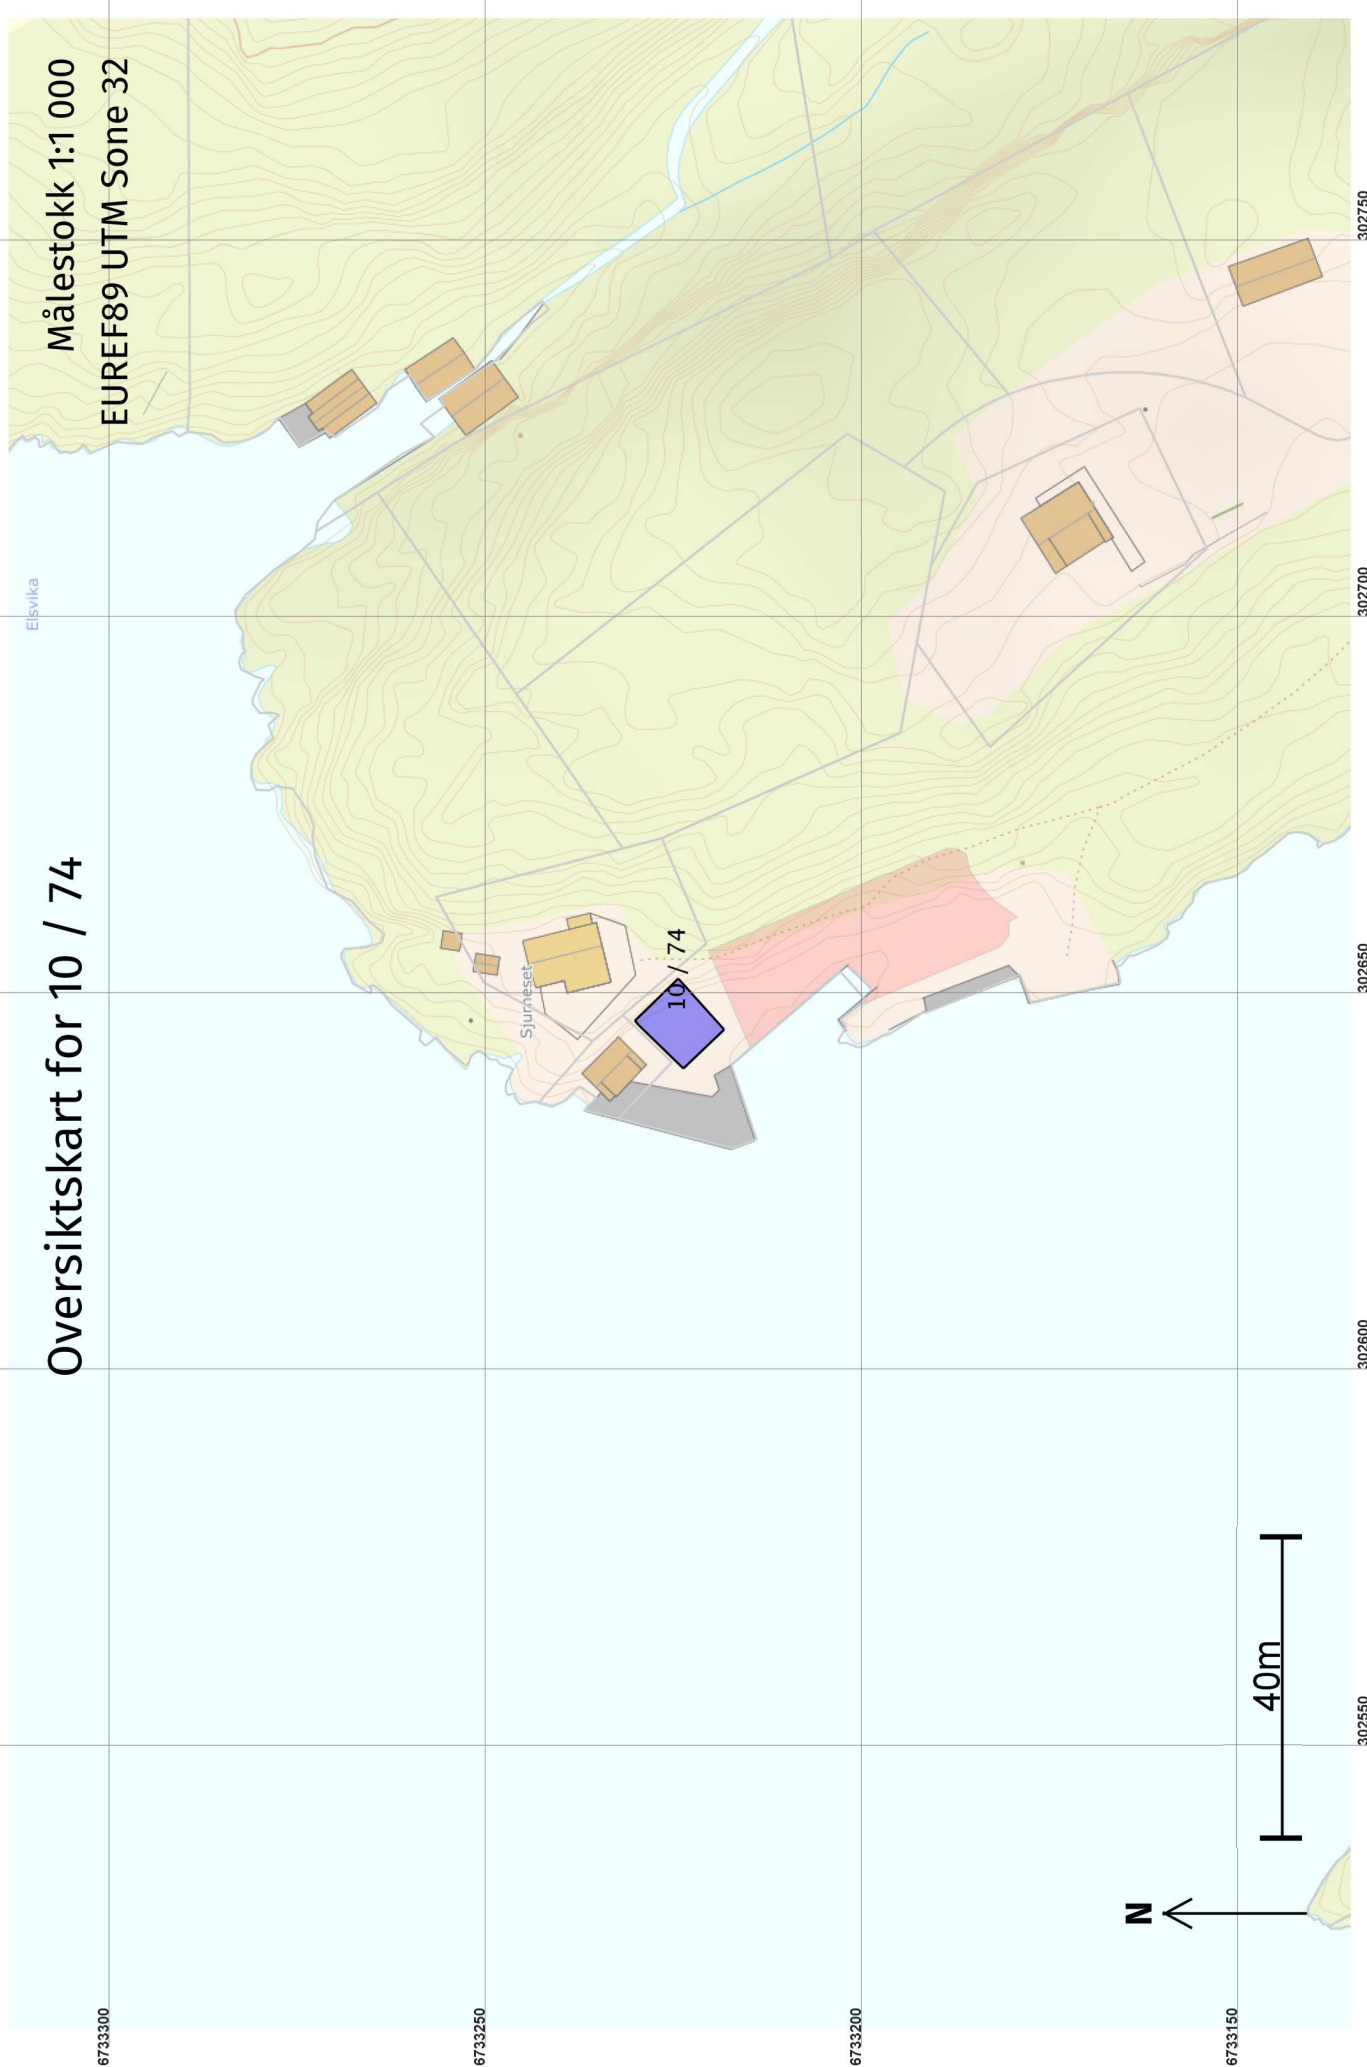

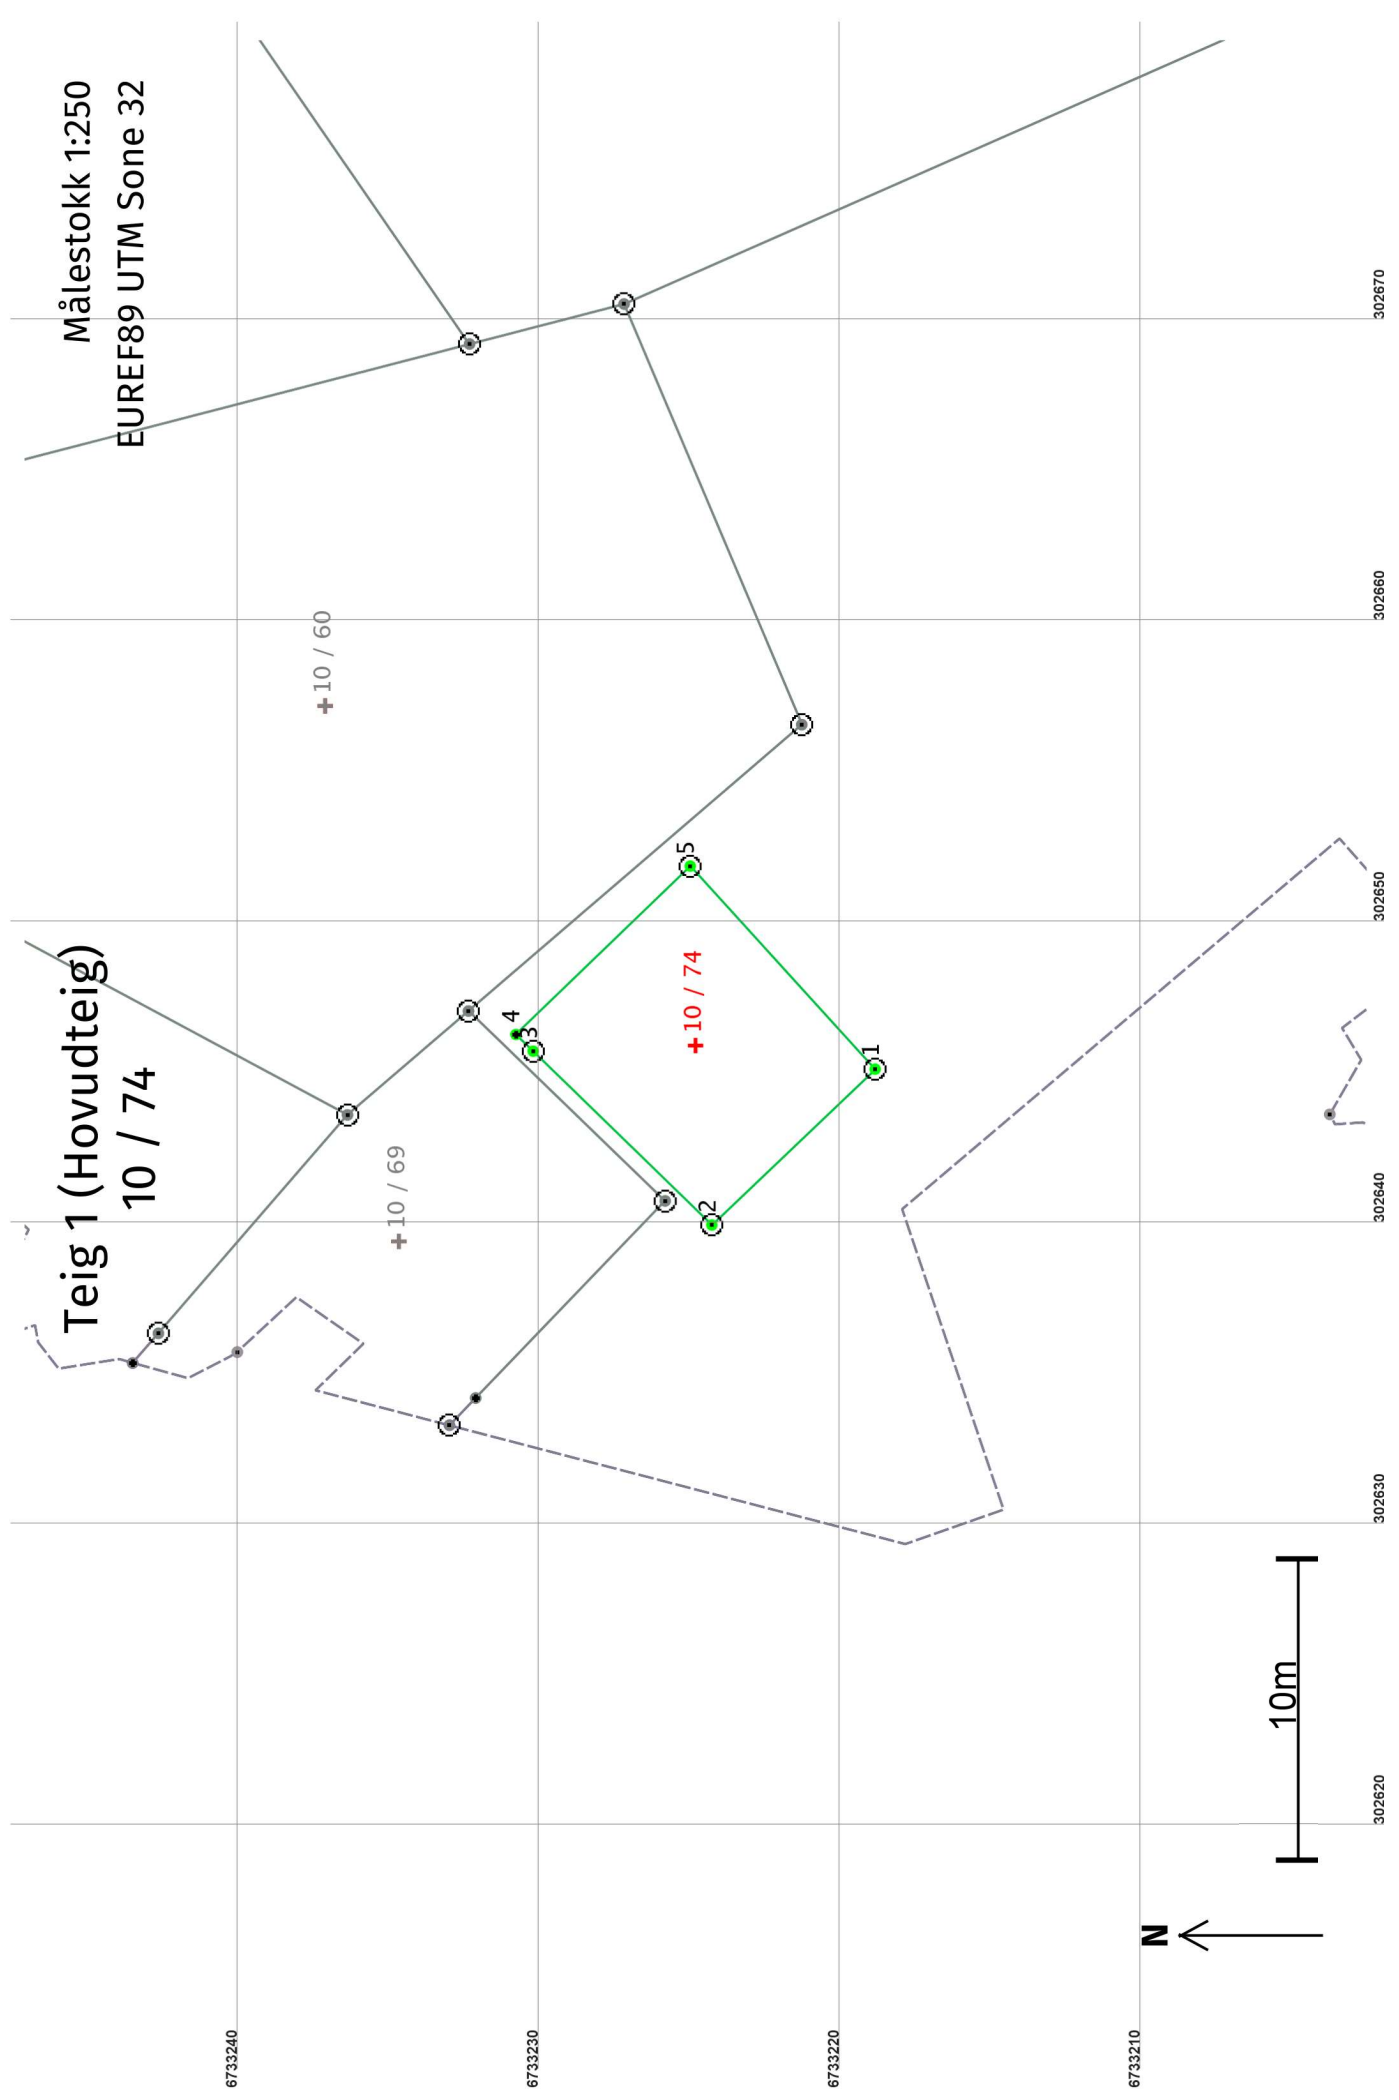

## Areal og koordinatar

Areal: 70,6

Arealmerknad:

Representasjonssystem: EUREF89 UTM Sone 32

Nord: 6733225

Aust: 302646

### Grensepunkt / Grenselinje

### Ytre avgrensing

Løpenr	Nord	Aust	Grensemerke nedsett i / Lengde (m)	Linjeinformasjon	Målemetode	Nøyaktighet (SD i cm)	Radius	
1	6733219,01	302645,05	Jordfast stein	Offentleg godkjent grensemerke	96 GPS kinematisk (Real time kinematic)	10	10	
2	6733224,43	302639,88	Jordfast stein	Offentleg godkjent grensemerke	96 GPS kinematisk (Real time kinematic)	14	14	
3	6733230,37	302645,65	Fjell	Offentleg godkjent grensemerke	96 GPS kinematisk (Real time kinematic)	10	10	
4	6733230,94	302646,20	0,80	Umerkt	69 Utrekna	14	14	
5	6733225,15	302651,79	8,05	Fjell	Offentleg godkjent grensemerke	96 GPS kinematisk (Real time kinematic)	10	10
			9,12				14	