



Kommune:	4631 - ALVER	Utskriftsdato / klokkeslett:	22.12.2021 kl. 14:55
Gardsnummer:	214	Produsert av:	Sverre Solberg
Bruksnummer:	107		

Dette dokumentet viser resultatet av 5 forretninger.

Orientering om relevant utdrag av matrikkelen

Eit relevant utdrag av matrikkelen viser deler av opplysningane som registrert om matrikkeleiningane (eigedommane). Utdraget viser kva slags endringar som er gjort i matrikkelen knytt til ei forretning, som t.d. kva for grenser som vart behandla. Relevant utdrag av matrikkelen er heimla i Forskrift om eiendomsregistrering av 26. juni 2009 § 9.

Du kan kontakte kommunen for å få komplett matrikkelbrev, dersom du vil sjå alle opplysningar som er registrert om matrikkeleininga.

Om heilskap og nøyaktigheit i relevant utdrag av matrikkelbrevet

Matrikkelen vart etablert ved konvertering av data frå tidlegare register. Det kan variere kor gode slike data er med omsyn til heilskap og nøyaktigheit. I enkelte tilfelle kan grensepunkt og grenselinjer mangle heilt eller delvis, eller vere feil registrerte. Det kan også vere feil og manglar ved registrert bygnings- og adresseinformasjon. Heilskap og kartfestingsnøyaktigheit er oftast betre innanfor enn utanfor tettbygde strøk. Ver merksam på at oppgjeve areal for mange matrikkeleiningar og bygg er usikre.

For utfyllande informasjon: **www.kartverket.no/utdragmatrikkel**

Matrikkeleining

Matrikkeleiningstype: Grunneigedom
Bruksnamn: Solberg I
Etableringsdato: 28.10.1965
Skyld: 0,01
Er tinglyst: Ja
Har festegrunnar: Nei
Er seksjonert: Nei

Det er ikkje registrert bygg på matrikkeleininga.

Arealrapport

Tekst	Areal	Kommentar
Utrekna areal for 214 / 107	744,3 m2	

Eigarforhold

Tinglyste eigarforhold


Rolle	Status	Føds.d./org.nr	Namn	Brukseinin	Adresse	Andel
Heimelshavar		040864	ROCCA ERIK	H0105	NORDRE SKOGVEIEN 11 5057 BERGEN	1 / 1

Forretninger der matrikkeleininga er involvert

Forretning	Forretningsdokumentdato	Status	Tinglysing	Matrikkelføring
Forretningstype	Kommunal saksreferanse		Endra dato	Signatur
Årsak til feilretting	Nettadresse (URL)			Dato
Annan referanse				
Grensejustering	08.11.2021			solbsver 26.11.2021
Oppmålingsforretning/grensejustering	2020/421	Rolle	Matrikkeleining	Arealendring
		Avgjevar	4631 - 214/50	-13,2
	2019/1428	Mottakar	4631 - 214/107	13,2
		Berørt	4631 - 214/2	0
		Berørt	4631 - 214/4	0
		Berørt	4631 - 214/25	0
Grensejustering	08.11.2021			solbsver 26.11.2021
Oppmålingsforretning/grensejustering	2020/421	Rolle	Matrikkeleining	Arealendring
		Avgjevar	4631 - 214/2	-22,4
	2019/1428	Mottakar	4631 - 214/107	22,2
		Berørt	4631 - 214/50	0
		Berørt	4631 - 214/56	0
Omnummerering v/kommuneendring	01.01.2020	Tinglyst	01.01.2020	smatmynd 01.01.2020
Omnummerering		Omnummerert til:	4631 - 214/107	
		Omnummerert frå:	1263 - 214/107	
Endre eigenskap	01.01.1980			jorchr 01.10.2018
Feilretting	18/2060	Rolle	Matrikkeleining	Arealendring
Feilføring	18/33228	Avgjevar	1263 - 214/107	0


Forretninger der matrikkeleininga er berørt

Forretning	Forretningsdokumentdato	Tinglysing	Matrikkelføring
Forretningstype	Kommunal saksreferanse	Status	Signatur Dato
Årsak til feilretting	Nettadresse (URL)	Endra dato	
Annan referanse			
Kvalitetsheving for eksisterande matrikkeleining Oppmålingsforretning	08.11.2021	solbsver	09.11.2021
	2020/421		
	2019/1428		
		Matrikkeleining	Arealendring
		4631 - 214/2	0
		4631 - 214/25	0
		4631 - 214/50	0
		4631 - 214/56	0
		4631 - 214/107	0

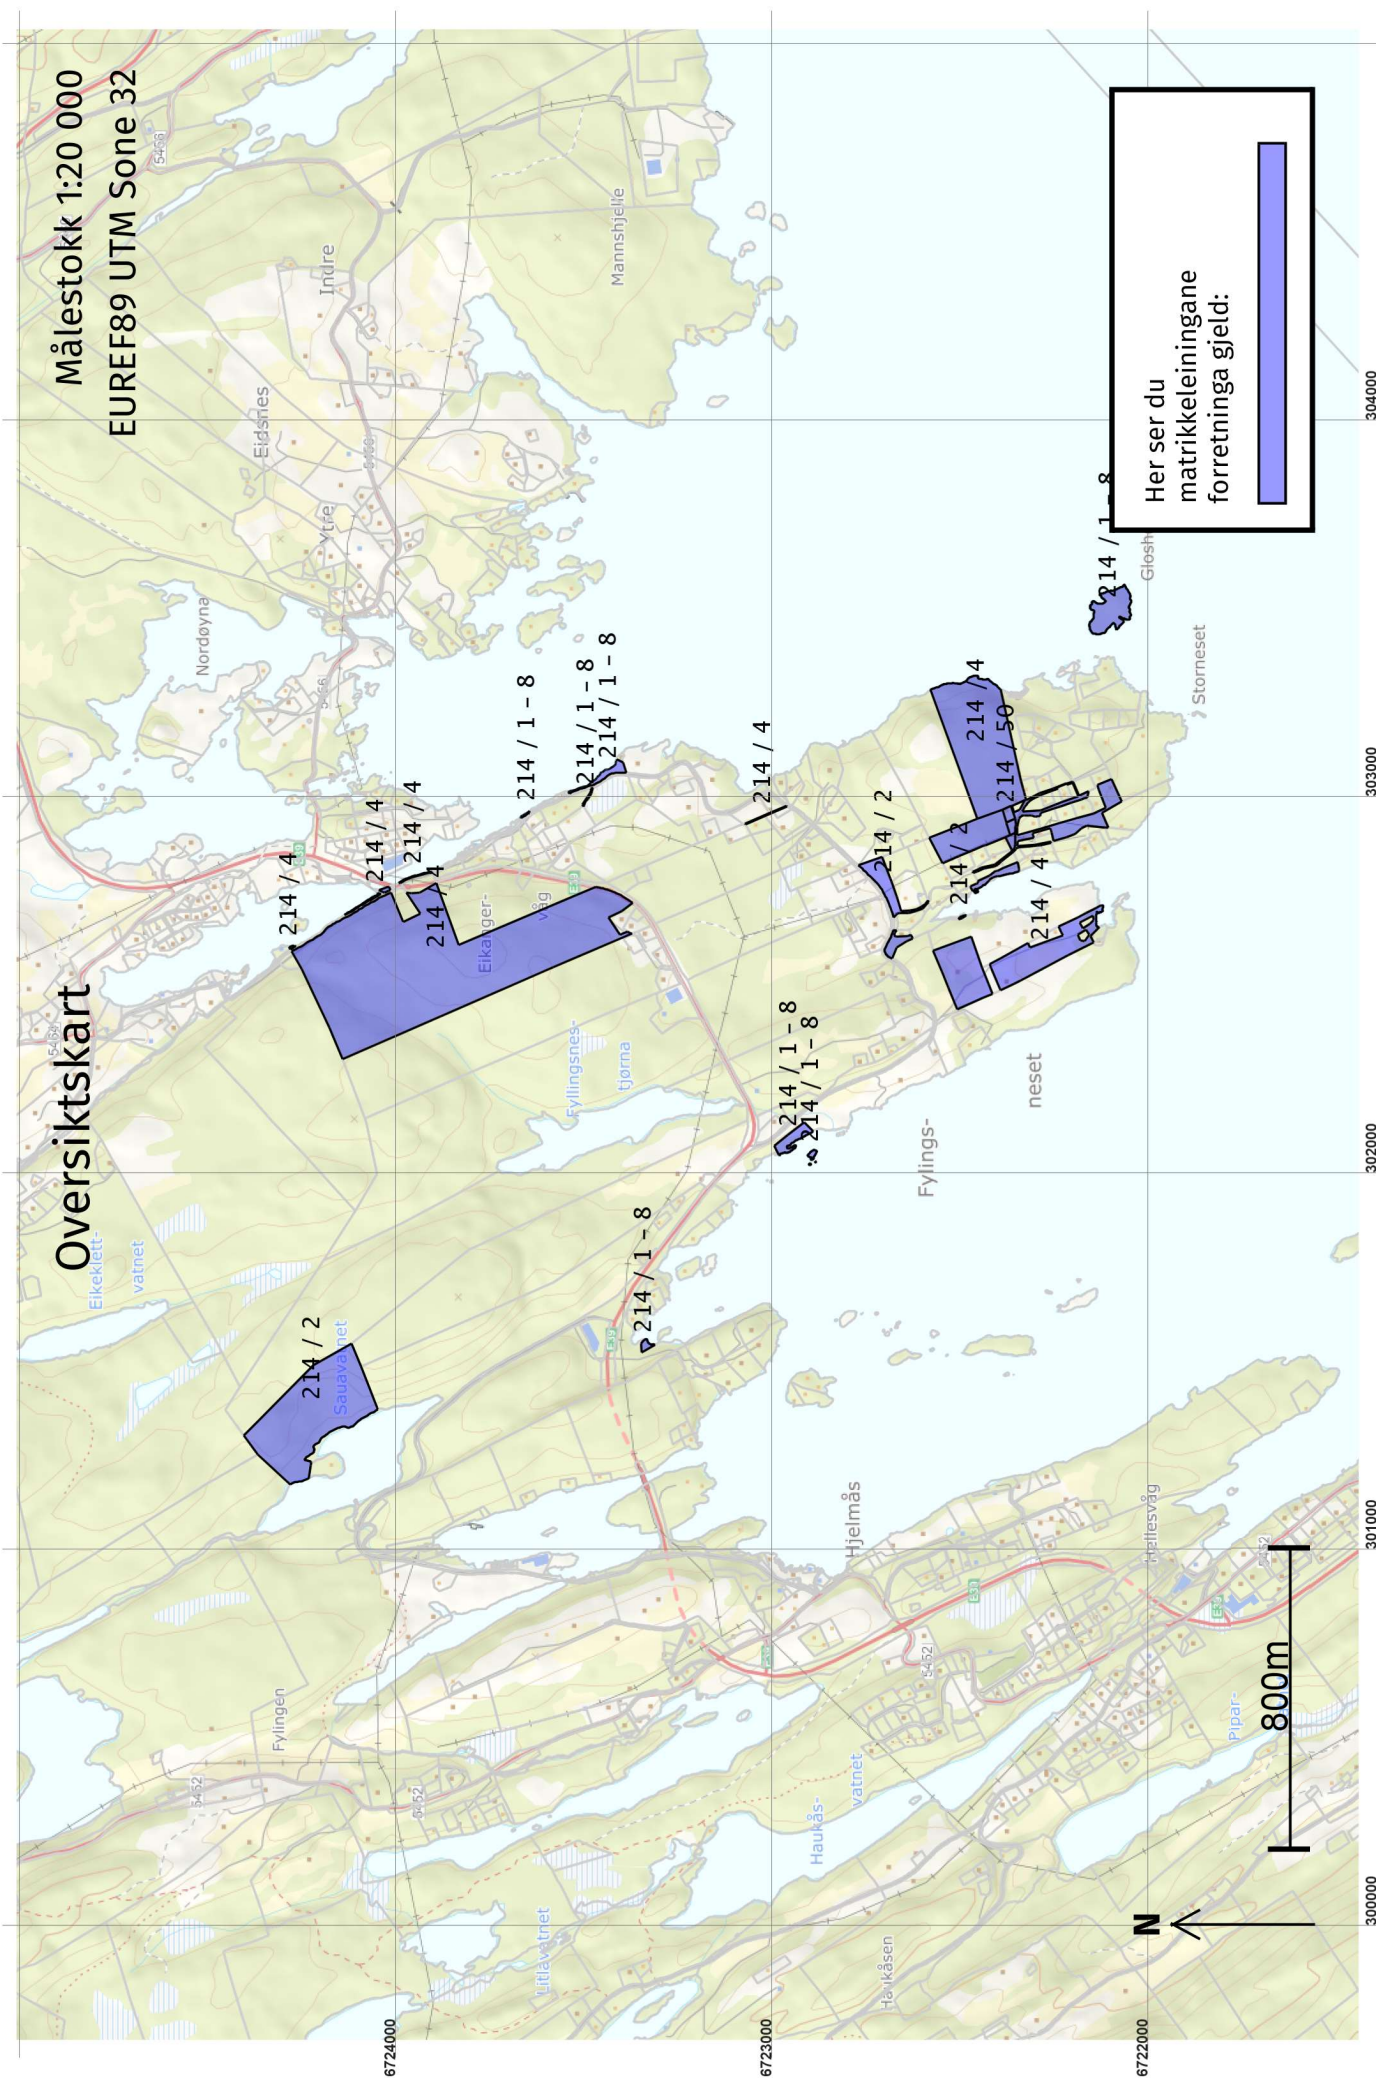

Oversiktskart for 214 / 107

Målestokk 1:1 000
EUREF89 UTM Sone 32

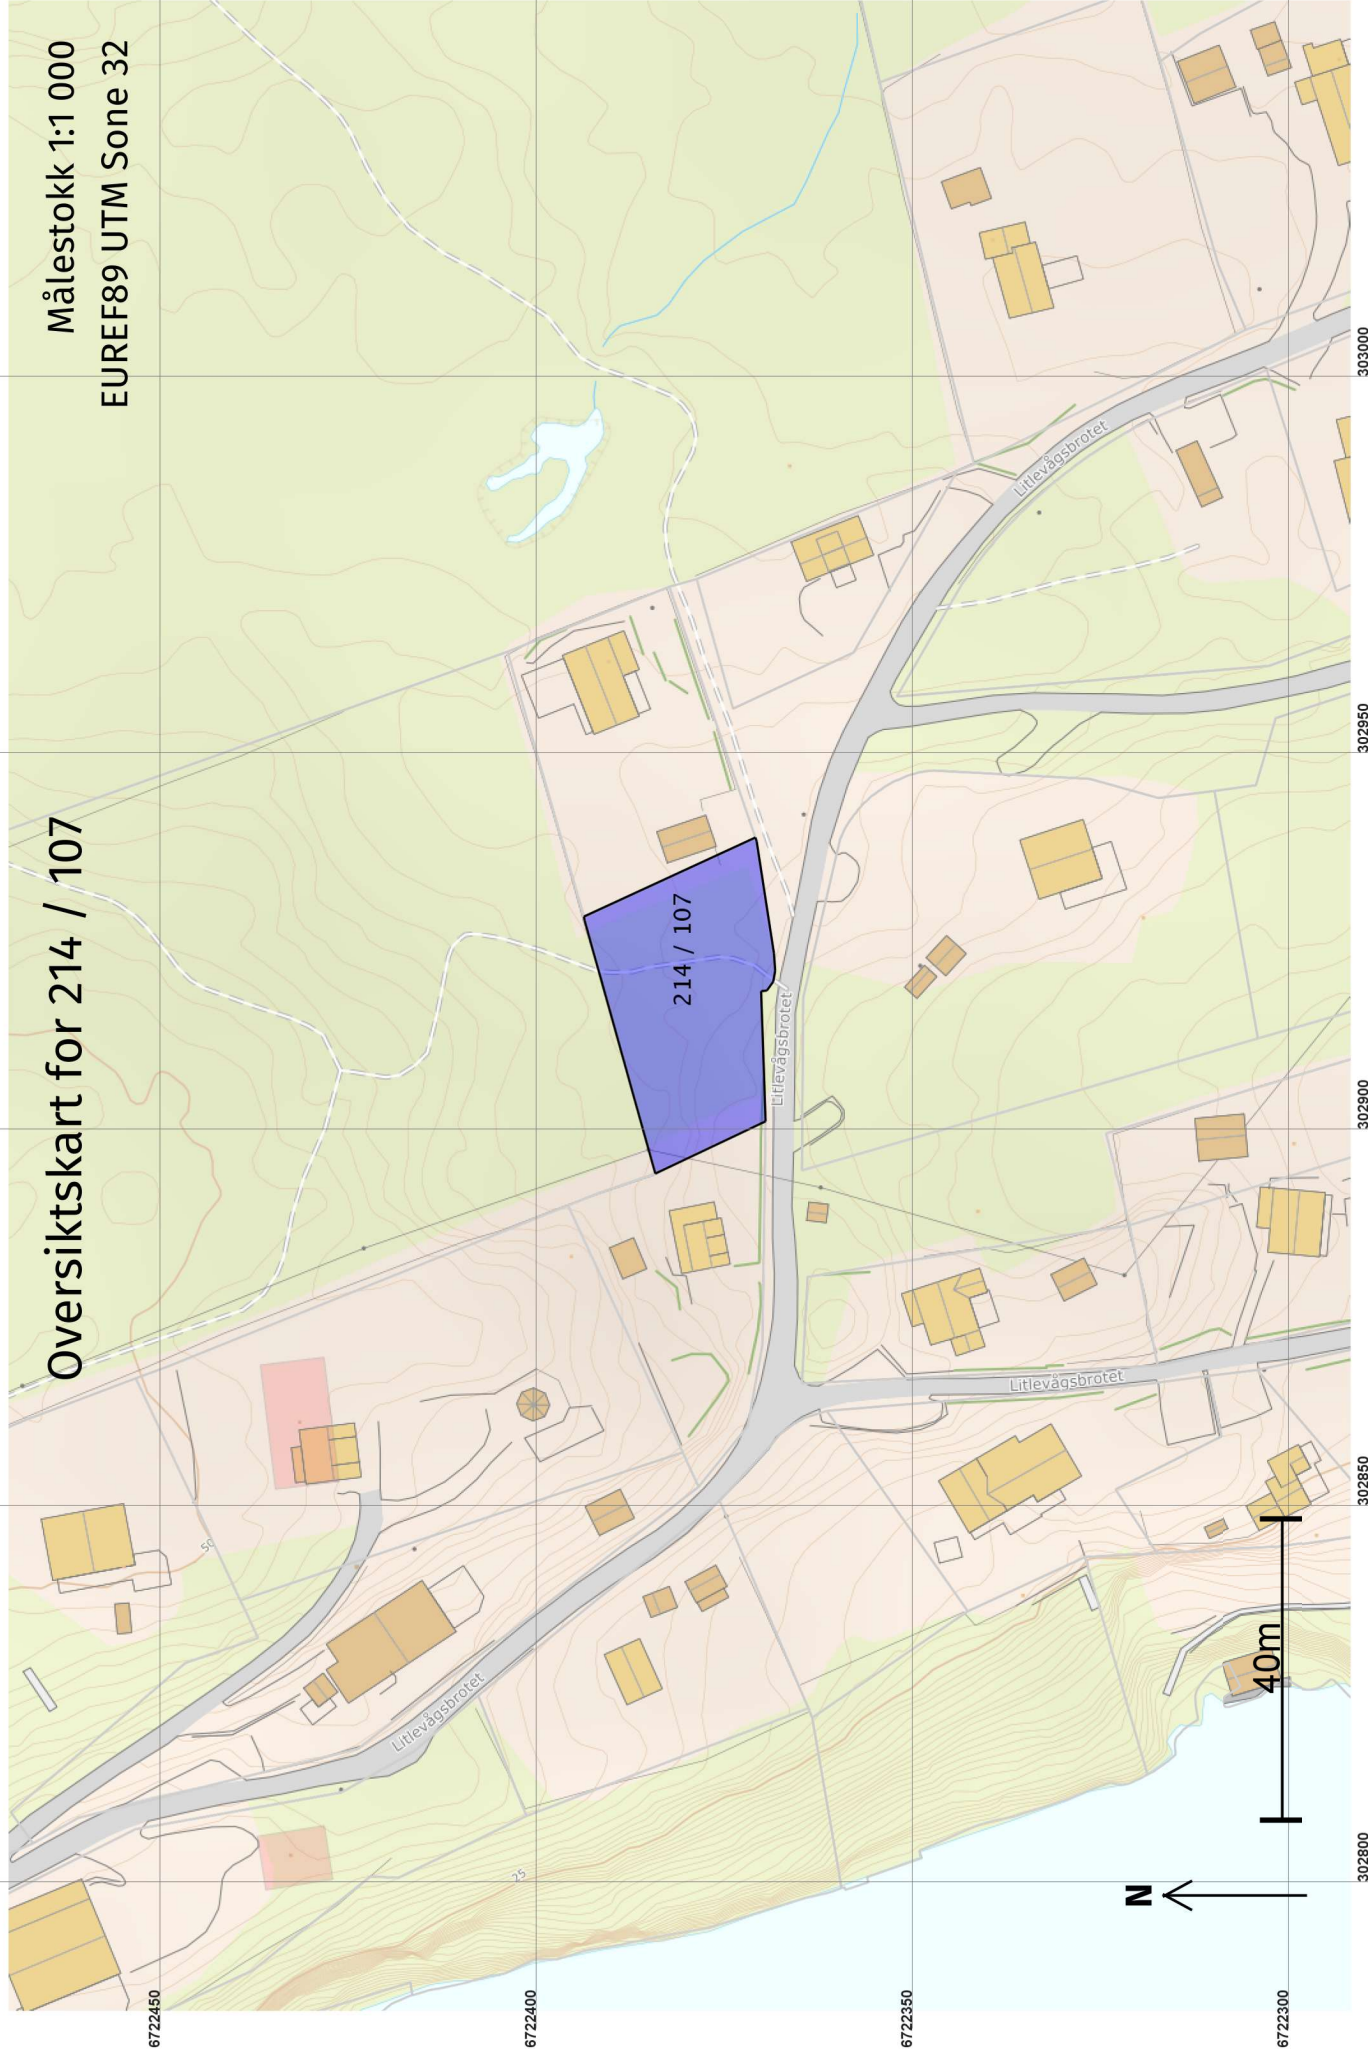

Grenser før "Grensejustering" ført 26.11.2021

Målestokk 1:250
EUREF89 UTM Sone 32

6722400

6722390

6722380

6722370

6722360

302890

302900

302910

302920

302930

302940

N


10m

+214 / 107

1x

Grenser og grensepunkter
som er endra eller nye i
denne forretningen:



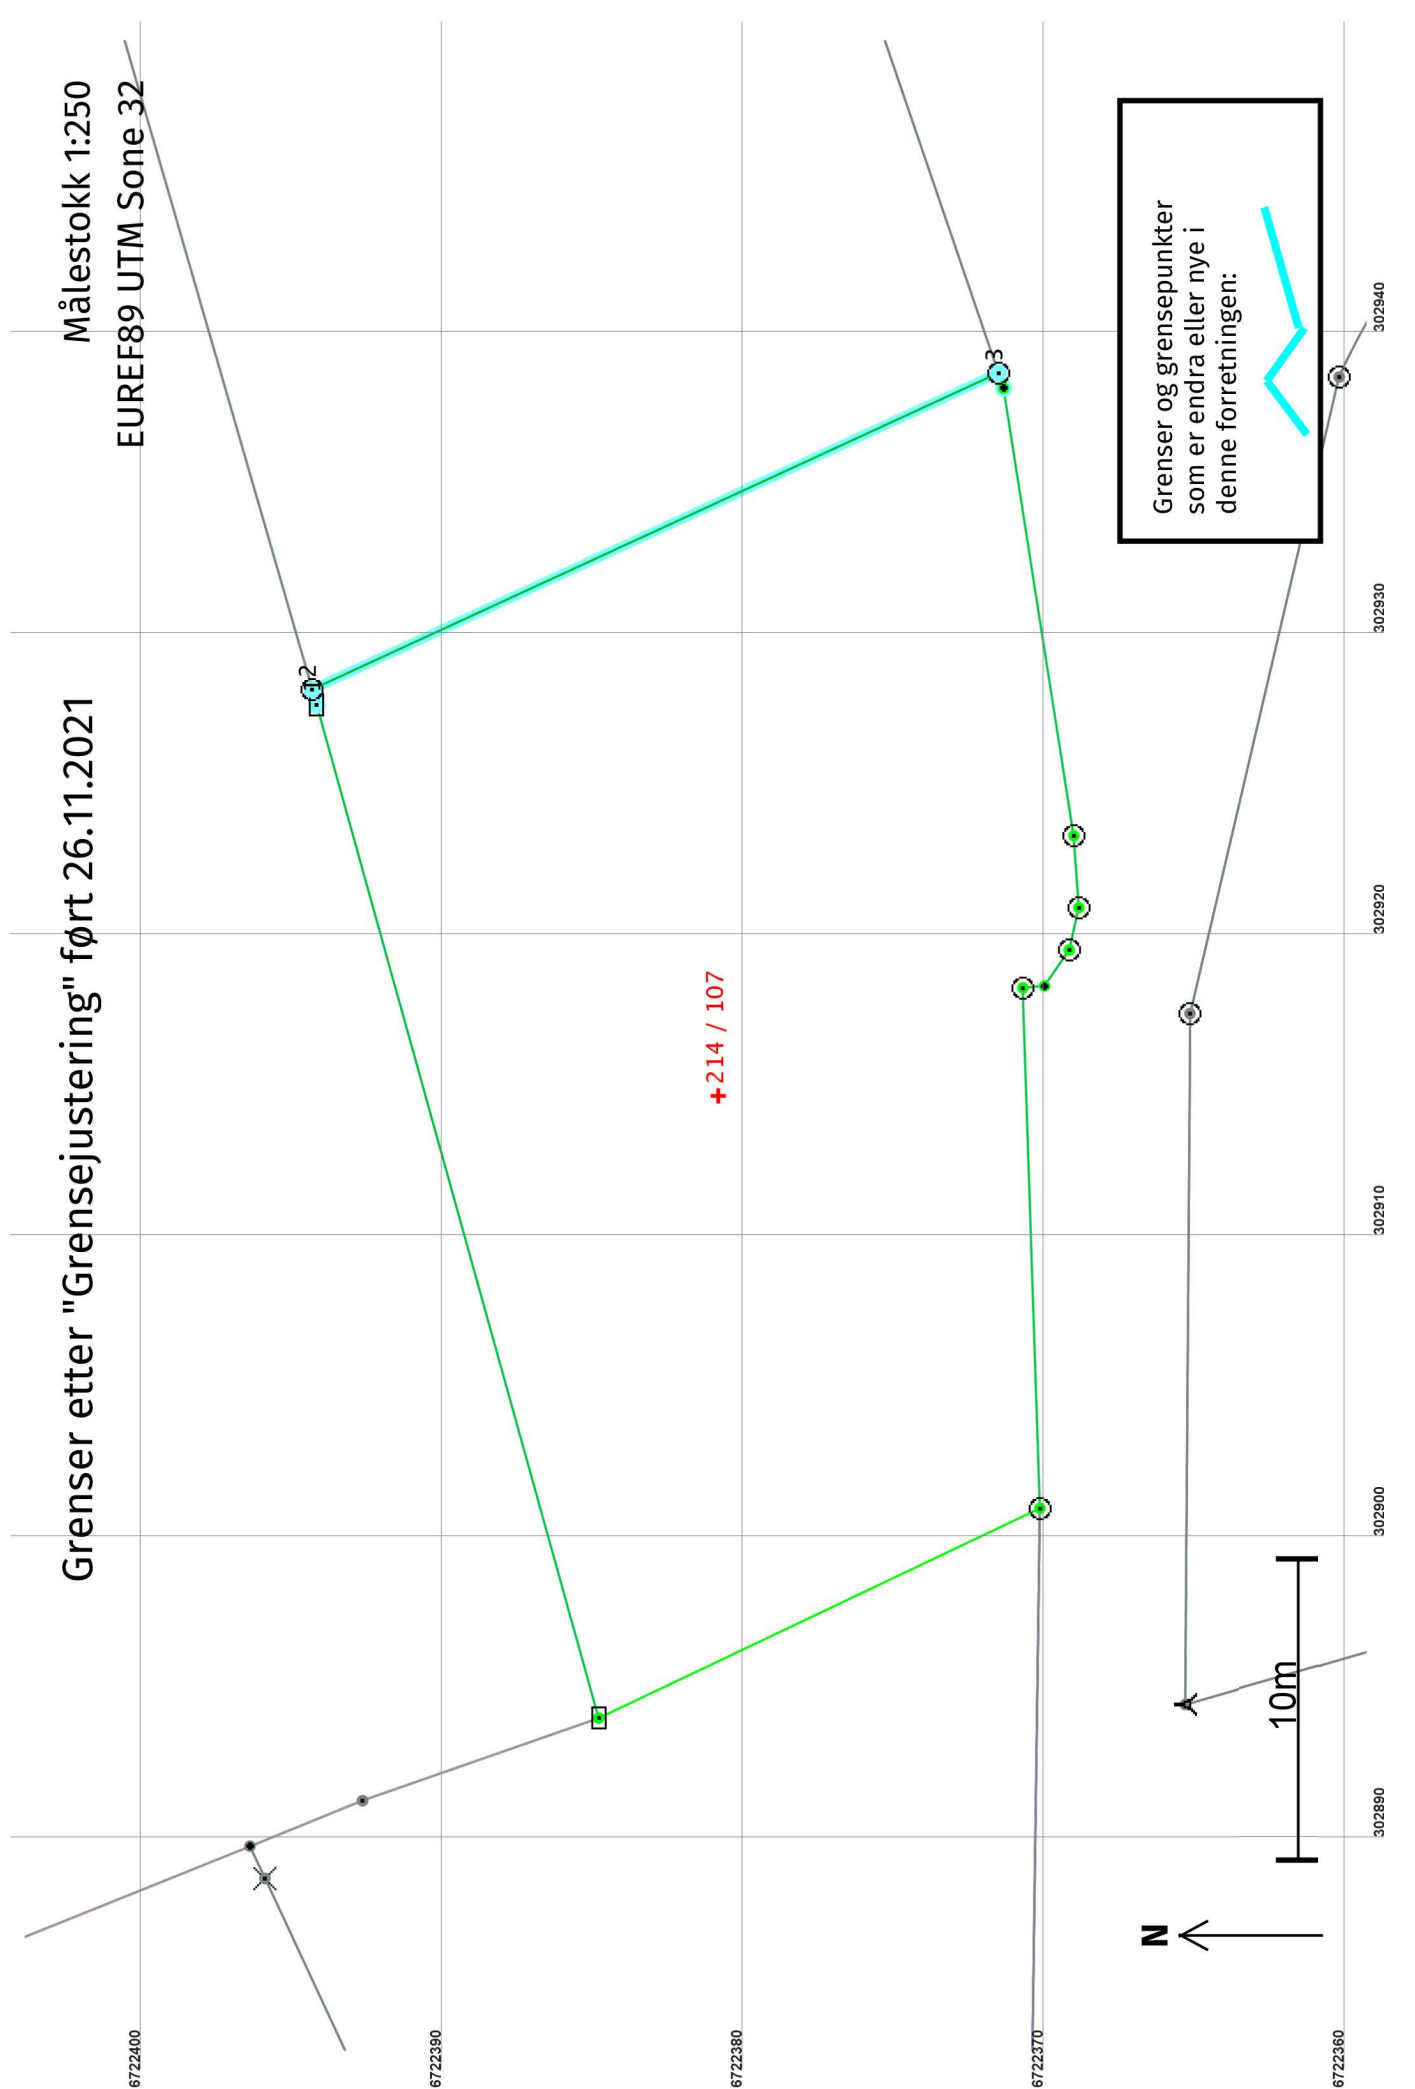

Grensejustering 26.11.2021

Før forretninga:

Areal: 731,1 Arealmerknad: **Representasjonspunkt:** **Koordinatsystem:** EUREF89 UTM Sone 32 **Nord:** 6722381 **Aust:** 302915


Etter forretninga:


Areal: 744,3 Arealmerknad: **Representasjonspunkt:** **Koordinatsystem:** EUREF89 UTM Sone 32 **Nord:** 6722381 **Aust:** 302915

Grensepunkt / Grenselinje

Ytre avgrensing

Løpenr	Status	Nord	Aust	Grensemerke nedsett i / Lengde (m)	Grensepunkttype / Linjeinformasjon	Målemetode / Grenser mot	Nøyaktighet (SD i cm)	Radius
1x	Endra - Før	6722394,34	302927,56	25,11	Ukjent	96 GPS kinematisk (Real time kinematic) 4631 - 214 / 25 og 4631 - 214 / 50	10 11	
1	Endra - Etter	6722394,34	302927,56	Jord Stein eller røys 0,54		96 GPS kinematisk (Real time kinematic) 4631 - 214 / 25	10 11	
2	Nytt	6722394,49	302928,08	Jord Offentleg godkjent grensemerke 25,08		96 GPS kinematisk (Real time kinematic) 4631 - 214 / 25 og 4631 - 214 / 50	10 11	
3	Nytt	6722371,71	302938,58	Jord Offentleg godkjent grensemerke 0,53		96 GPS kinematisk (Real time kinematic) 4631 - 214 / 2 og 4631 - 214 / 50	10 11	

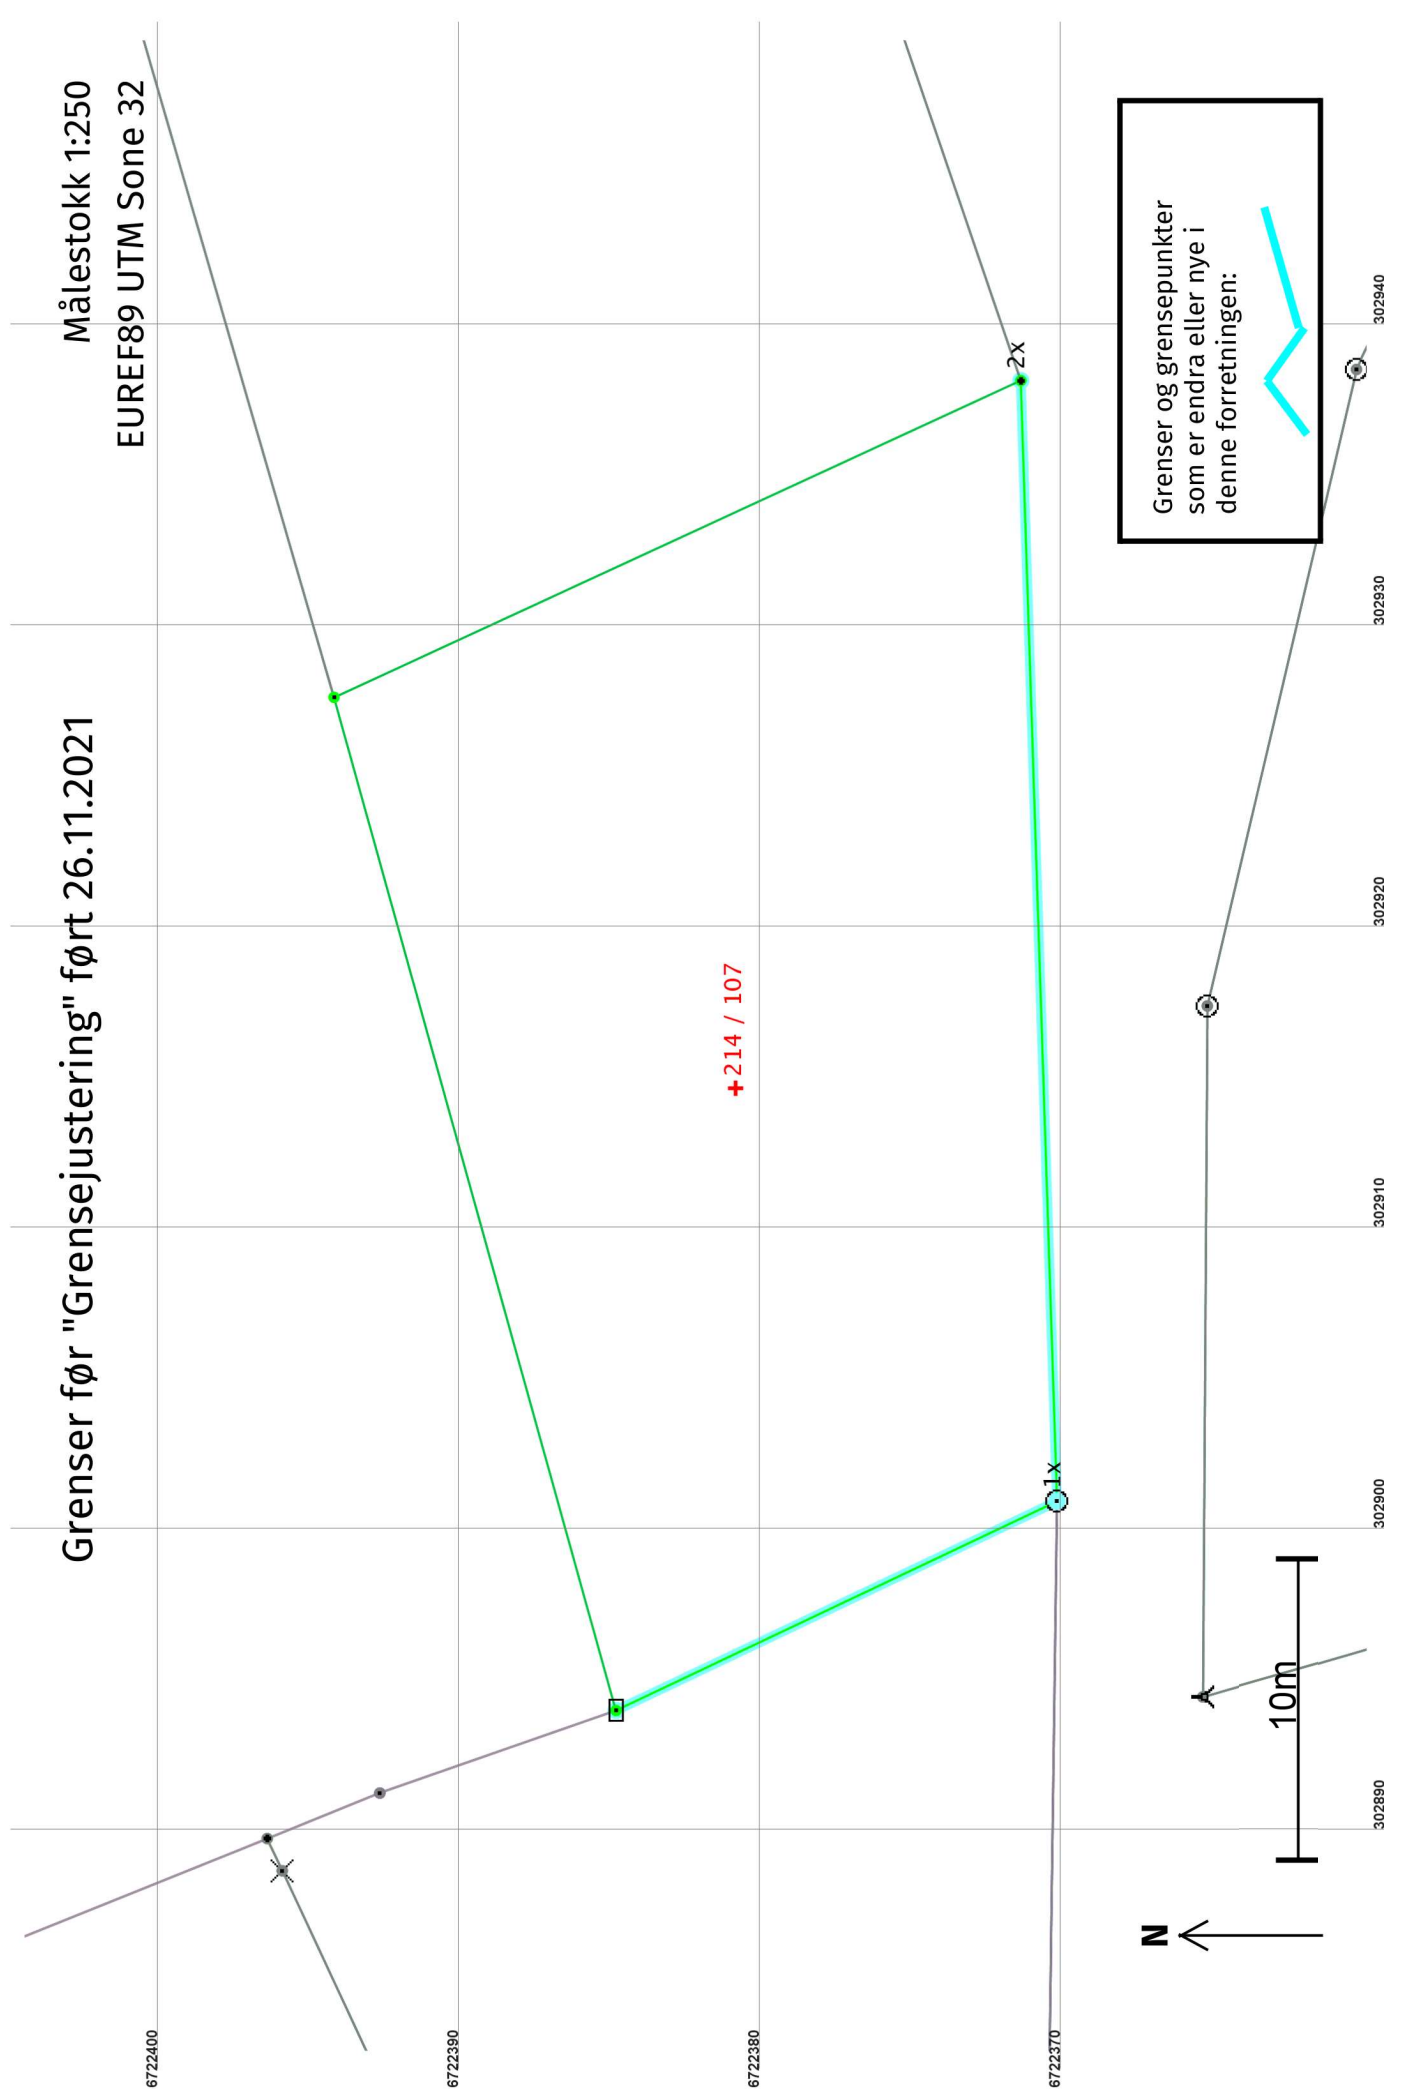

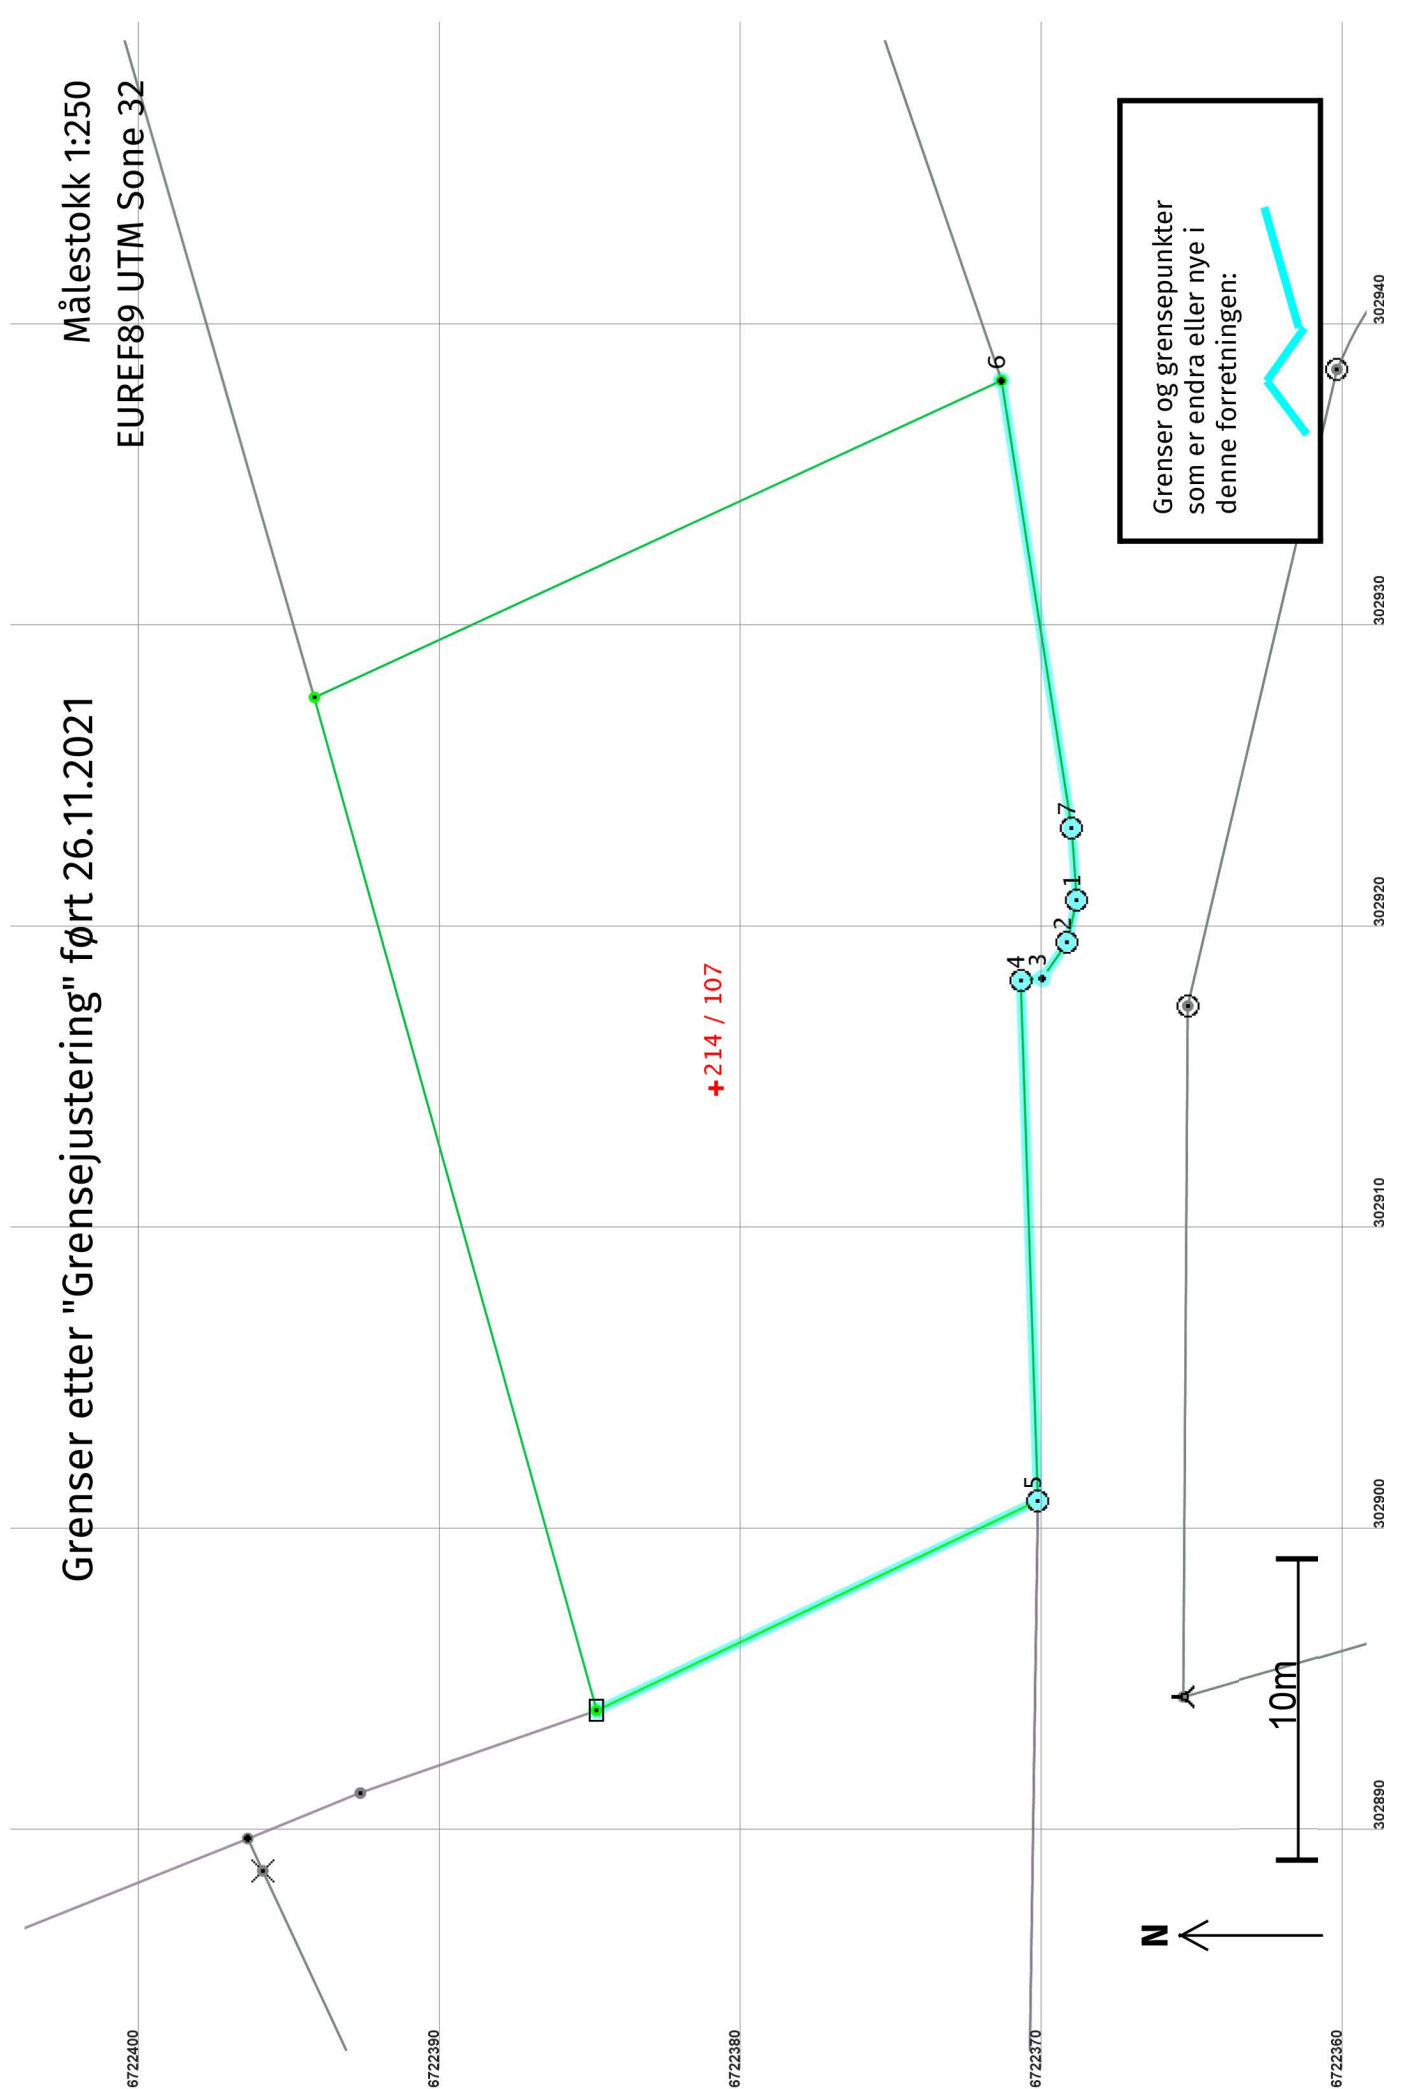

Grensejustering 26.11.2021

Før forretninga:

Areal: 708,9

Representasjonspunkt: Nord: 6722381 Aust: 302915

Arealmerknad: EUREF89 UTM Sone 32

Etter forretninga:

Areal: 731,1


Representasjonspunkt: Nord: 6722381 Aust: 302915


Arealmerknad: EUREF89 UTM Sone 32

Grensepunkt / Grenselinje

Ytre avgrensing

Løpenr	Status	Nord	Aust	Grensemerke nedsett i / Lengde (m)	Grensepunkttype / Linjeinformasjon	Målemetode / Grenser mot	Nøyaktighet (SD i cm)	Radius
1	Nytt	6722369,04	302920,83	Jordfast stein 1,44	Offentleg godkjent grensemerke	96 GPS kinematisk (Real time kinematic) 4631 - 214 / 2	10	11
2	Nytt	6722369,36	302919,43	Jordfast stein 1,45	Offentleg godkjent grensemerke	96 GPS kinematisk (Real time kinematic) 4631 - 214 / 2	10	11
3	Nytt	6722370,18	302918,24	Umerkt 0,72		96 GPS kinematisk (Real time kinematic) 4631 - 214 / 2	10	11
4	Nytt	6722370,90	302918,17	Fjell 17,28	Offentleg godkjent grensemerke	96 GPS kinematisk (Real time kinematic) 4631 - 214 / 2	10	11
1x	Endra - Før	6722370,34	302900,88	Jordfast stein 16,20	Offentleg godkjent grensemerke	96 GPS kinematisk (Real time kinematic) 4631 - 214 / 2 og 4631 - 214 / 56	10	
5	Endra - Etter	6722370,33	302900,90	Jordfast stein 16,22	Offentleg godkjent grensemerke	96 GPS kinematisk (Real time kinematic) 4631 - 214 / 2 og 4631 - 214 / 56	10	
2x	Endra - Før	6722371,54	302938,07	Umerkt 37,21		96 GPS kinematisk (Real time kinematic) 4631 - 214 / 2 og 4631 - 214 / 50	10	
6	Endra - Etter	6722371,54	302938,07	Umerkt 15,03		96 GPS kinematisk (Real time kinematic) 4631 - 214 / 2 og 4631 - 214 / 50	10	11
7	Nytt	6722369,21	302923,22	Jordfast stein 2,39	Offentleg godkjent grensemerke	96 GPS kinematisk (Real time kinematic) 4631 - 214 / 2	10	11

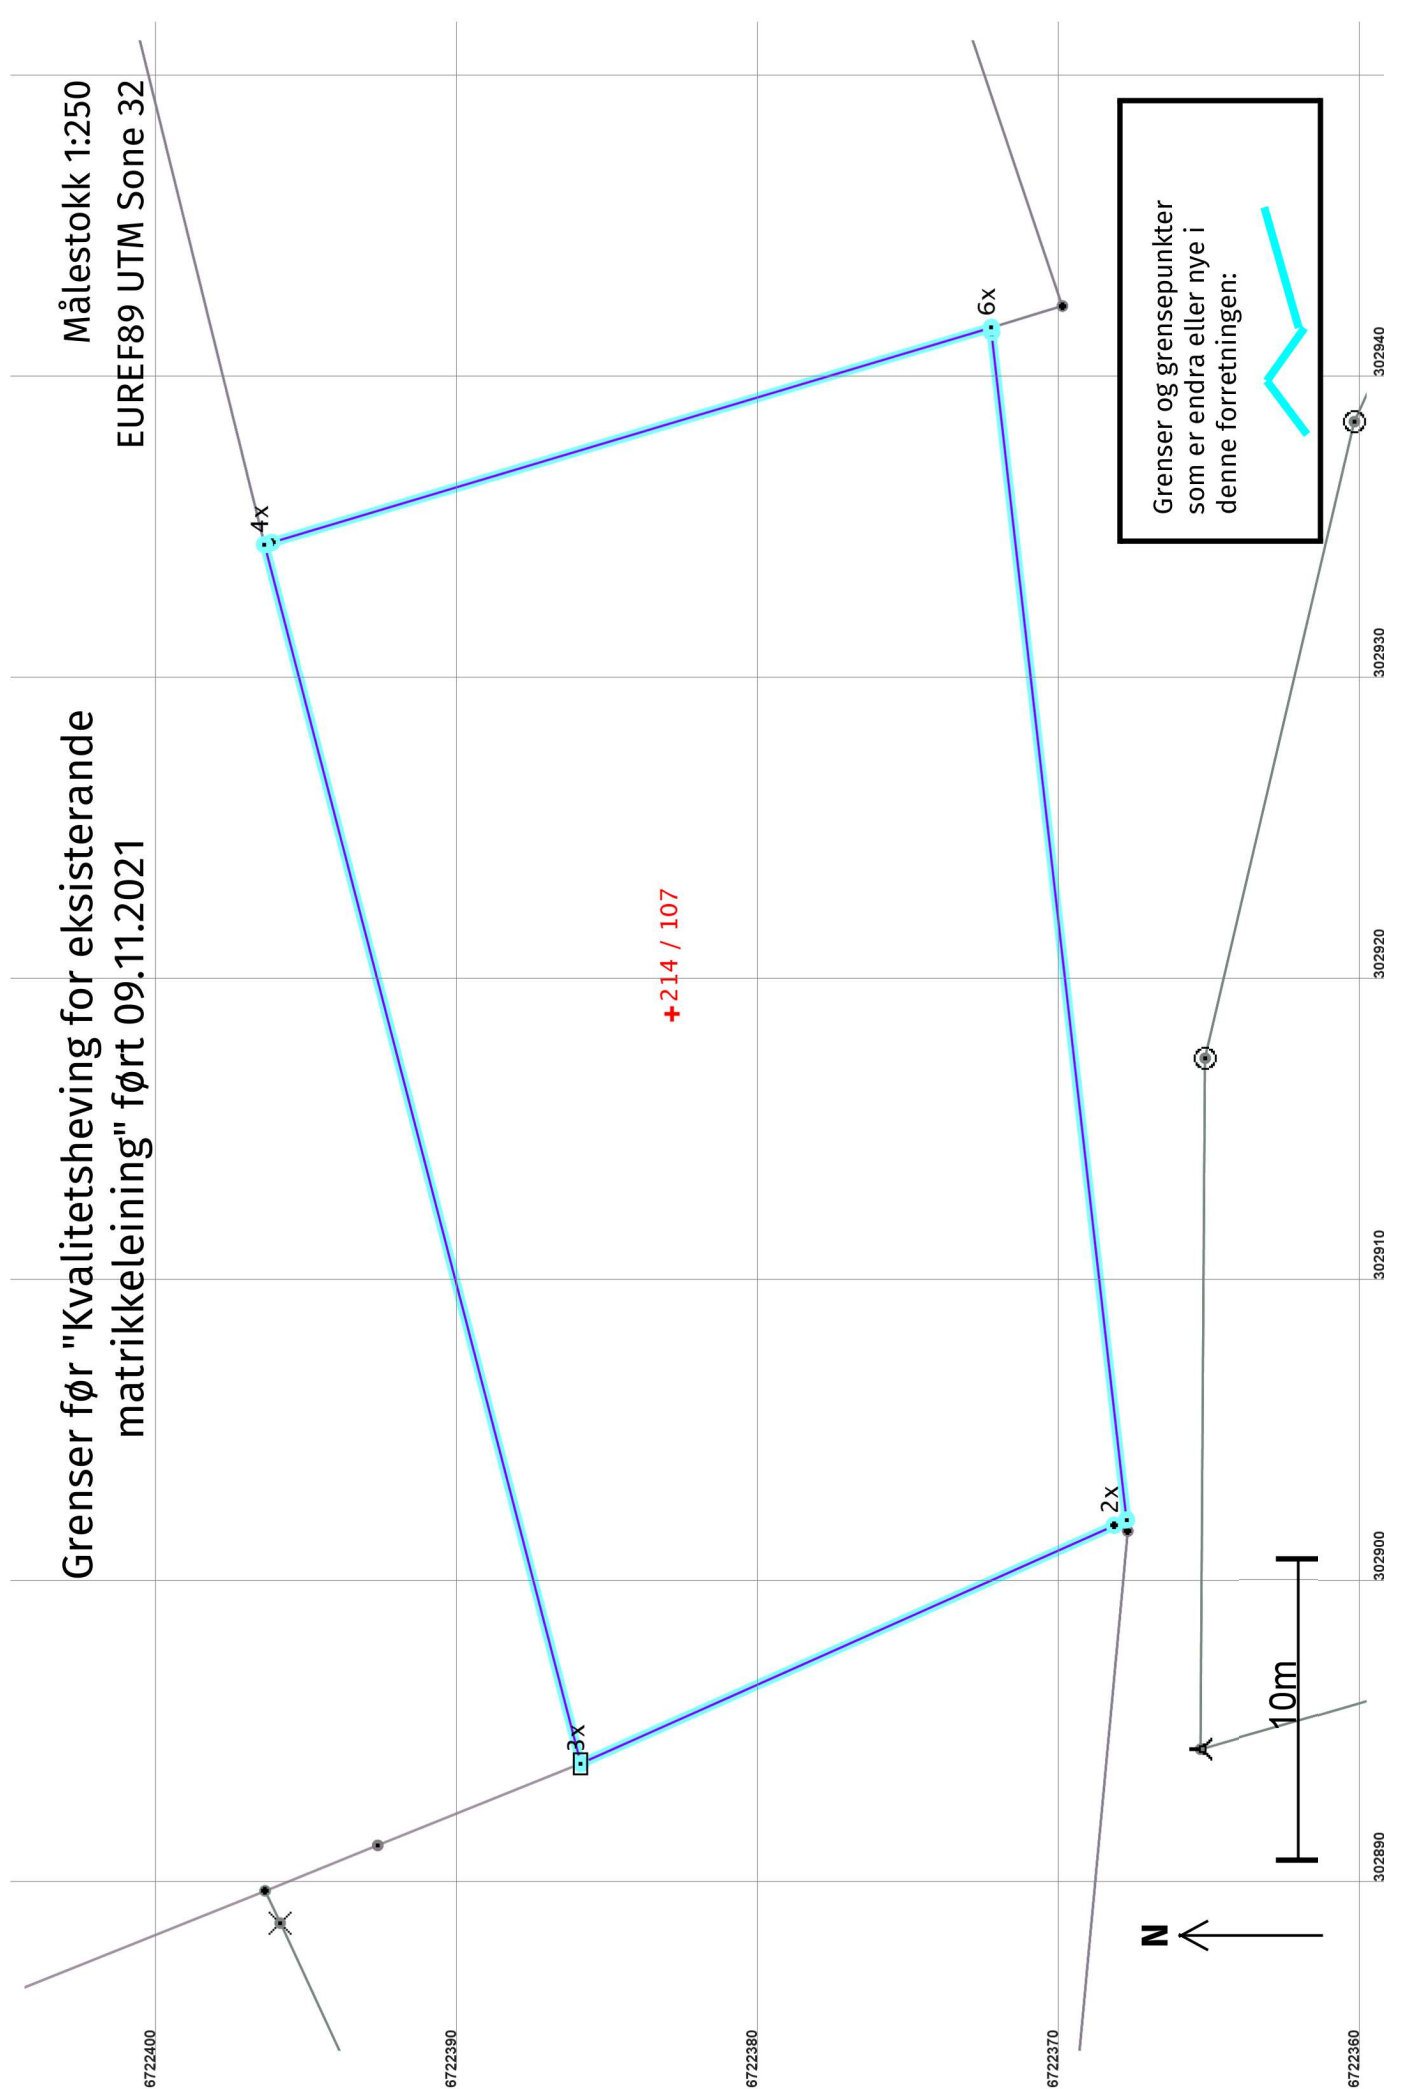

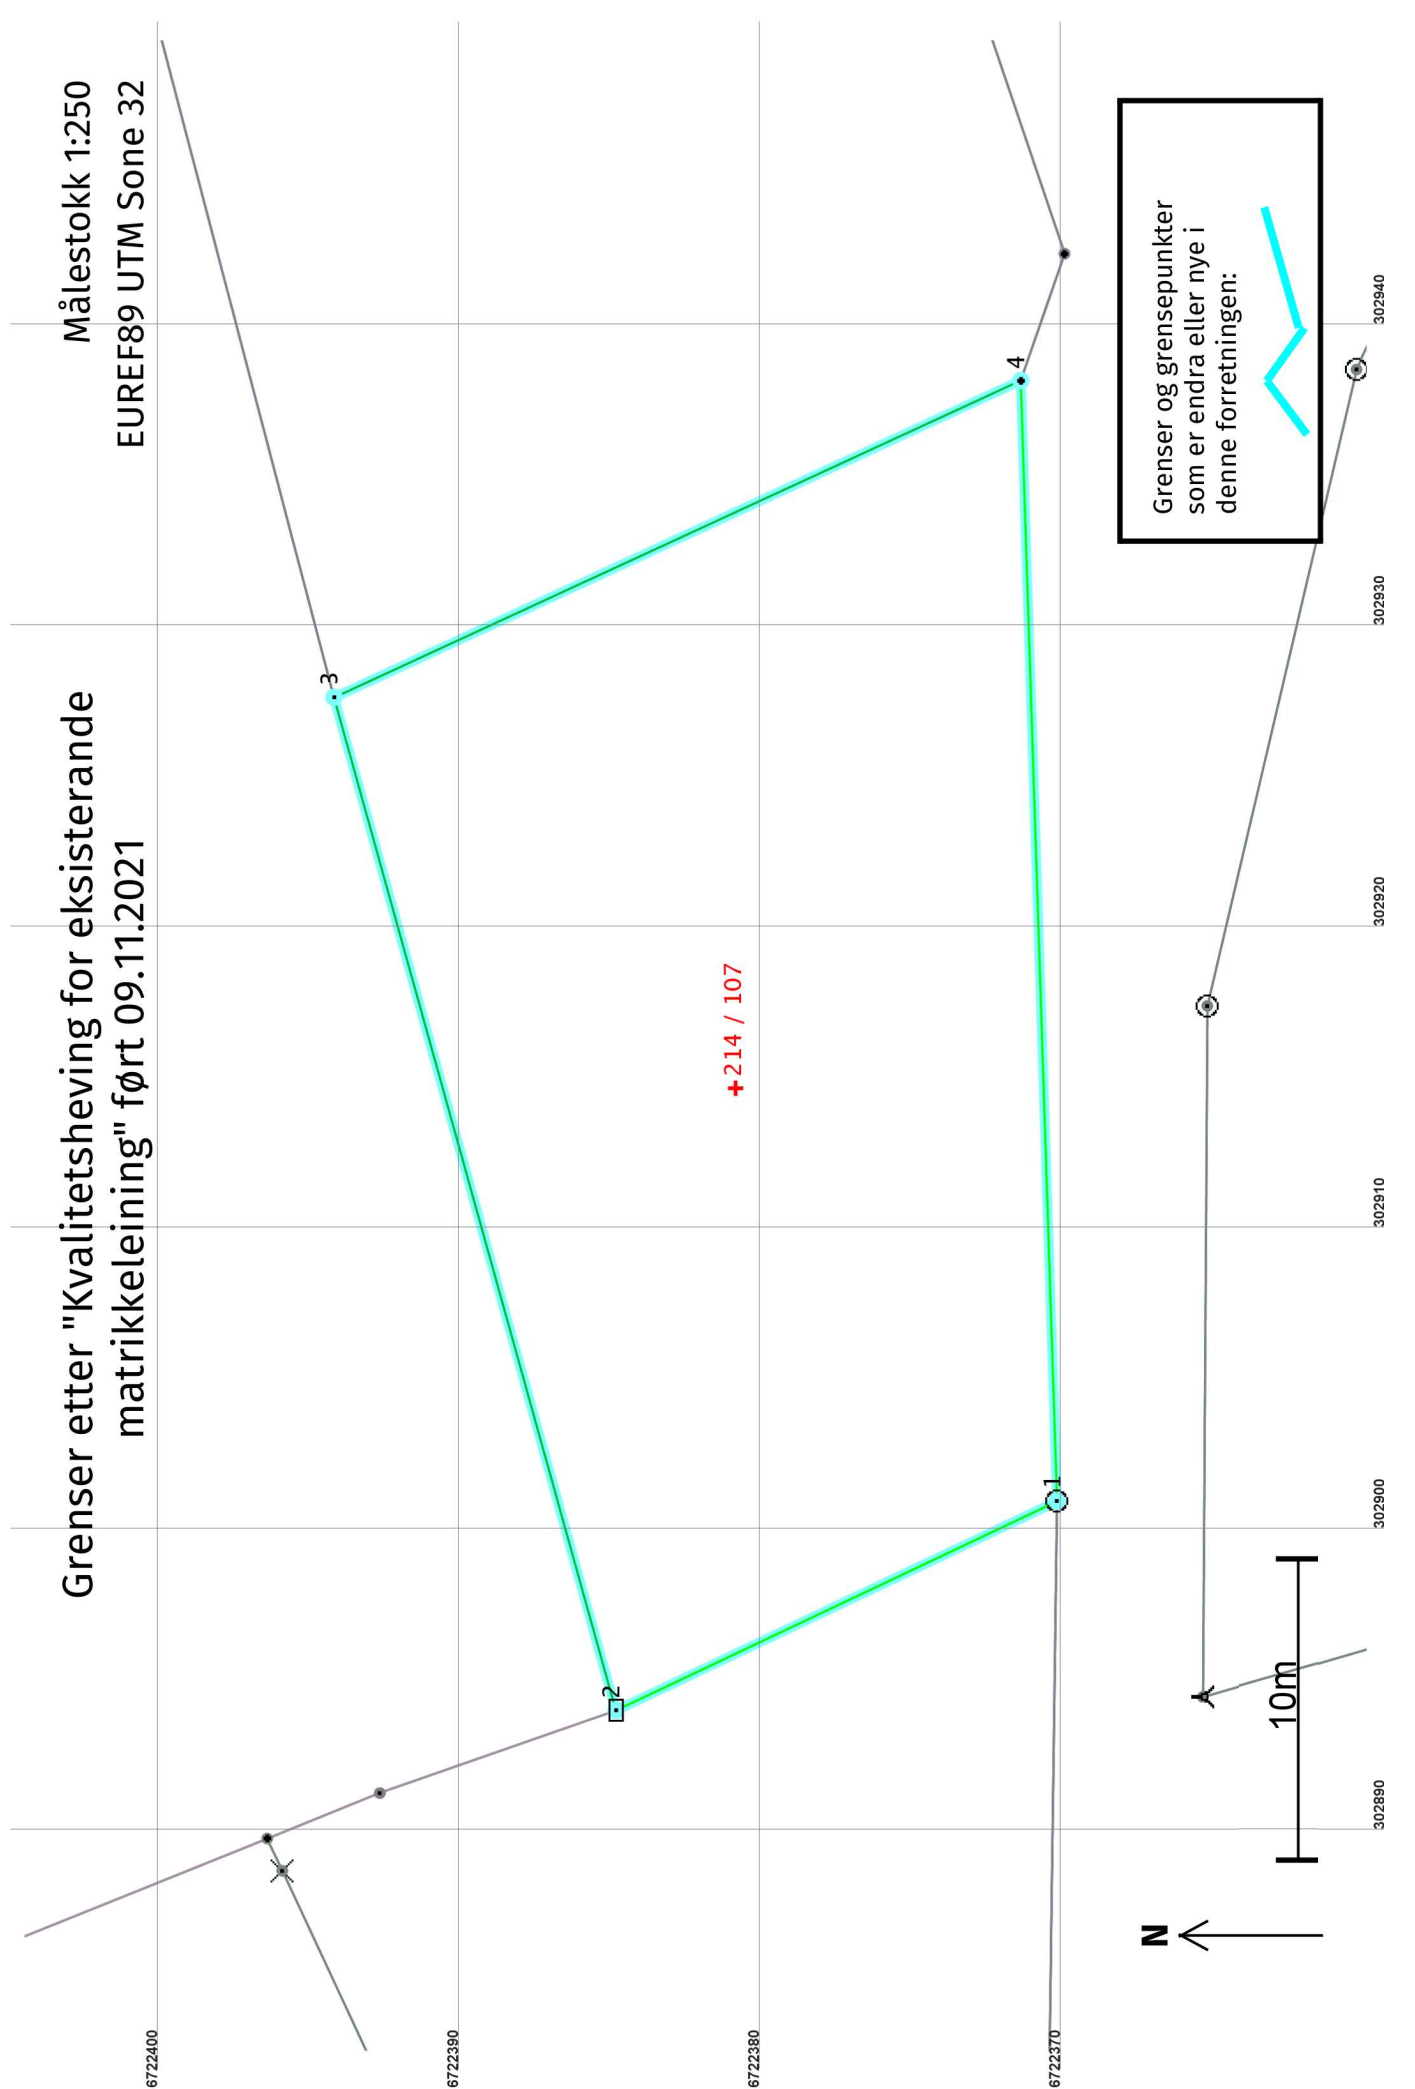

Før forretninga:

Areal: 902,3

Representasjonspunkt: Koordnatsystem: Arealmerknad: EUREF89 UTM Sone 32

Nord: 6722383

Aust: 302919

Etter forretninga:

Areal: 708,9

Representasjonspunkt: Koordnatsystem: Arealmerknad: EUREF89 UTM Sone 32

Nord: 6722381

Aust: 302915

Grensepunkt / Grenselinje				Ytre avgrensing					
Løpenr	Status	Nord	Aust	Grensemerke nedsett i / Lengde (m)		Grensepunkttype / Linjeinformasjon	Målemetode / Grenser mot	Nøyaktighet (SD i cm)	Radius
1	Nytt	6722370,34	302900,88	Jordfast stein	Offentleg godkjent grensemerke		96 GPS kinematisk (Real time kinematic)	10	
3x	Endra - Før	6722386,08	302893,91	16,20	Stein eller røys		55 Digitalisert på dig.bord frå strek-kart: Papirkopi 4631 - 214 / 25 og 4631 - 214 / 56	58	
2	Endra - Etter	6722384,98	302893,94	Jord	Stein eller røys		96 GPS kinematisk (Real time kinematic)	10	
4x	Endra - Før	6722396,58	302934,36	34,90	Ukjent		55 Digitalisert på dig.bord frå strek-kart: Papirkopi 4631 - 214 / 25 og 4631 - 214 / 50	58	
3	Endra - Etter	6722394,34	302927,56	25,11	Ukjent		96 GPS kinematisk (Real time kinematic)	10	
6x	Endra - Før	6722372,45	302941,57	0,16	Ukjent		55 Digitalisert på dig.bord frå strek-kart: Papirkopi 4631 - 214 / 2 og 4631 - 214 / 50	58	
4	Endra - Etter	6722371,54	302938,07	37,21	Umerkt		96 GPS kinematisk (Real time kinematic)	10	
1x	Sletta	6722367,96	302902,00	0,45	Ukjent		55 Digitalisert på dig.bord frå strek-kart: Papirkopi 4631 - 214 / 2 og 4631 - 214 / 56	58	
2x	Sletta	6722368,37	302901,82	19,40	Annan detalj		55 Digitalisert på dig.bord frå strek-kart: Papirkopi 4631 - 214 / 56	58	

Løpenr	Status	Nord	Aust	Grensemerke nedsett i / Lengde (m) Linjeinformasjon	Målemetode / Grenser mot	Nøyaktighet (SD i cm)	Radius
5x	Sletta	6722396,34	302934,43	Annan detalj 24,93	55 Digitalisert på dig.bord fra strek-kart: Papirkopi 4631 - 214 / 50	58	
7x	Sletta	6722372,44	302941,41	Annan detalj 39,66	55 Digitalisert på dig.bord fra strek-kart: Papirkopi 4631 - 214 / 2	58	