



Situasjonskart -
Gbnr. 351/158 KDP Meland fritidsbustad

FLYTEBRYGGE



Dato: 14-10-2021

Målestokk: 1:500



SITUASJONSKART

Gnr/Bnr: 351/38

Adresse:

Eigar/søkar:

Kvalitet :

Gjeldande plan : Kommunedelplan for Meland

Planformål : Bygeområde for fritidsbustad

Vår referanse:






Sign.




Målestokk: 1:1000
Dato: 03.08.2020

ALVER
KOMMUNE



-  Gjerde
-  Usikker eigedomsgrense
-  Målt eigedomsgrense
-  Bolighus
-  Andre bygg

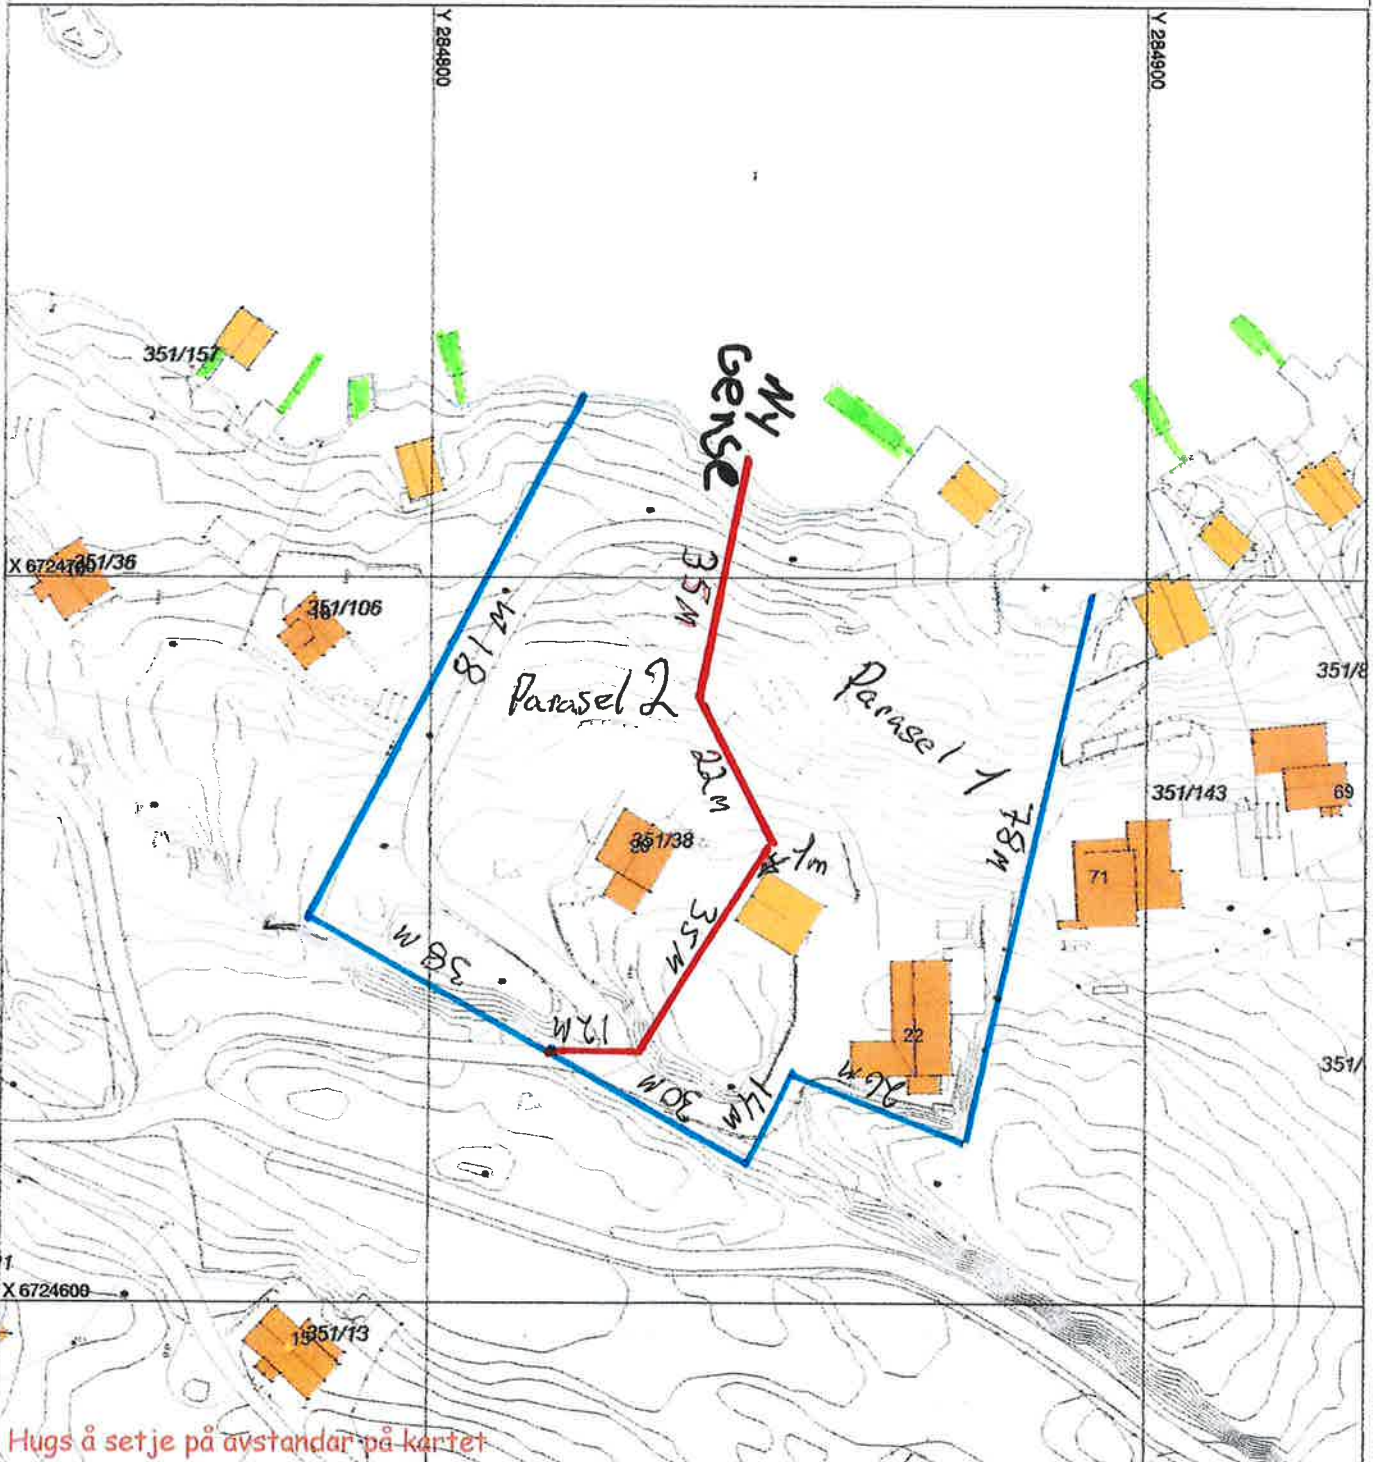

Hugs å setje på avstandar på kartet

SITUASJONSPLAN

 Tiltak

Underskrift Situasjonsplan _____ Dato _____