

Situasjonskart -  
Gbnr. 351/158 KDP Meland fritidsbustad  
**FLYTEBRYGGE**



Dato: 14-10-2021

Målestokk: 1:500  
◄—————► 15m

# SITUASJONSKART

Gnr/Bnr: 351/38  
Adresse:  
Eigar/søkar:

Kvalitet :

Gjeldande plan : Kommunedelplan for Meland  
Planformål : Bygeområde for fritidsbustad






Vår referanse:


Sign. ....



Målestokk: 1:1000  
Dato: 03.08.2020



-  Gjerde
-  Usikker eigedomsgrense
-  Målt eigedomsgrense
-  Bolighus
-  Andre bygg

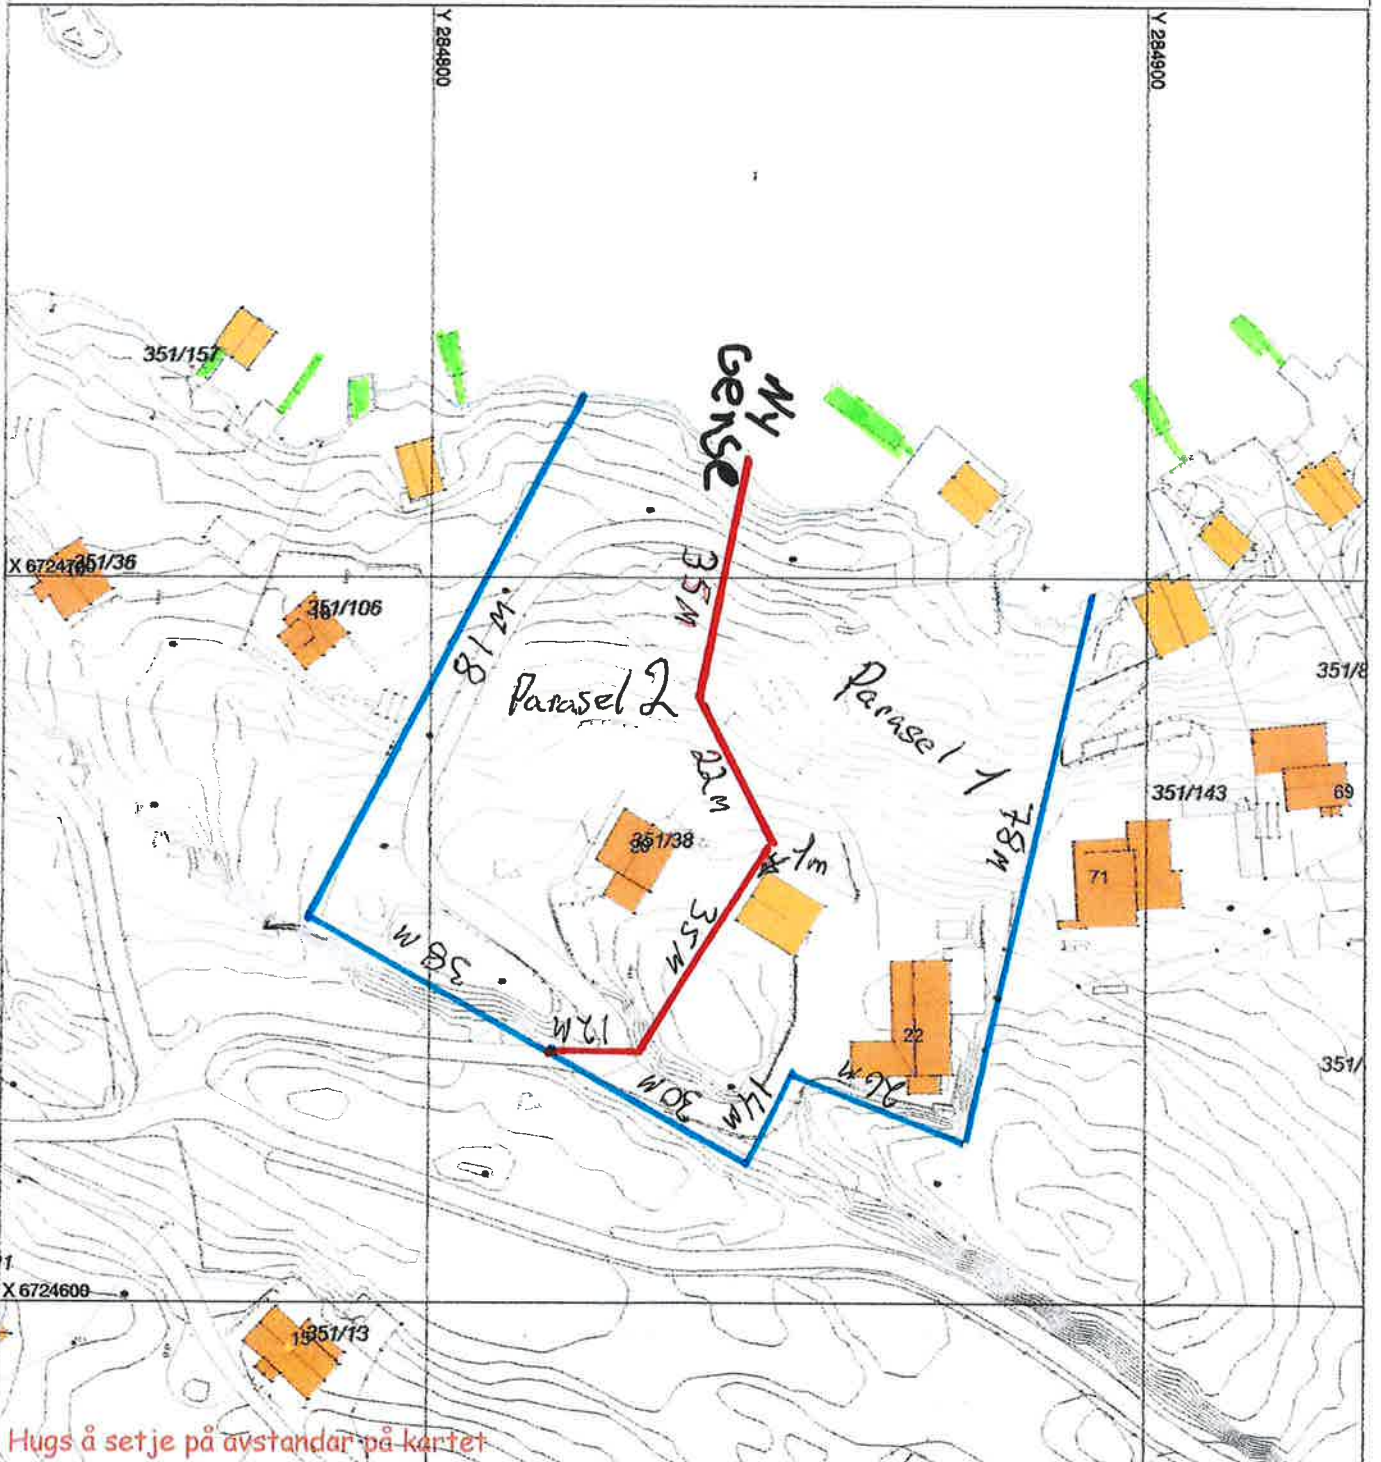

Hugs å setje på avstandar på kartet

## SITUASJONSPLAN

 Tiltak

Underskrift Situasjonsplan \_\_\_\_\_ Dato \_\_\_\_\_