



Arkoconsult AS
Postboks 103
5291 VALESTRANDSFOSSEN

Referanser:
Dykkar:
Vår: 21/10574 - 21/87754

Saksbehandlar:
Arne Helgesen
arne.helgesen@alver.kommune.no


Dato:
27.12.2021

Vedkomande. dispensasjon fra avstand til leidningsnett - gbnr 134/478 Hilland

Har sett på dette. Eksisterende hovedledning vatn og avløp, må lokaliserast nøyaktig, er ikkje sikker på at innmålingsdata er korrekt, det har vist seg å ikkje stemme, i forbindelse medm arbeider i området. Når ledningsnett er lokalisert nøyaktig, med f. eks sonde i avløpsrør, kan ein vite nyaktig plassering, og det vil då være enklare å sjå, kva som er nødvendig av omleginger. Felles privat vatn og avløp til felt 7. må sikras tilkomst, desom dette vil krysse under mur, må det legges i trekkerør. Avstikk vatn til felt 7. her må ein kunne benytte same anboringspunkt som i dag, ikkje opprete nytt.

Når vi ser kor nært det er nødvendig å plassere mur mot hoved vatn og avløpsledning, må vi bli einig om utforming av mur, type mur osv.

Legg ved eit oppdatert kartutsnitt.

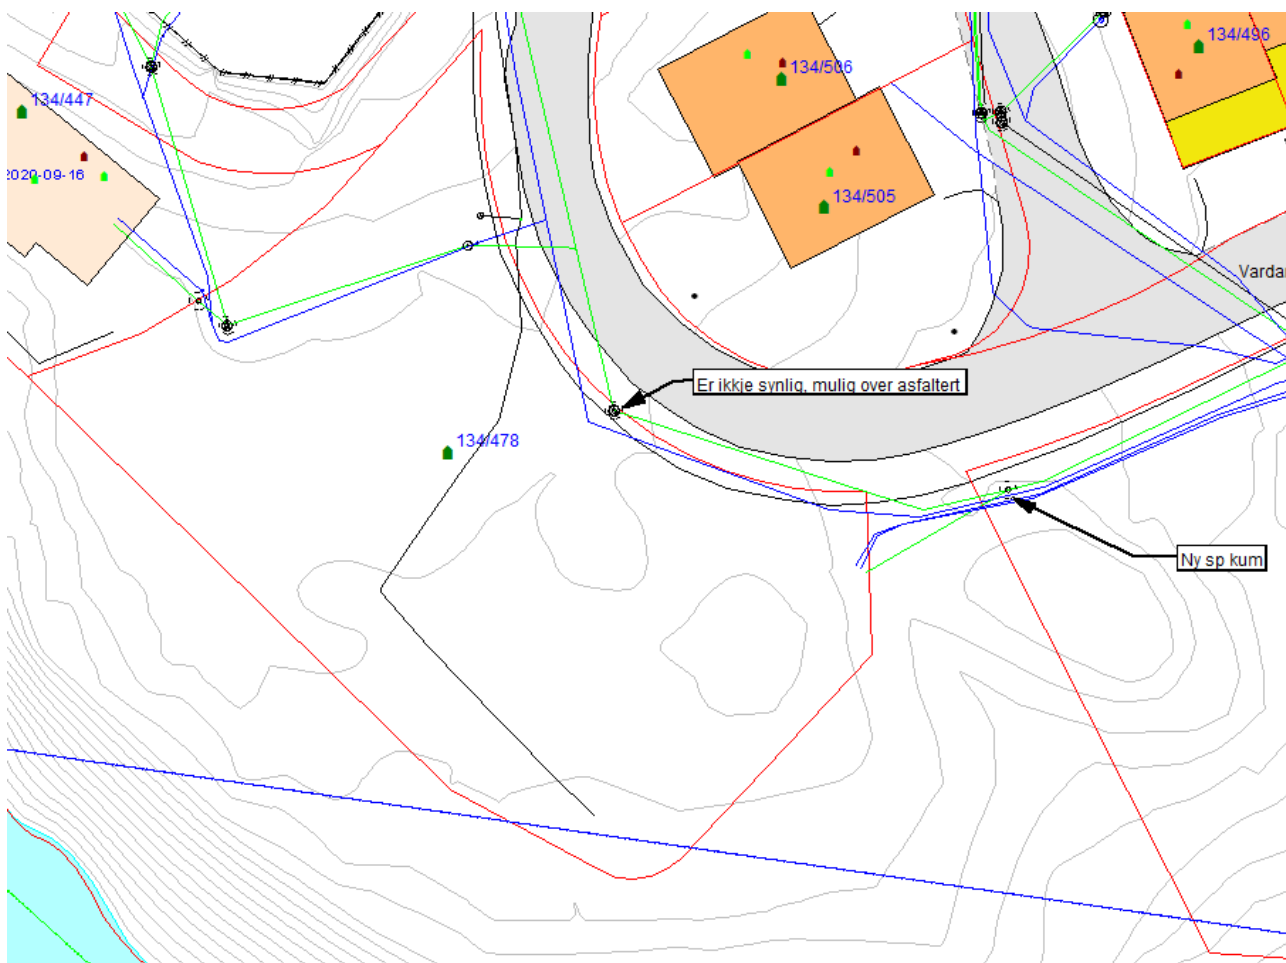

Med helsing
Alver kommune, Samferdsel, veg-, vatn-
avløp-forvaltning

Arne Helgesen
Avdelingsleiar

Dette dokumentet er elektronisk godkjent og har difor ingen signatur.

Mottakarar:
Arkoconsult AS

Postboks 103 5291

VALESTRANDSFOSSE
N