



Magne Helgaas
Havnevegen 78
5918 FREKHAUG

Referanser:
Dykkar:
Vår: 21/10575 - 21/87820


Saksbehandlar:
Anngunn Marie Gullbrå
anngunn.gullbra@alver.kommune.no

Dato:
27.12.2021

Melding om registrert tilbygg unntatt søknadsplikt - gbnr 417/65 Rossnes

Kommunen har registrert ferdig oppsatt tilbygg til hytte i matrikkelen etter opplysningar i innsendt melding frå deg.

Tilbygget er plassert ca i kart (takflate) og bygningsopplysningane er registrert i bygningsdelen i matrikkelen.

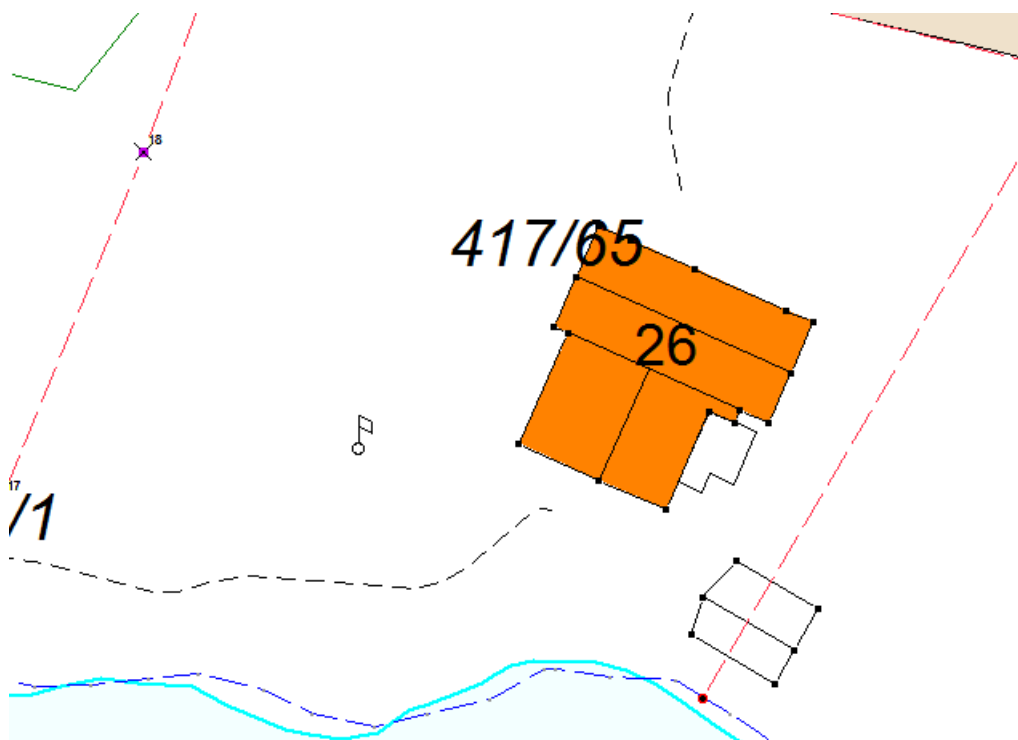

Ved denne registreringa av tilbygg utan søknadsplikt etter Pbl §20-5 i kart og matrikkel, er det ikkje vurdert om oppsett tilbygg oppfyller vilkåra til fritak frå søknadsplikt.

Vedlagt er matrikelrapport som viser kva opplysningar som er registrert om tilbygget.

Med vennleg helsing
Alver kommune, Kart og oppmåling

Anngunn Marie Gullbrå
avdelingsingeniør

Dette dokumentet er elektronisk godkjent og har difor ingen signatur.

Vedlegg:
417-65-tilbygg hytte

Mottakarar:

Magne Helgaas

Havnevegen 78

5918

FREKHAUG