



Dyrkolbotn Fjellstove AS  
Dyrkolbotn 119  
5994 VIKANES

Referanser:  
Dykkar:  
Vår: 21/10677 - 21/87838


Saksbehandlar:  
Anngunn Marie Gullbrå  
anngunn.gullbra@alver.kommune.no

Dato:  
27.12.2021

## Melding om registrert tilbygg til fjellstova unntatt søknadsplikt - gbnr 247/10 Dyrkolbotn

Kommunen har registrert ferdig oppsatt tilbygg i matrikkelen etter opplysningar i innsendt melding frå deg.

Tilbygget er plassert ca i kart ( takkant) og bygningsopplysningane er registrert i bygningsdelen i matrikkelen.

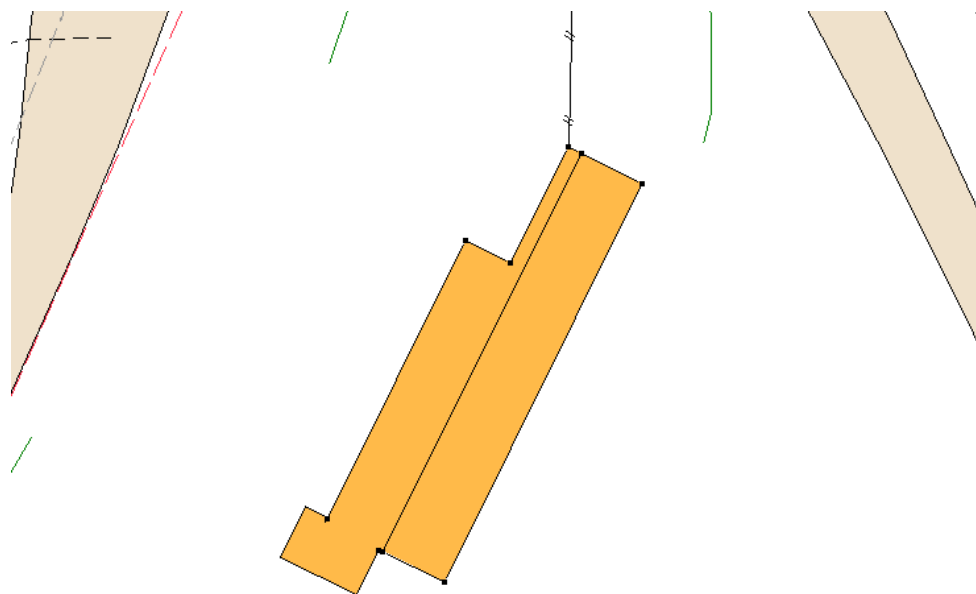

Ved denne registreringa av tilbygg utan søknadsplikt etter Pbl §20-5 i kart og matrikkel, er det ikkje vurdert om oppsett tilbygg oppfyller vilkåra til fritak frå søknadsplikt.

Vedlagt er matrikkelrapport som viser kva opplysningar som er registrert om tilbygget i matrikkelen.

Med vennleg helsing  
Alver kommune, Kart og oppmåling

Anngunn Marie Gullbrå  
avdelingsingeniør

*Dette dokumentet er elektronisk godkjent og har difor ingen signatur.*

**Vedlegg:**

247-10-tilbygg Fjellstova

**Mottakarar:**

Dyrkolbotn Fjellstove AS

Dyrkolbotn 119

5994

VIKANES