

Andreas Bøe Snekkevik  
Orrestein 7 C  
5916 ISDALSTØ

Referanser:  
Dykkar:  
Vår: 21/6880 - 21/88182


Saksbehandlar:  
Anngunn Marie Gullbrå  
anngunn.gullbra@alver.kommune.no

Dato:  
30.12.2021

## Ferdigstilling veranda uten søknadsplikt - gbnr 185/330 Isdal

Kommunen har registrert ferdig oppsatt veranda i kartet etter opplysningar i innsendt melding frå deg datert 07.08.21. Det er ikkje gjort endringar i bygningsopplysningane.

Då det var litt uklart om veranda som låg i kartet var revet, når denne nye vart bygd, sende undertekna e-post for å få klarlagt situasjonen 26.08, med puring 13.09. Det er ikkje registret noko tilbakemelding på denne. No ligg difor 2 verandaer over kvarandre, og det er vel kanskje det som også er tilfellet- at denne nye litt i etasjen over den nede.

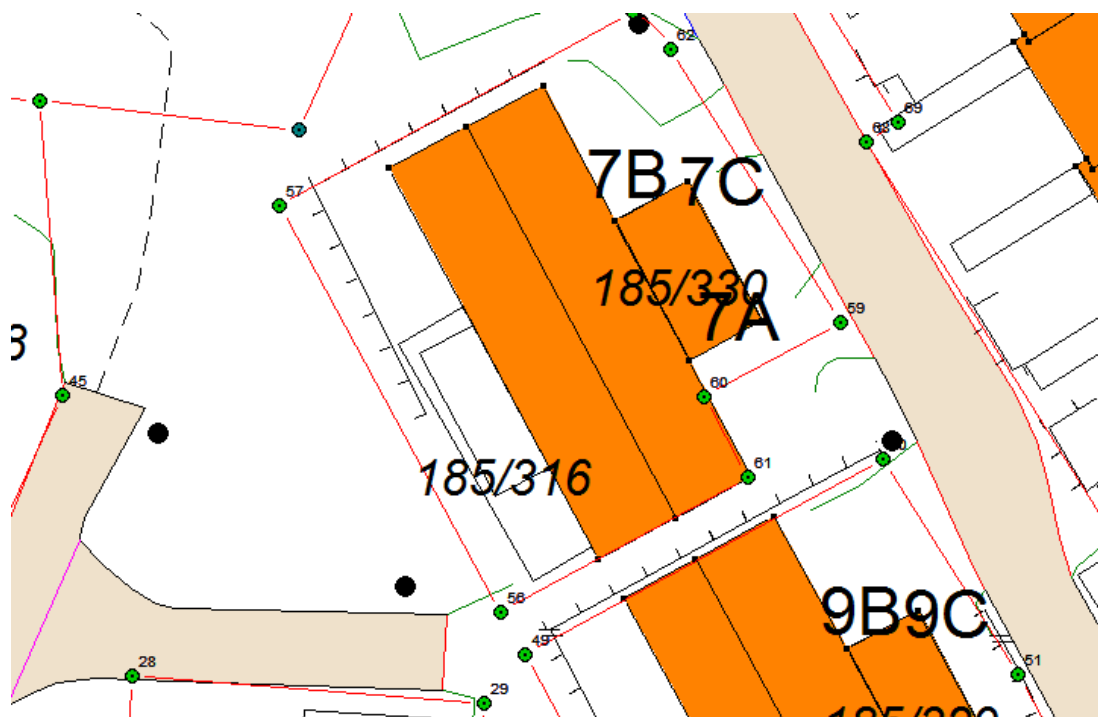

Ved denne registreringa av bygg/tilbygg utan søknadsplikt etter Pbl §20-5 i kart er det ikkje vurdert om oppsett bygg/ tilbygg oppfyller vilkåra til fritak frå søknadsplikt.

Saka vert no arkivert.

Med vennleg helsing  
Alver kommune, Kart og oppmåling

Anngunn Marie Gullbrå  
avdelingsingeniør

*Dette dokumentet er elektronisk godkjent og har difor ingen signatur.*

**Mottakarar:**

Andreas Bøe Snekkevik

Orresteinen 7 C

5916

ISDALSTØ