

**Fra:** Anngunn Marie Gullbrå <anngunn.gullbra@alver.kommune.no>  
**Sendt:** 13.09.2021 11:20:49  
**Til:** Andreas\_sne@hotmail.com  
**Emne:** VS: Sak 21/6880 Registrering av veranda uten søknadsplikt

---

Hei

Viser til spm i e-post under.

Eg har ikkje registrert noko tilbakemelding frå deg her.  
Fint om du svarar slik at me får avslutta saka.

Helsing Anngunn

---

**Fra:** Anngunn Marie Gullbrå  
**Sendt:** torsdag 26. august 2021 11:13  
**Til:** Andreas\_sne@hotmail.com  
**Emne:** Sak 21/6880 Registrering av veranda uten søknadsplikt

Hei


Viser til innsendt melding om ferdig veranda.

Veranda vert berre registrert i kart- ikkje i matrikkel.

Eg ser jo at det er teikna ein veranda i kartet i dag- etter flyfoto frå 2018. Er denne tatt vekk og de har laga ny?

Eg har teikna ny etter mål frå deg og den andre ligg under her.

Desse samsvarar ikkje heilt. Kva er rett her?

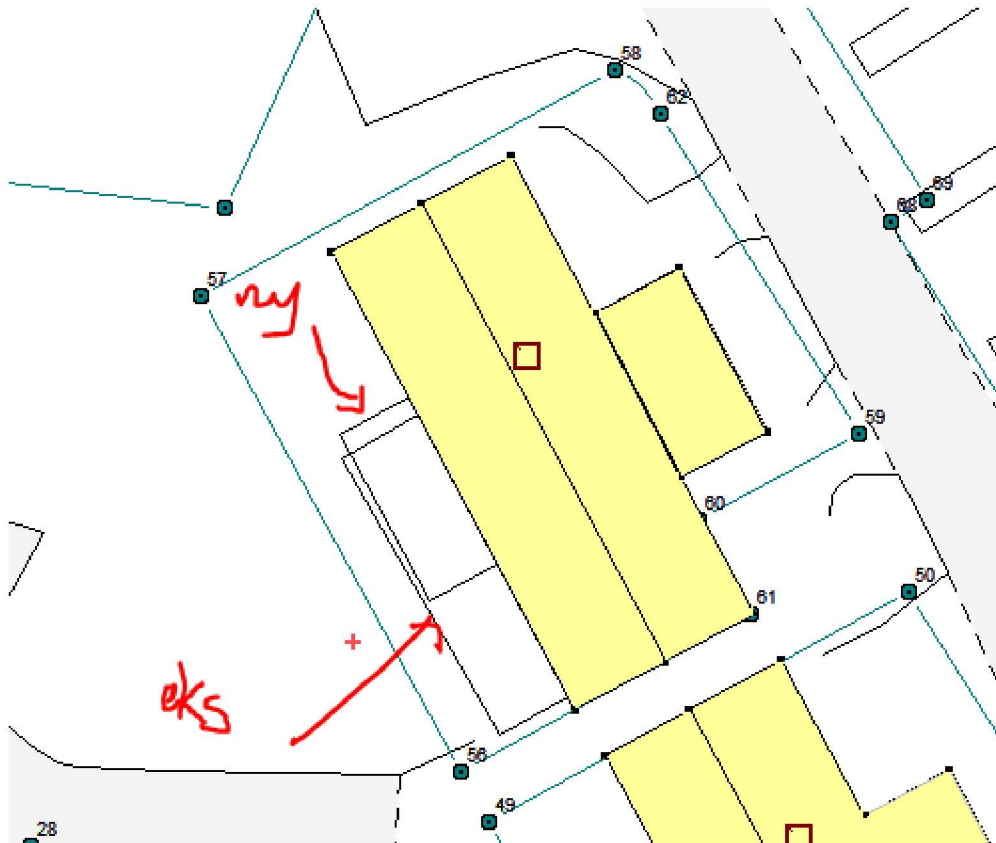

Med helsing

**Anngunn Marie Gullbrå** | Avdelingsingeniør Kart og Oppmåling

Telefon: +47 56 17 11 81

Innbyggjarservice: +47 56 37 50 00

[www.alver.kommune.no](http://www.alver.kommune.no)



**ALVER**  
KOMMUNE