

**For matrikkelenhet:**

Kommune: 4631 - ALVER  
Gårdsnummer: 319  
Bruksnummer: 70

Utskriftsdato/klokkeslett: 03.01.2022 kl. 13:12

Produsert av: Kjell Rune Standal - Alver

Attestert av: Alver kommune

**Orientering om matrikkelbrev**

Matrikkelbrevet er hjemlet i «Lov om egedomsregistrering» (matrikkelova) av 17. juni 2005. Etter definisjonen i matrikkelovens § 3 d) er matrikkelbrevet en attestert utskrift av matrikkelen som viser alle registrerte opplysninger om en matrikkelenhet ved oppgitt dato.

**Om fullstendighet og nøyaktighet i matrikkelbrevet**

Matrikkelen ble etablert ved konvertering av data fra tidligere registre. Det kan variere hvor gode disse dataene er med hensyn på fullstendighet og nøyaktighet. I enkelte tilfeller kan grensepunkt og grenselinjer mangle helt eller delvis eller være feil registrert. Det kan også være feil og mangler ved registrert bygnings- og adresseinformasjon. Fullstendighet og stedfestingsnøyaktighet er generelt bedre innenfor enn utenfor tettbygd strøk. Vær oppmerksom på at for mange matrikkelenheter og bygg hefter usikkerhet ved arealet som oppgis.

For utfyllende informasjon: [www.kartverket.no/matrikkelbrev](http://www.kartverket.no/matrikkelbrev)

## Matrikkelenhet

Matrikkelenhetstype: Grunneiendom  
Bruksnavn:  
Etableringsdato: 17.12.2021  
Skyld: 0  
Er tinglyst: Ja  
Har festegrunner: Nei  
Er seksjonert: Nei

Det er ikke registrert bygg på matrikkelenheten.

## Arealrapport

Tekst	Areal	Kommentar
Beregna areal for 319 / 70	9 056 m2	

## Eierforhold

### Tinglyste eierforhold

Rolle	Status	Føds.d./org.nr	Navn	Bruksenhet	Adresse	Andel
Hjemmelshaver		985174342	HMS HOLDING AS		Forskjønnelsen 7 5022 BERGEN	1 / 1

## Oversikt over teiger

(EUREF89 UTM Sone 32)

Løpenr	Type	Hovedteig	Nord	Øst	Høyde	Areal	Merknader
1	Teig	Ja	6714635	291789		9 056 m2	

## Forretninger der matrikkelenheten er involvert

Forretning	Forretningsdokumentdato	Tinglysing	Matrikkelføring	
Forretningstype	Kommunal saksreferanse	Status	Endret dato	Signatur Dato
Årsak til feilretting	Nettadresse (URL)			
	Annen referanse			

**Forretning**  
**Forretningstype**  
**Årsak til feilretting**

**Forretningsdokumentdato**  
**Kommunal saksreferanse**  
**Nettadresse (URL)**  
**Annen referanse**

**Status**

**Tinglysing**

**Endret dato**

**Matrikkelføring**  
**Signatur Dato**

Opprett ny grunneiendom ved fradeling	13.12.2021	Tinglyst	21.12.2021	kjestan	14.12.2021
Oppmålingsforretning	21/5381	Rolle	Matrikkelenhet	Arealendring	
		Avgiver	4631 - 319/67	-9 056	
		Mottaker	4631 - 319/70	9 056	
		Berørt	4631 - 318/1	0	
		Berørt	4631 - 318/30	0	
		Berørt	4631 - 318/87	0	
		Berørt	4631 - 319/5	0	

# Oversiktskart for 319 / 70

Målestokk 1:5 000  
EUREF89 UTM Sone 32

6715000

6714800

6714600

6714400



291200

291400


291600

291800

292000


292200

292400

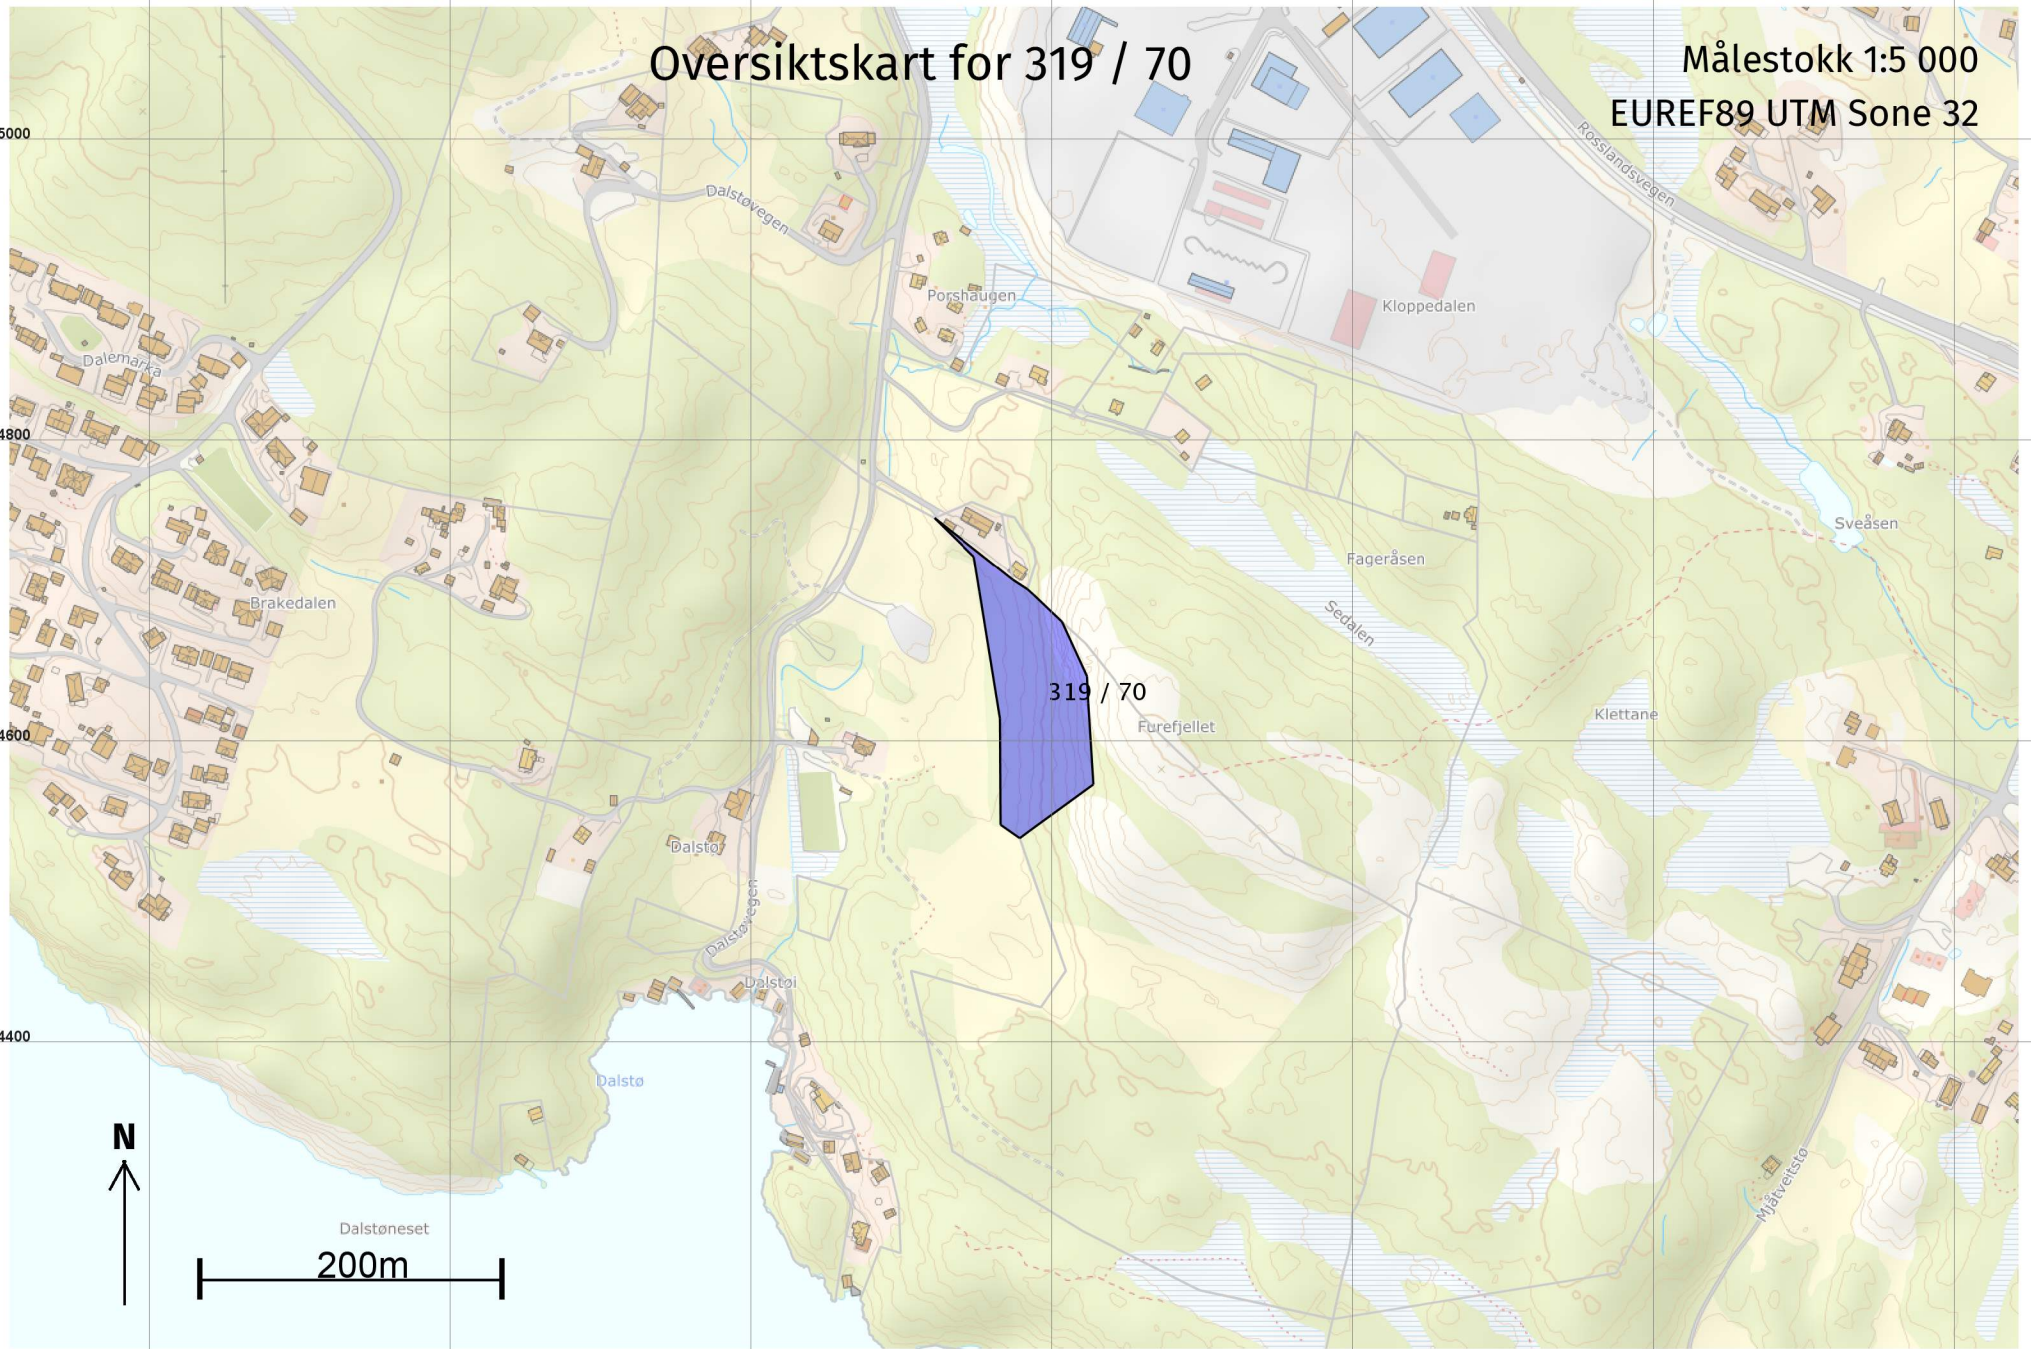

# Teig 1 (Hovedteig) 319 / 70

Målestokk 1:2 000  
EUREF89 UTM Sone 32

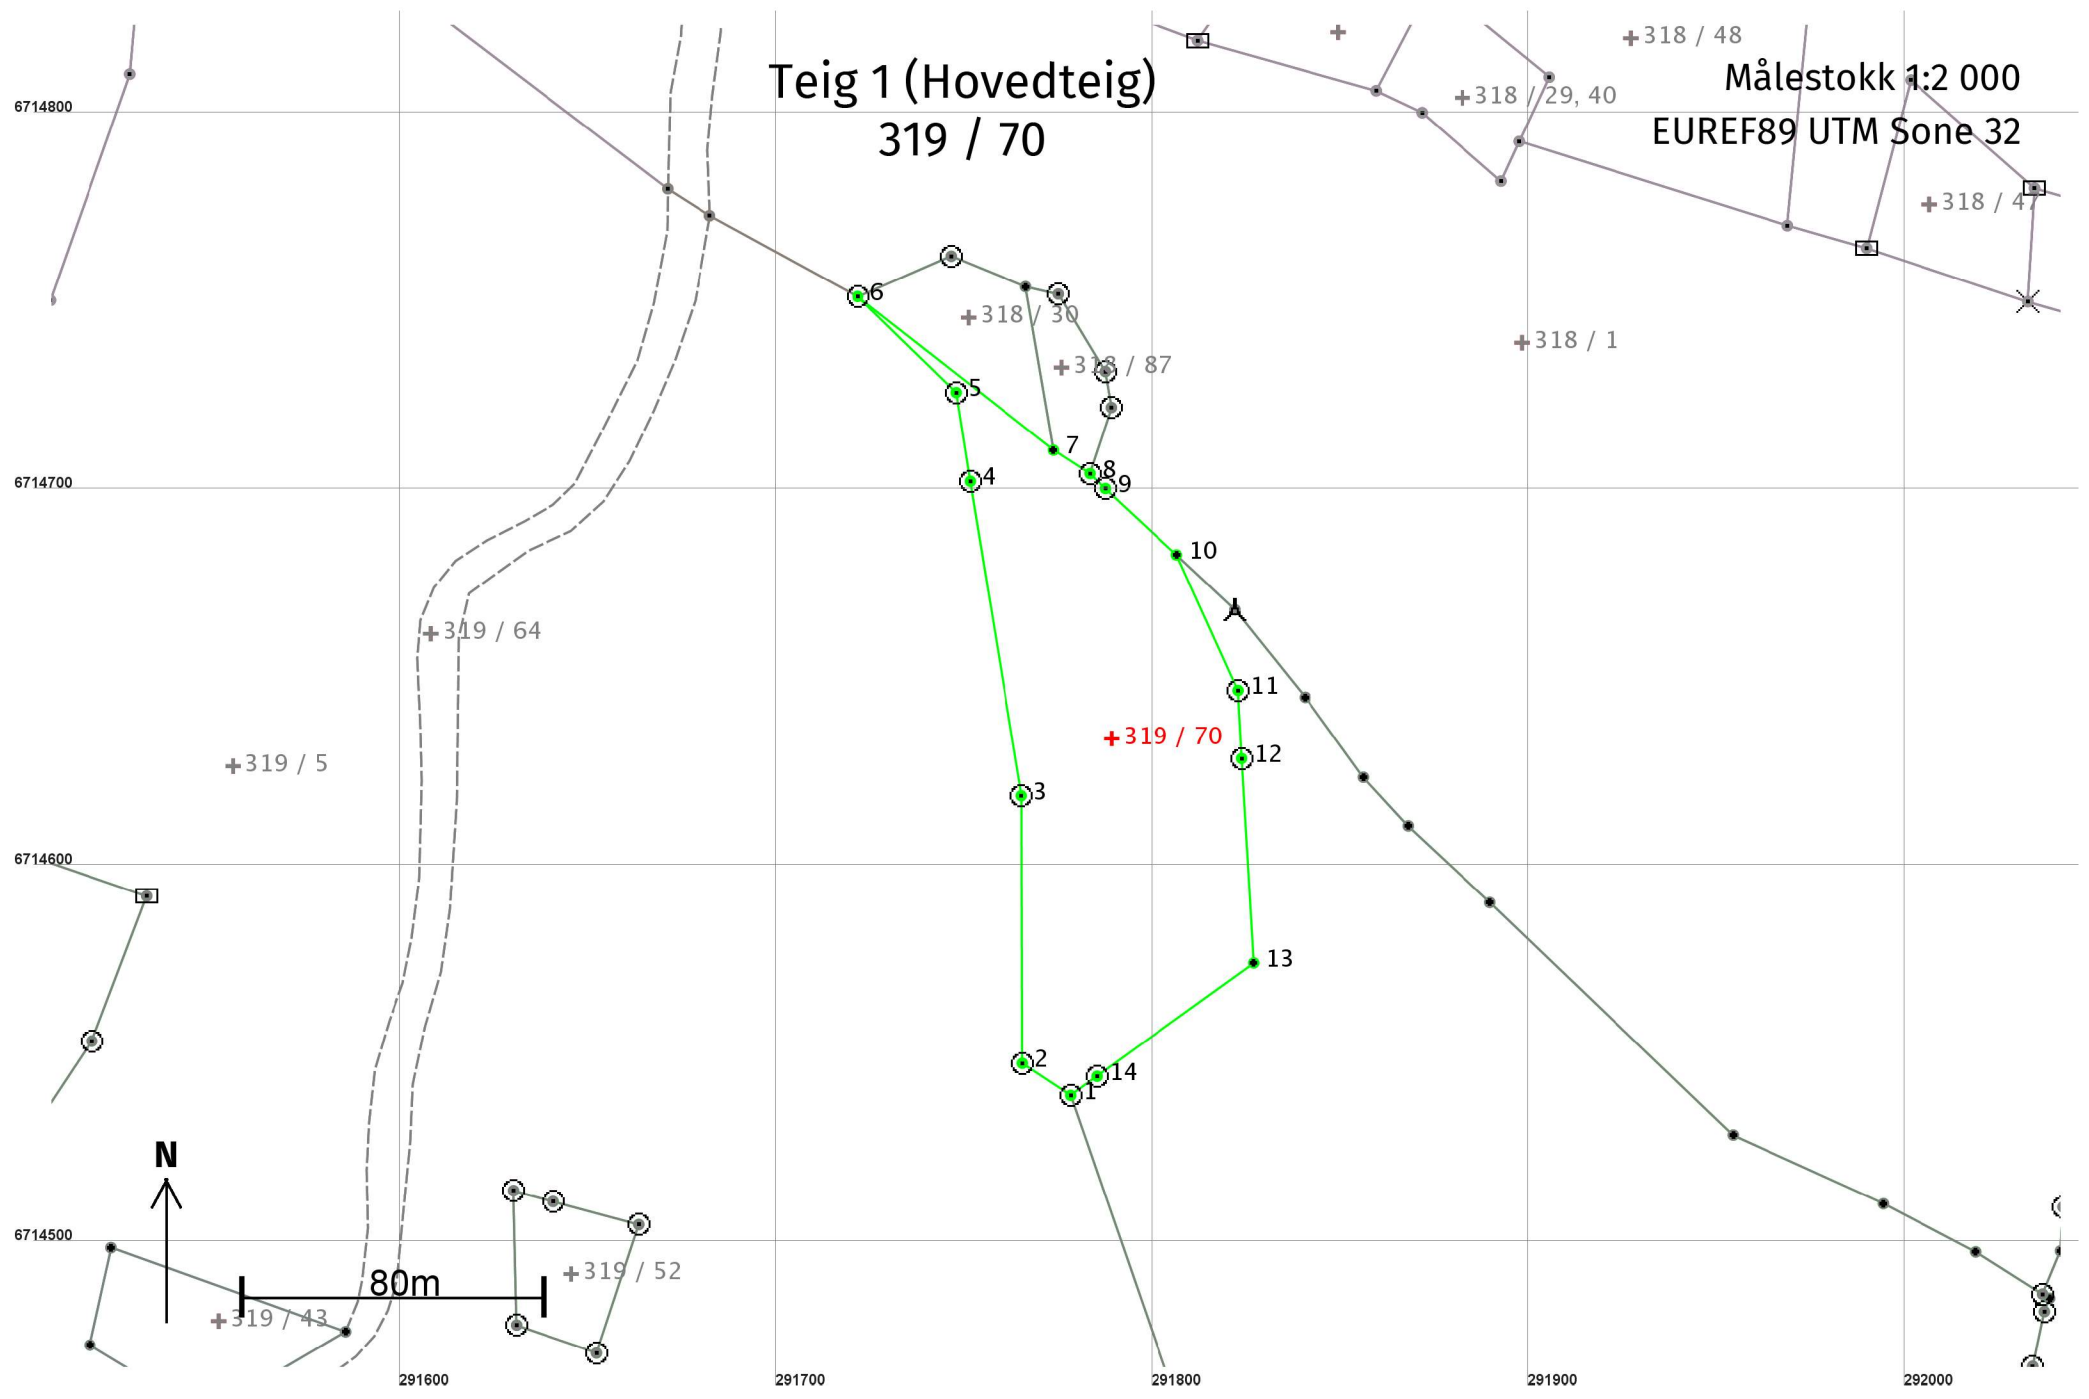

## Areal og koordinater

Areal: 9 056

Arealmerknad:

Representasjonspunkt:

Koordinatsystem: EUREF89 UTM Sone 32

Nord: 6714635

Øst: 291789

### Grensepunkt / Grenselinje

### Ytre avgrensing

Løpenr	Nord	Øst	Grensemerke nedsatt i / Lengde (m)	Grensepunkttype / Linjeinformasjon	Målemetode	Nøyaktighet (SD i cm)	Radius
1	6714540,36	291778,38	Jordfast stein 15,39	Offentlig godkjent grensemerke	96 GPS kinematisk (Real time kinematic)	10	
2	6714548,89	291765,57	Fjell 71,05	Offentlig godkjent grensemerke	96 GPS kinematisk (Real time kinematic)	10	
3	6714619,94	291765,27	Fjell 84,59	Offentlig godkjent grensemerke	96 GPS kinematisk (Real time kinematic)	10	
4	6714703,43	291751,67	Jord 23,88	Offentlig godkjent grensemerke	96 GPS kinematisk (Real time kinematic)	10	
5	6714727,02	291747,91	Fjell 36,47	Offentlig godkjent grensemerke	96 GPS kinematisk (Real time kinematic)	10	
6	6714752,52	291721,83	Jordfast stein 66,07	Offentlig godkjent grensemerke	96 GPS kinematisk (Real time kinematic)	10	
7	6714711,72	291773,80	Steingjerde 11,54	Steingjerde	11 Terrengmålt: Totalstasjon	10	
8	6714705,49	291783,51	Steingjerde 5,67	Offentlig godkjent grensemerke	11 Terrengmålt: Totalstasjon	10	
9	6714701,52	291787,56	Jord 25,86	Offentlig godkjent grensemerke	96 GPS kinematisk (Real time kinematic)	10	
10	6714683,90	291806,49	Umerket 39,52		96 GPS kinematisk (Real time kinematic)	10	
11	6714647,91	291822,82	Fjell 18,11	Offentlig godkjent grensemerke	96 GPS kinematisk (Real time kinematic)	10	
12	6714629,83	291823,76	Fjell 54,37	Offentlig godkjent grensemerke	96 GPS kinematisk (Real time kinematic)	10	
13	6714575,56	291826,97	Umerket 51,36		96 GPS kinematisk (Real time kinematic)	10	

Løpenr	Nord	Øst	Grensemerke nedsatt i / Lengde (m)	Grensepunkttype / Linjeinformasjon	Målemetode	Nøyaktighet (SD i cm)	Radius
14	6714545,43	291785,37	Fjell 8,64	Offentlig godkjent grensemerke	96 GPS kinematisk (Real time kinematic)	10	