








# OPPMÅLING

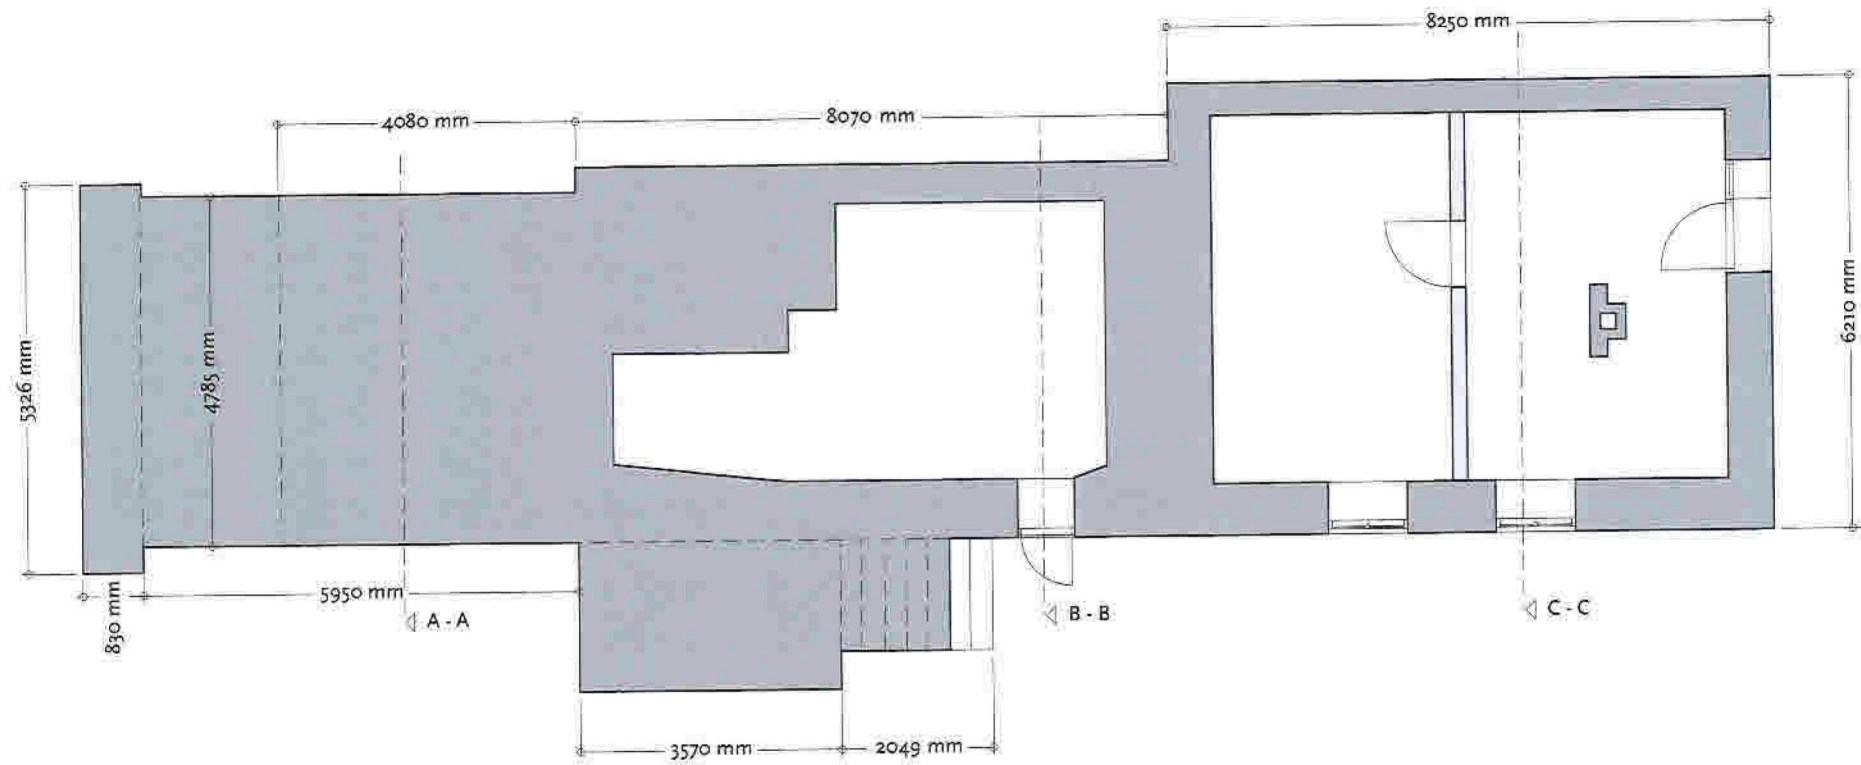




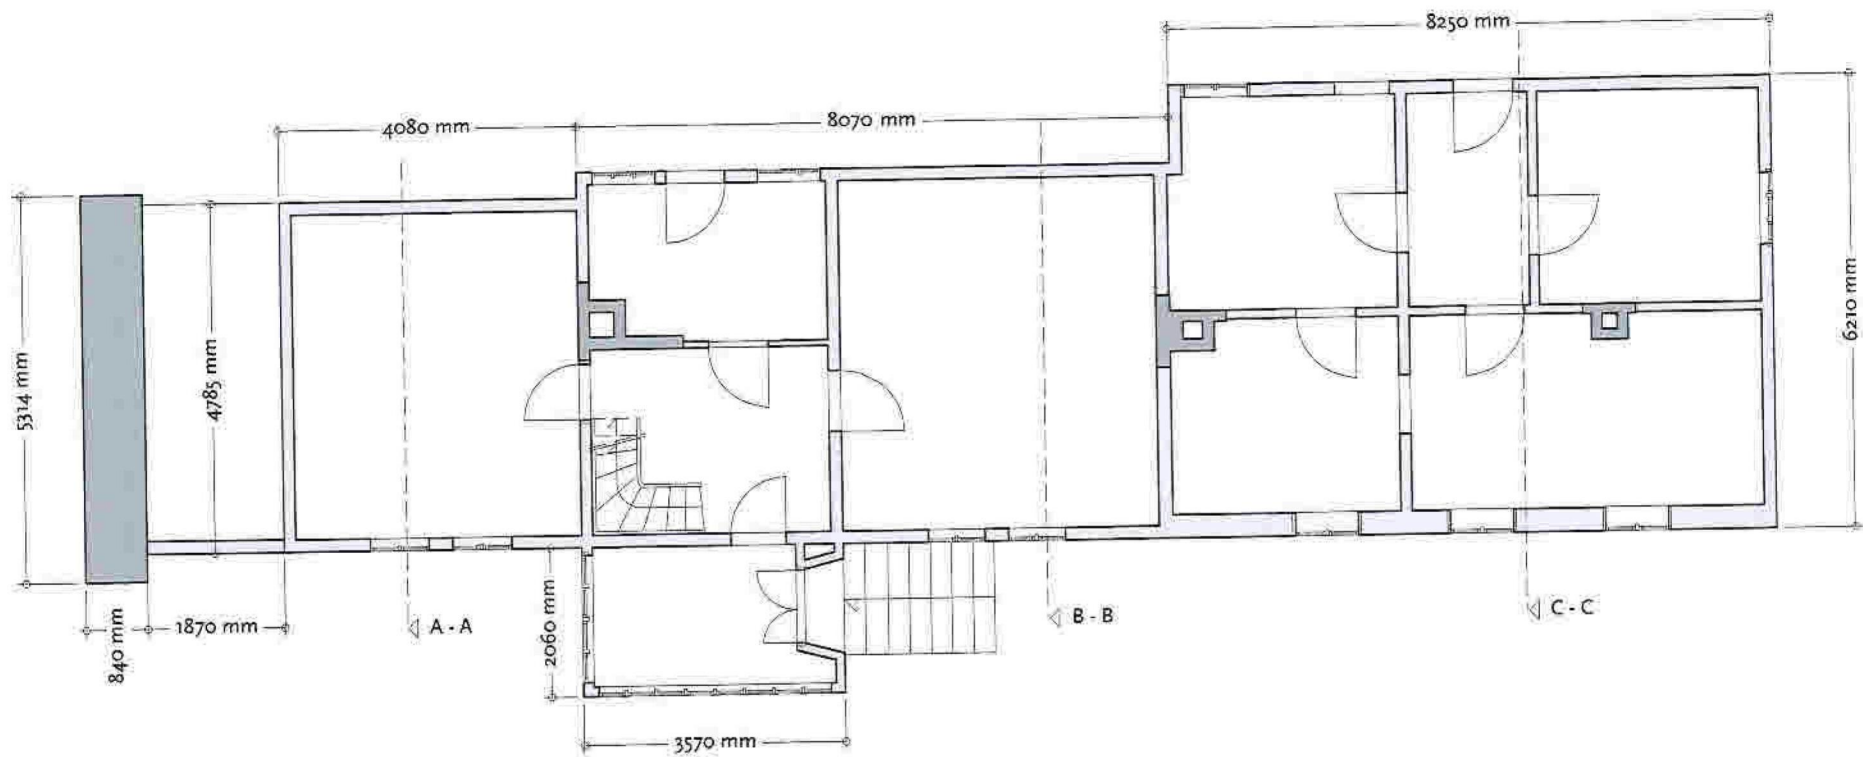




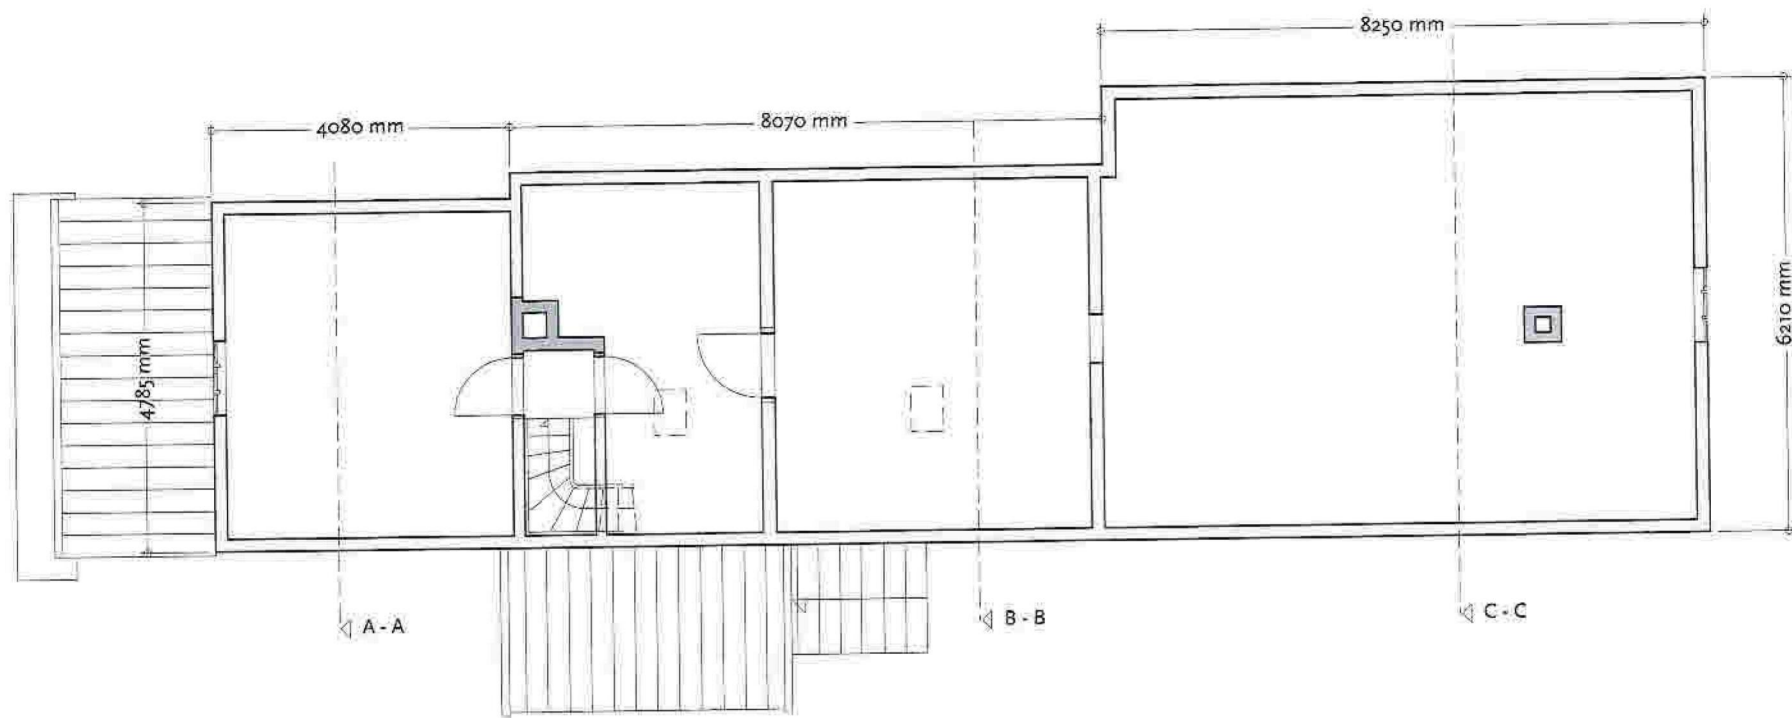

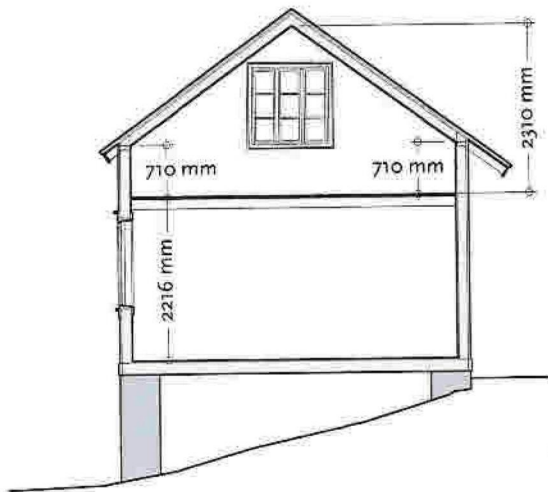

SNITT A - A

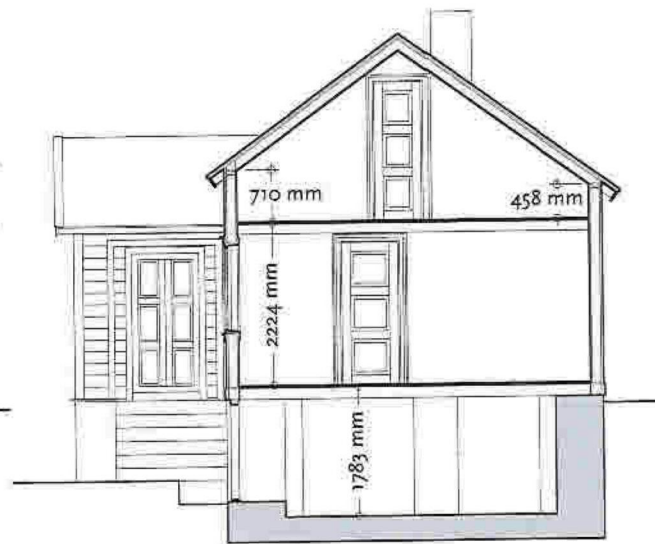

SNITT B - B



SNITT C - C





