

**For matrikkelenhet:**

Kommune: 4631 - ALVER  
Gårdsnummer: 424  
Bruksnummer: 324

Utskriftsdato/klokkeslett: 03.01.2022 kl. 14:28

Produsert av: Kjell Rune Standal - Alver

Attestert av: Alver kommune

**Orientering om matrikkelbrev**

Matrikkelbrevet er hjemlet i «Lov om egedomsregistrering» (matrikkelova) av 17. juni 2005. Etter definisjonen i matrikkelovens § 3 d) er matrikkelbrevet en attestert utskrift av matrikkelen som viser alle registrerte opplysninger om en matrikkelenhet ved oppgitt dato.

**Om fullstendighet og nøyaktighet i matrikkelbrevet**

Matrikkelen ble etablert ved konvertering av data fra tidligere registre. Det kan variere hvor gode disse dataene er med hensyn på fullstendighet og nøyaktighet. I enkelte tilfeller kan grensepunkt og grenselinjer mangle helt eller delvis eller være feil registrert. Det kan også være feil og mangler ved registrert bygnings- og adresseinformasjon. Fullstendighet og stedfestingsnøyaktighet er generelt bedre innenfor enn utenfor tettbygd strøk. Vær oppmerksom på at for mange matrikkelenheter og bygg hefter usikkerhet ved arealet som oppgis.

For utfyllende informasjon: [www.kartverket.no/matrikkelbrev](http://www.kartverket.no/matrikkelbrev)

## Matrikkelenhet

Matrikkelenhetstype: Grunneiendom  
Bruksnavn:  
Etableringsdato: 21.12.2021  
Skyld: 0  
Er tinglyst: Ja  
Har festegrunner: Nei  
Er seksjonert: Nei

Det er ikke registrert bygg på matrikkelenheten.

## Arealrapport

Tekst	Areal	Kommentar
Beregna areal for 424 / 324	1 871,3 m2	

## Eierforhold

### Tinglyste eierforhold

Rolle	Status	Føds.d./org.nr	Navn	Bruksenhet	Adresse	Andel
Hjemmelshaver		100445	STEVNEBØ TRULS		BØVÅGEN 30 5937 BØVÅGEN	1 / 1

## Oversikt over teiger

(EUREF89 UTM Sone 32)


Løpenr	Type	Hovedteig	Nord	Øst	Høyde	Areal	Merknader
1	Teig	Ja	6735967	277683		1 871,3 m2	

## Forretninger der matrikkelenheten er involvert

Forretning	Forretningsdokumentdato	Tinglysing	Matrikkelføring
Forretningstype	Kommunal saksreferanse	Status	Signatur Dato
Årsak til feilretting	Nettadresse (URL)	Endret dato	
	Annen referanse		
Opprett ny grunneiendom ved fradeling	16.12.2021	Tinglyst	kjestan 16.12.2021
Oppmålingsforretning	21/9948		
		Rolle	Arealendring
		Avgiver	-1 871,3
		Mottaker	1 871,3
		Berørt	0
		Berørt	0
		Berørt	0


# Oversiktskart for 424 / 324

Målestokk 1:1 000  
EUREF89 UTM Sone 32

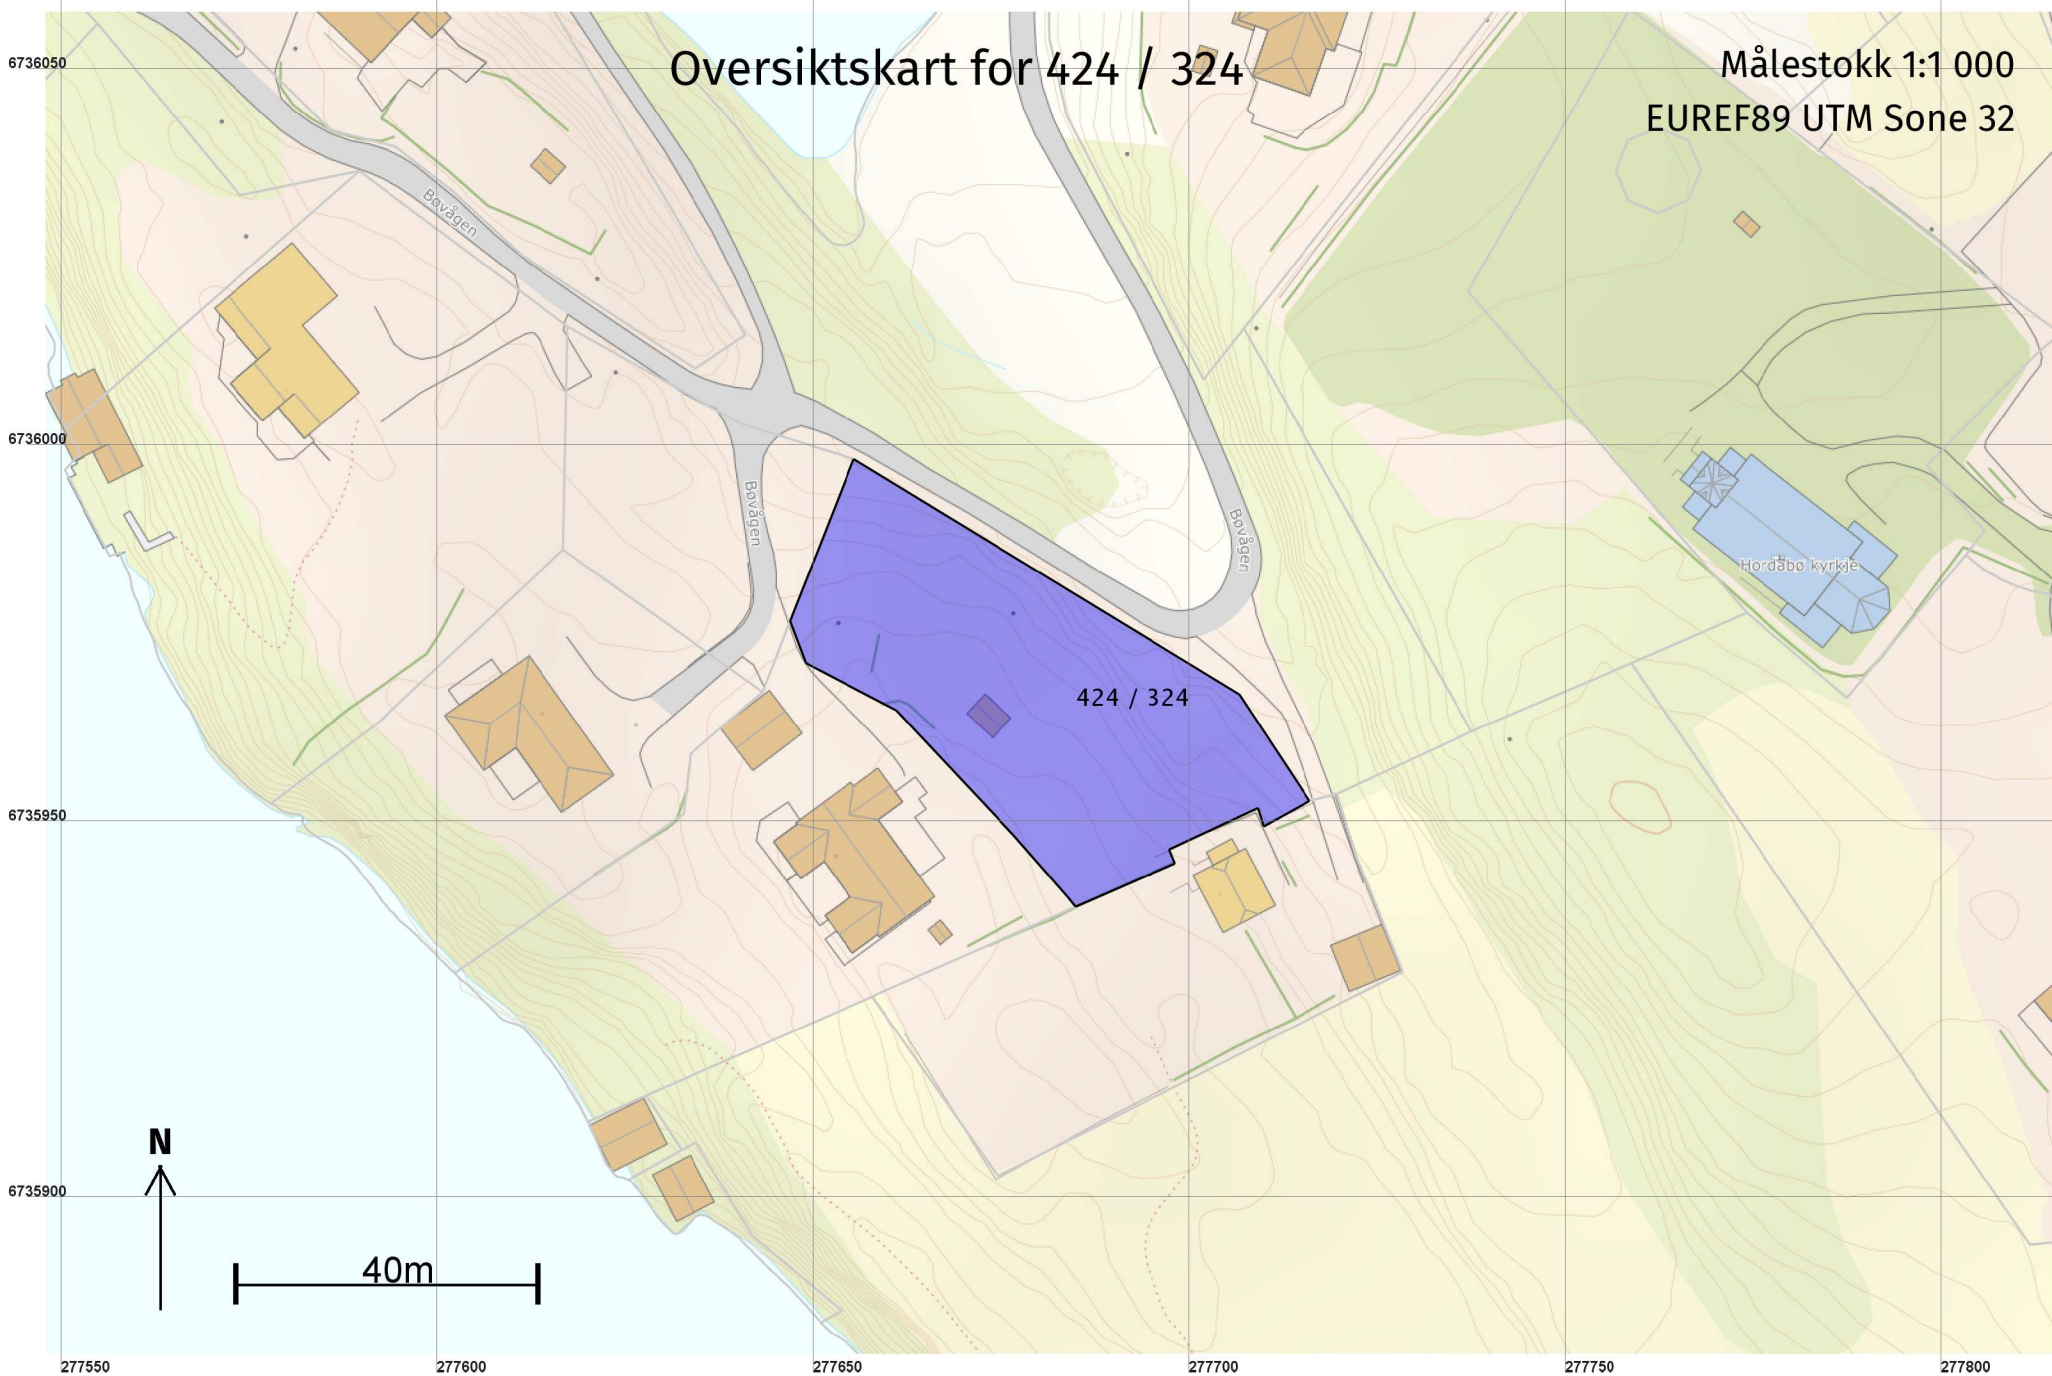

# Teig 1 (Hovedteig) 424 / 324

Målestokk 1:500  
EUREF89 UTM Sone 32

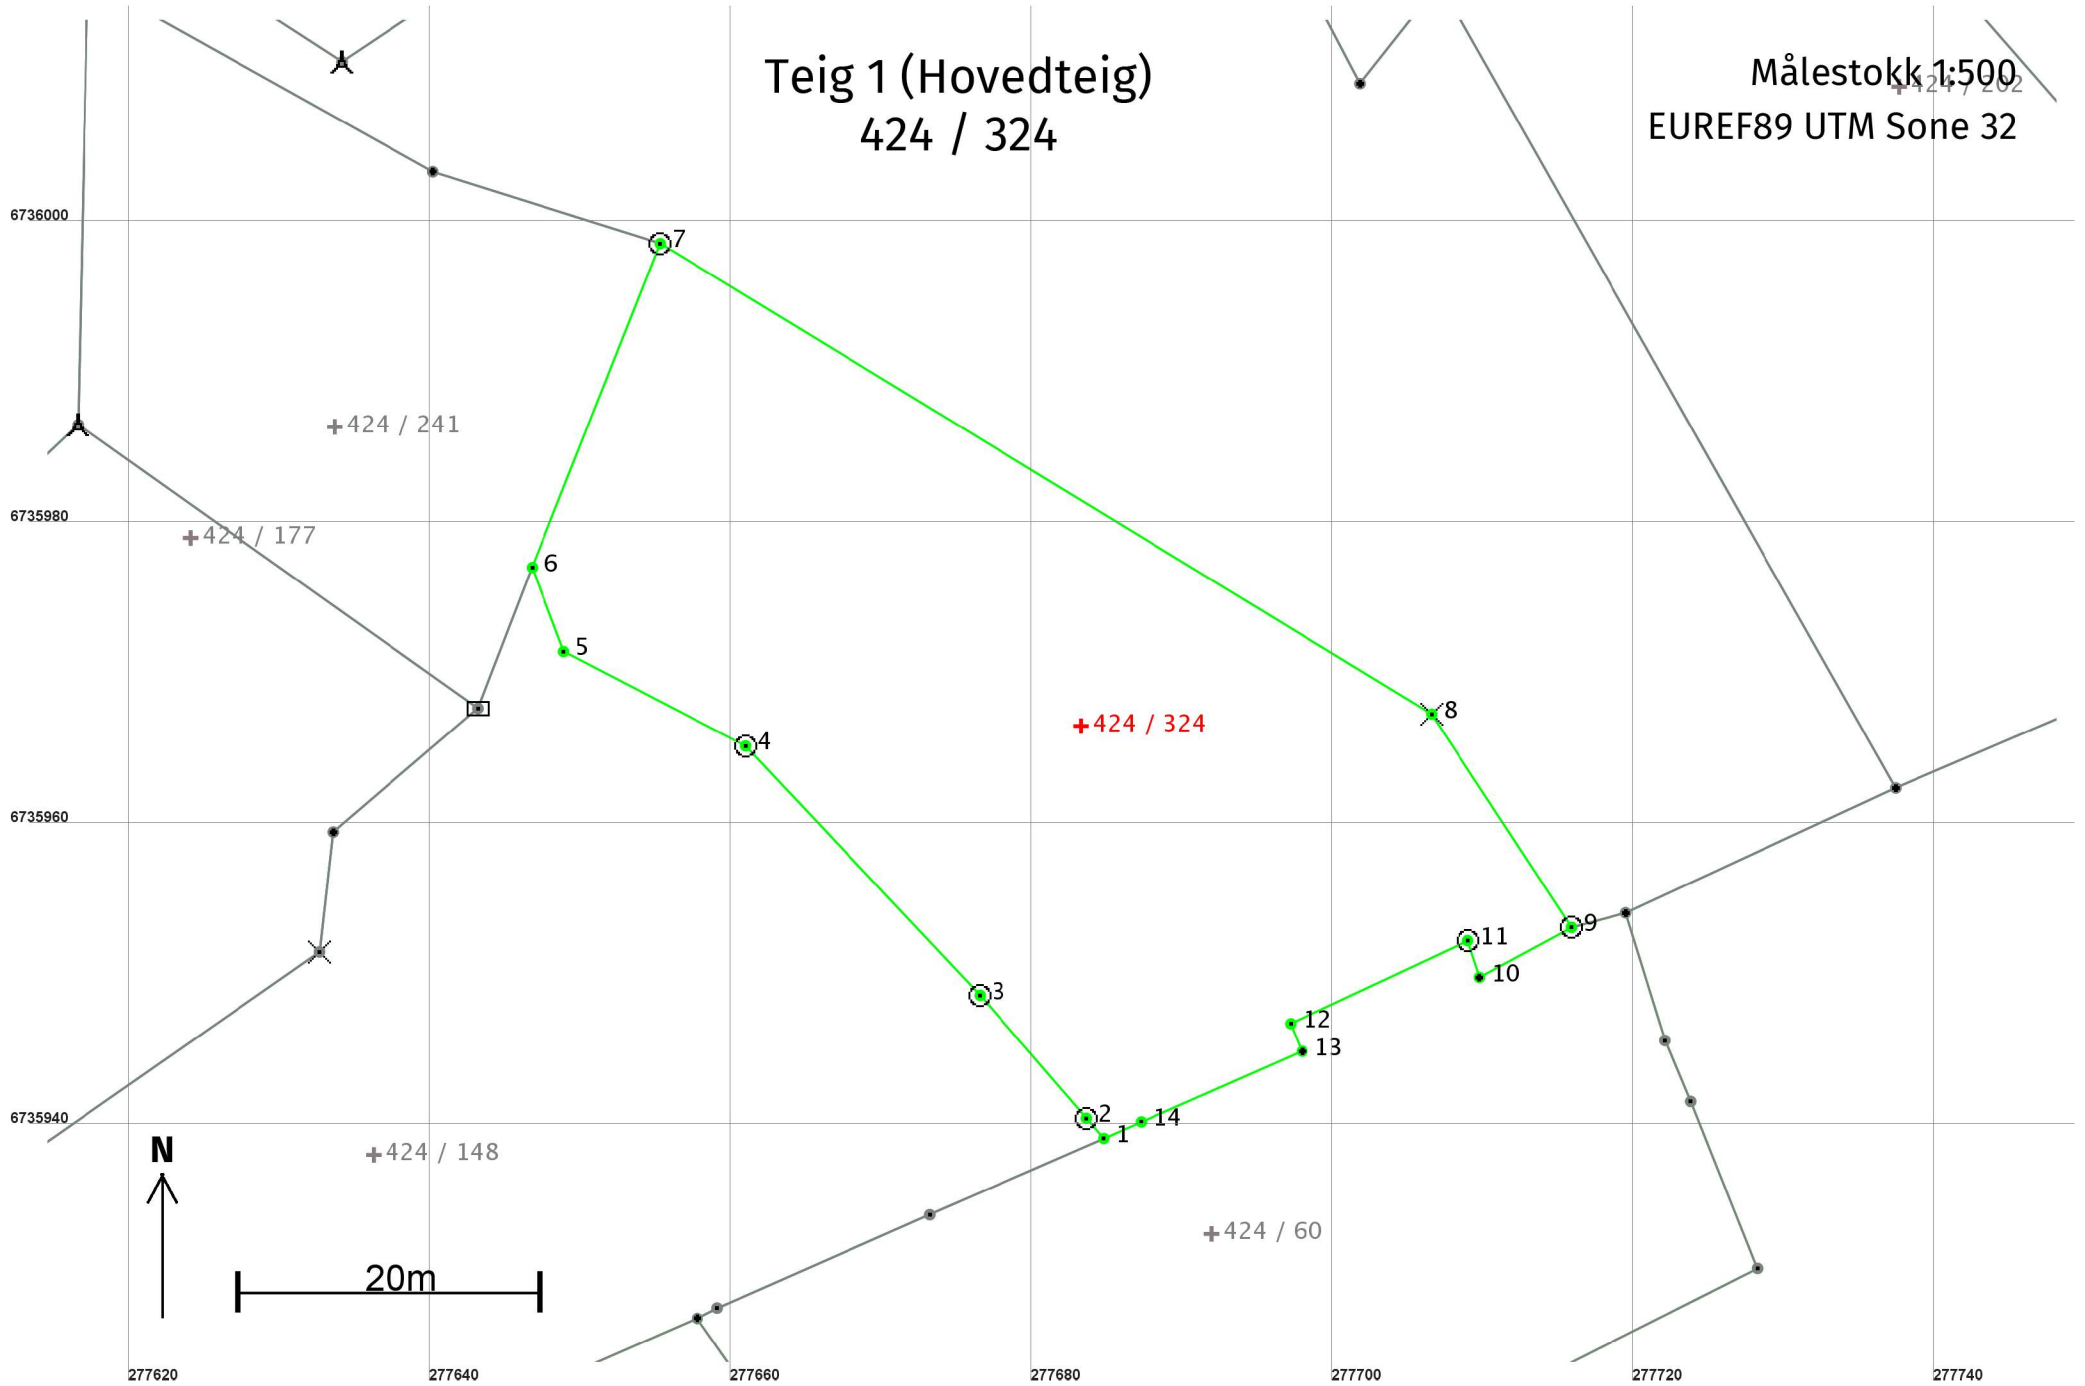

## Areal og koordinater

Areal: 1 871,3

Arealmerknad:

Representasjonspunkt: Koordinatsystem: EUREF89 UTM Sone 32

Nord: 6735967 Øst: 277683

### Grensepunkt / Grenselinje

### Ytre avgrensing

Løpenr	Nord	Øst	Grensemerke nedsatt i / Lengde (m)	Grensepunkttype / Linjeinformasjon	Målemetode	Nøyaktighet (SD i cm)	Radius
1	6735939,47	277684,78		Ukjent	96 GPS kinematisk (Real time kinematic)	10	
			1,77				
2	6735940,81	277683,63		Fjell Offentlig godkjent grensemerke	96 GPS kinematisk (Real time kinematic)	10	
			10,79				
3	6735948,97	277676,57		Jord Offentlig godkjent grensemerke	96 GPS kinematisk (Real time kinematic)	10	
			22,73				
4	6735965,53	277661,00		Jord Offentlig godkjent grensemerke	96 GPS kinematisk (Real time kinematic)	10	
			13,61				
5	6735971,79	277648,92		Asfaltspiker	96 GPS kinematisk (Real time kinematic)	10	
			5,96				
6	6735977,37	277646,83		Asfaltspiker	96 GPS kinematisk (Real time kinematic)	10	
			23,12				
7	6735998,88	277655,32		Jord Offentlig godkjent grensemerke	96 GPS kinematisk (Real time kinematic)	10	
			60,01				
8	6735967,64	277706,56		Fjell Kors	96 GPS kinematisk (Real time kinematic)	10	
			16,93				
9	6735953,48	277715,84		Jordfast stein Offentlig godkjent grensemerke	96 GPS kinematisk (Real time kinematic)	10	
			6,94				
10	6735950,16	277709,75		Mur Gjerdestolpe	96 GPS kinematisk (Real time kinematic)	10	
			2,56				
11	6735952,60	277708,97		Fjell Offentlig godkjent grensemerke	96 GPS kinematisk (Real time kinematic)	10	
			13,00				
12	6735947,08	277697,20		Mur Murhjørne	96 GPS kinematisk (Real time kinematic)	10	
			1,98				
13	6735945,25	277697,96		Rør	96 GPS kinematisk (Real time kinematic)	10	
			11,67				

Løpenr	Nord	Øst	Grensemerke nedsatt i / Lengde (m)	Grensepunkttype / Linjeinformasjon	Målemetode	Nøyaktighet (SD i cm)	Radius
14	6735940,56	277687,27		Ukjent 2,72	96 GPS kinematisk (Real time kinematic)	10	