

Kartvedlegg til protokoll for oppmålingsforretning

Alver Kommune



Eigedom
322/13/0/1

Saks nr
20219107


Oppdragnr

Rekvirent
Mjåtveit As


Forretningsdato
24/11/2021

Landmålar
Kjell Rune Standal

Målestokk 1:500

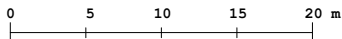

Beskriving/avtalar:

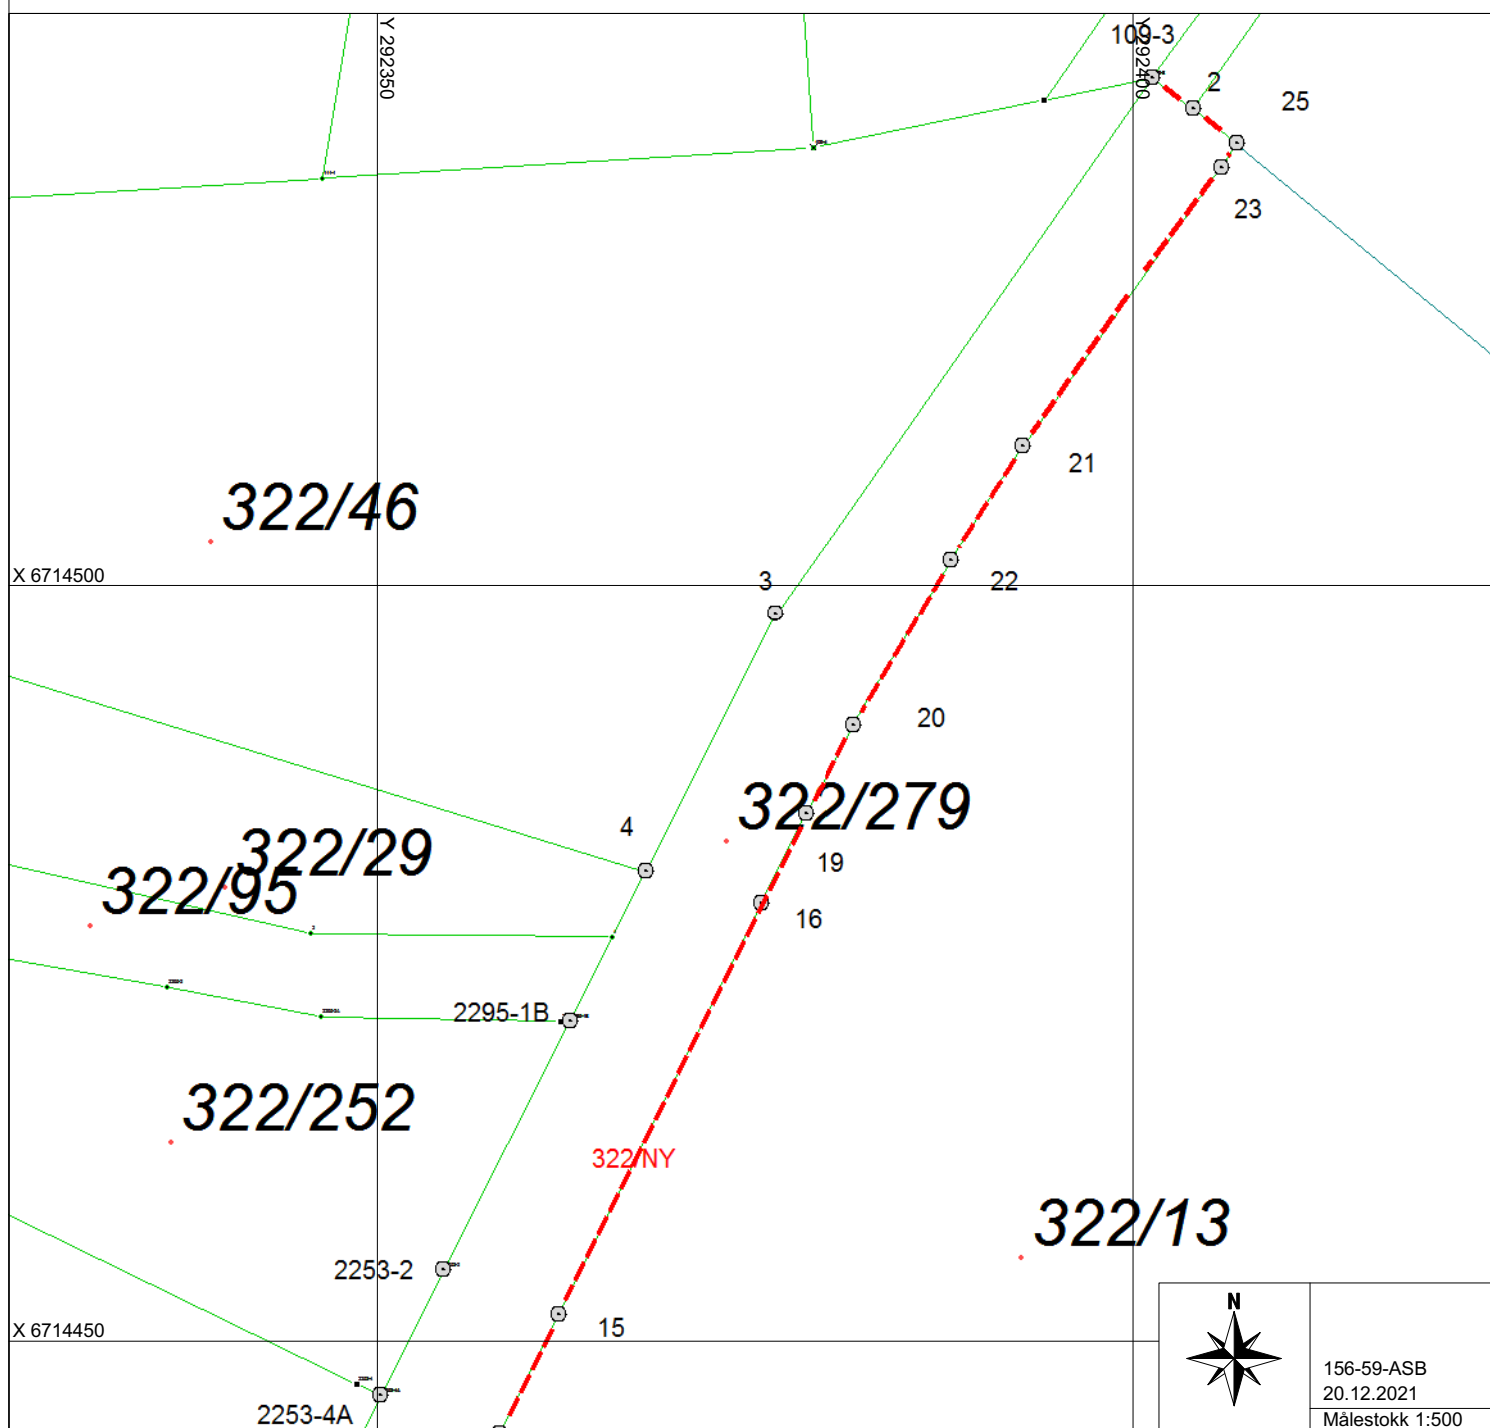

156-59-ASB
20.12.2021
Målestokk 1:500