


Prosjekt nr.	2021150	Dato opprettet	02.08.2021
Type tegning	Plan 1. etg.	Revisjon nr.	###

E-A20-1

Areal BVA Areal

Areal BRA Easie Areal

- BRA balkong 10,7 m²
- BRA 1, etg. (innv) 106,4 m²
- BRA 1, etg. 52,5 m²
- BRA balkong 10,5 m²

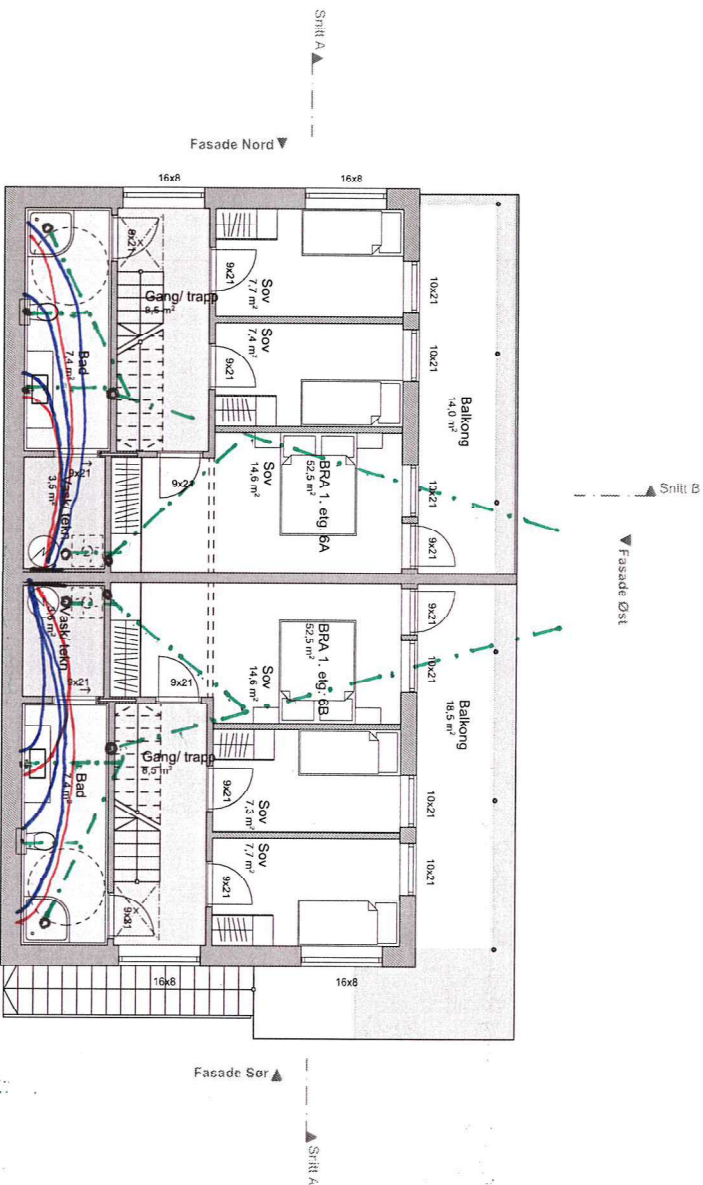

Revisjoner	
Rev	Beskrivelse
B	Endret nederstomnis
Rev	Beskrivelse
Date	Sign



Tilaksstøver
Bolig og Eiendom
AS

Prosjekt	Ny Tomannsbolig	Kontroll	PKT
Dato	108/138	Dato	26.11.2021
Tegningsart	Alver Kommune	Målestokk	1:1-1:100
Kvalitet	2021150A20-1	Format	A3
Type tegning	100207		
	Plan 1. etg.		

HERHOLD TIL LOVENS ER DENNE TEGNINGEN ARKOCONSULT'S AS SIN EIENDOM. DENNE TEGNINGEN KAN IKKE BRUKES UTEEN TIL GJORT ELLER GÅ VIDERE TIL TREDJEPART UTEN VÅR SKRIFTLIGE SAMTYKKE. SVENTREDELSE AV DETTE KAN FØRE TIL SØKSMAAL. OSS' TEGNINGER KAN PRINTESES PÅL SÅLAVÅRNE TIL ALLE DIREKTE PÅ TEGNINGSBRIKK KUN OPP DITTE BREV.


Prosjekt:	2021150	Dato opprinn:	02.08.2021
Typs tegning:	Plan 2. etg.	Revisjon nr.:	###

E-A20-2

Areal BYA
Navn Areal

Areal BRA
Navn Etasje Areal

BYA bolig
150,8 m²
BRA 2. etg.
180,3 m²

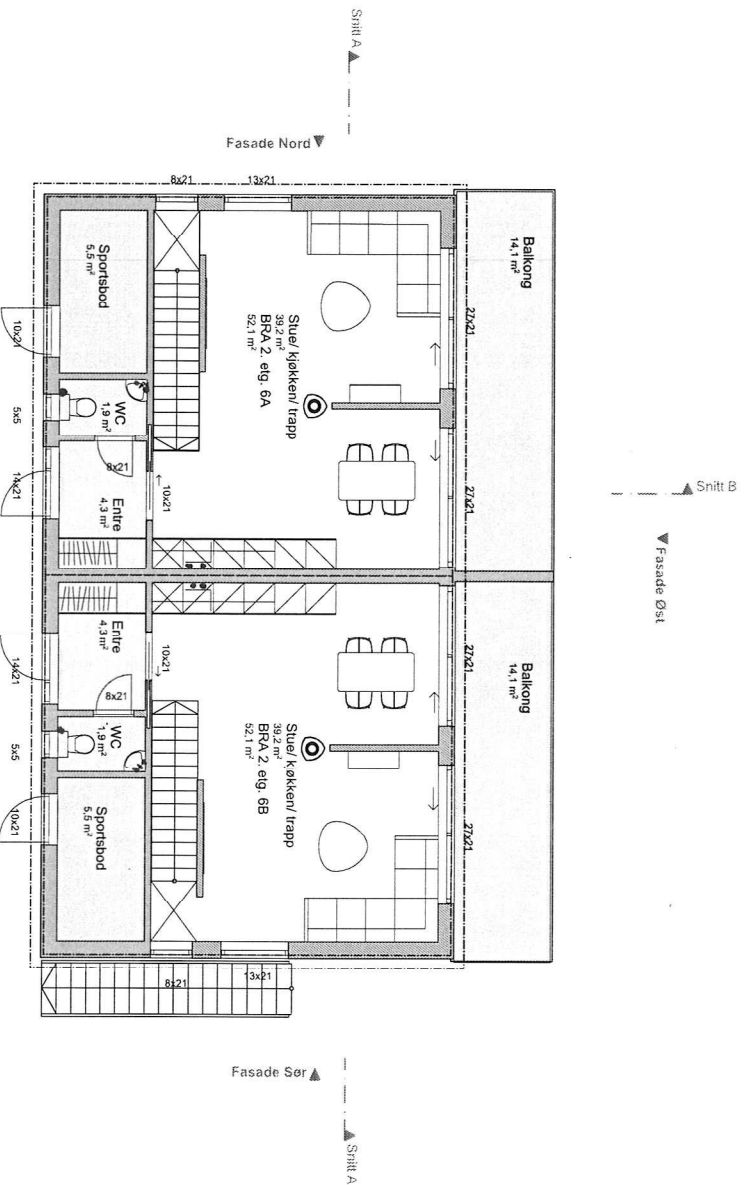

Revisjoner			
B	Endret	Dato	ØBK
	Etter mur/utomhus	25.11.21	ØBK
	Rev. Beskrivelse	Dato	Sign

Fase

Søknadstegninger



Tilbehør
Bolig og Eiendom AS
Sjnn
ØBK
Date 26.11.2021

Prosjekt
Ny Tomannsbolig 108/138
Kontroll
PKT
Date 26.11.2021

Tegningsnr.:	2021150A20-2	Målestokk	1:1-1:100
Kundensnr.:	100207	Format	A3
Type tegning:	Plan 2. etg.		


2. etg.

1-10


Situasjonskart -
108/138
108/138
Skrenten
108/281

Nhdigi.no

Målestokk: 1:500

15m

Dato: 16-12-2021

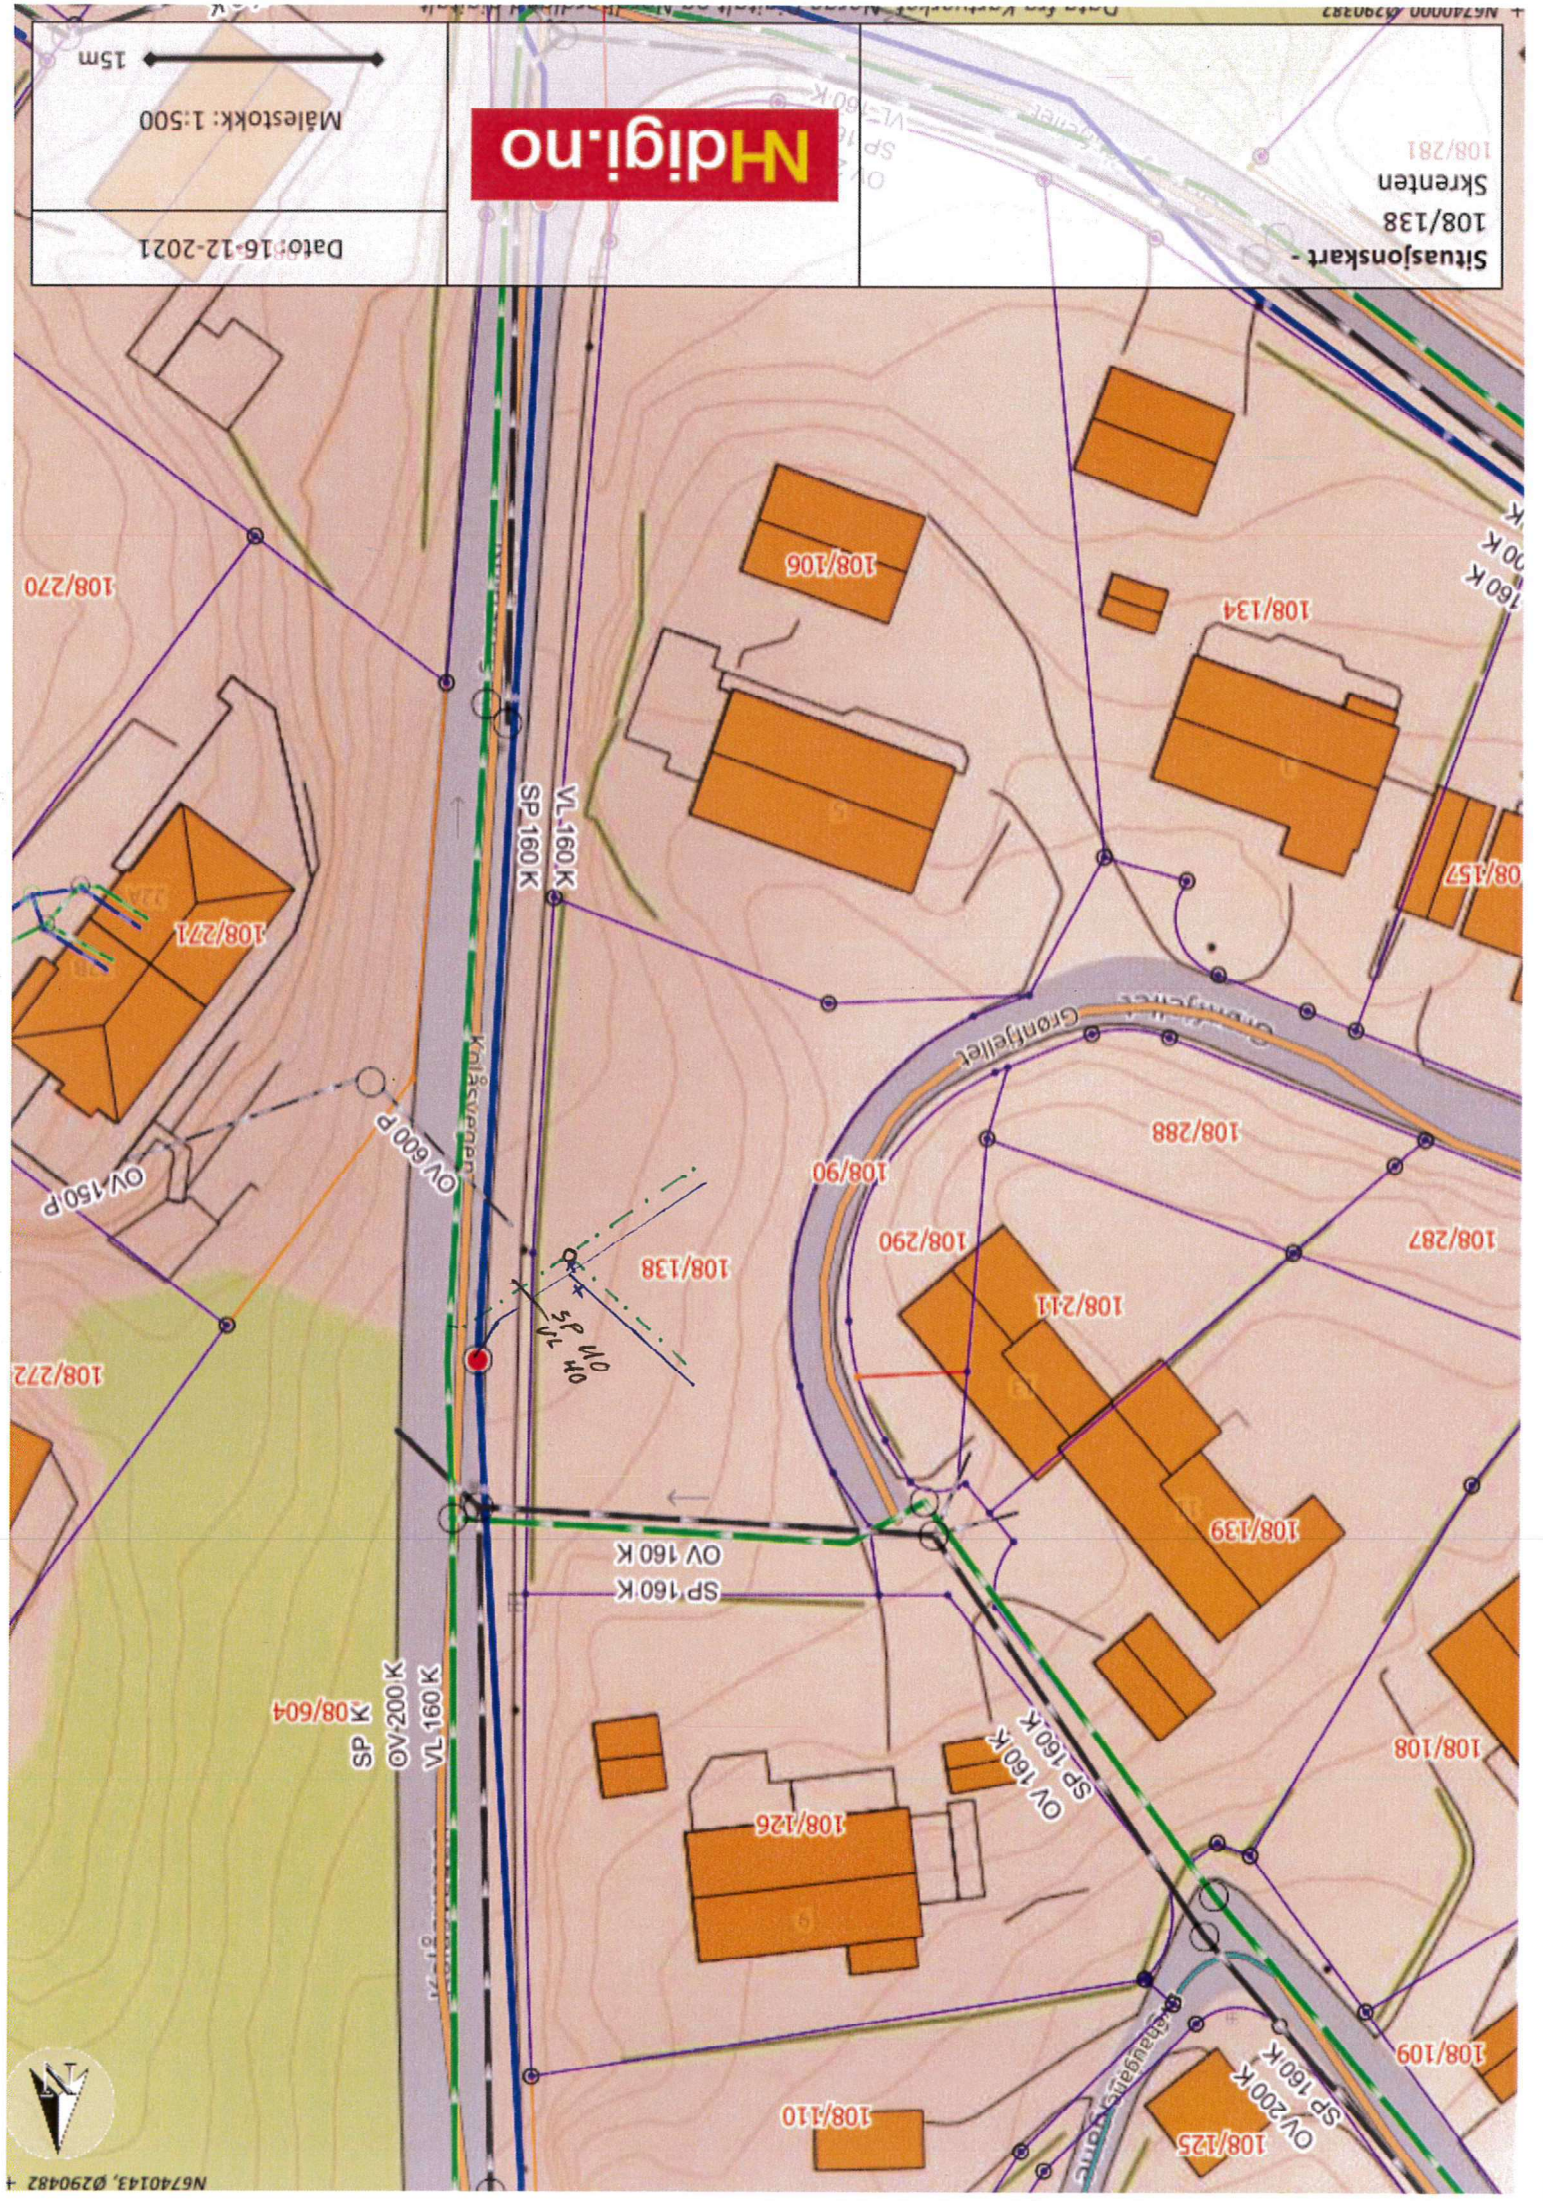

N6740143, Ø290482