

Project file data		Coordinate System	
Name:		Name:	Norway/UTM
Garasje Gnr 121/Bnr 41		Datum:	ETRF89
Knarvikgarden 31		Zone:	UTM32
Modified:	2020-05-18	Geoid:	NN2000 (Norway18A)
Time zone:	W. Europe Standard Time		
Tommy Knarvik			

Det er utført kontroll for plassering av garasje på Gnr 121 Bnr 41 i Alver Kommune

Måling er utført med GNSS Trimble R4 og C-pos korreksjonstjeneste


2 uavhengige målinger hhv 18/05-2020 kl 12:01 og 18/05-2020 kl 15:46, målinger gjort på takutstikk og vegg liv er konstruert i hht målt utstikk.

Målinger innenfor toleranser og overholder krav til eiendomsnormen

Minste avstand til nabogrense er 1,88m

Point List

ID	Northing (Meter)	Easting (Meter)
Hj_1	6744517,061	286541,618
Hj_2	6744522,320	286554,714
Hj_3	6744516,565	286557,024
Hj_4	6744511,307	286543,929

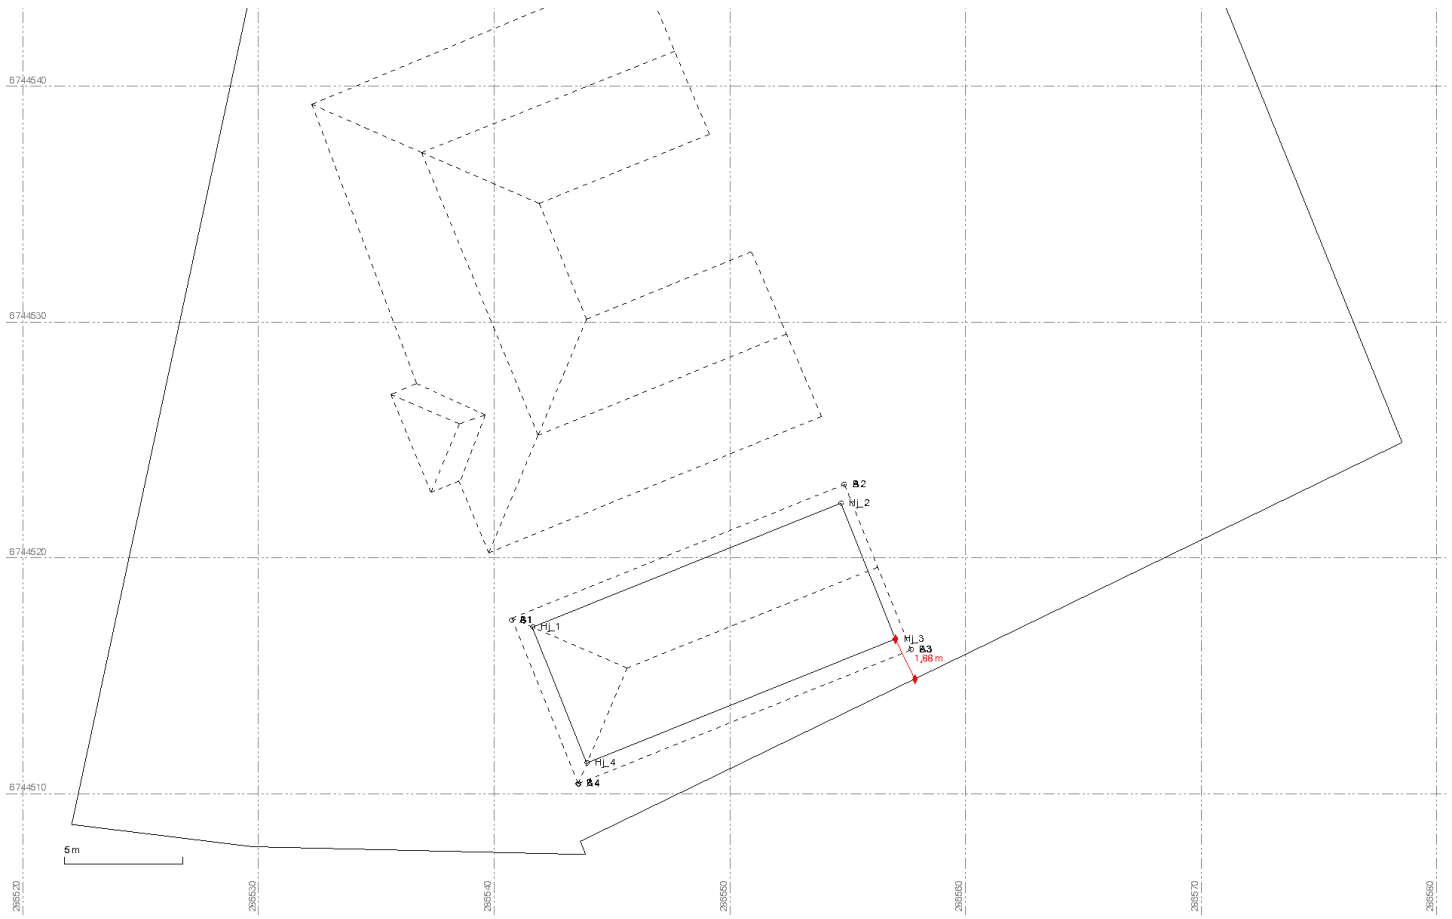

Kontroll utført av:

Jan Amund Walde
18.mai 2020