

Kartvedlegg til protokoll for oppmålingsforretning

Alver Kommune

N

Eigedom
438/16

Saks nr
20209597


Oppdragnr

Rekvirent
Haugen Daniel


Forretningsdato
17/9/2021

Landmålar
Kjartan Medaas

Målestokk 1:500

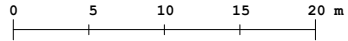

Beskriving/avtalar:

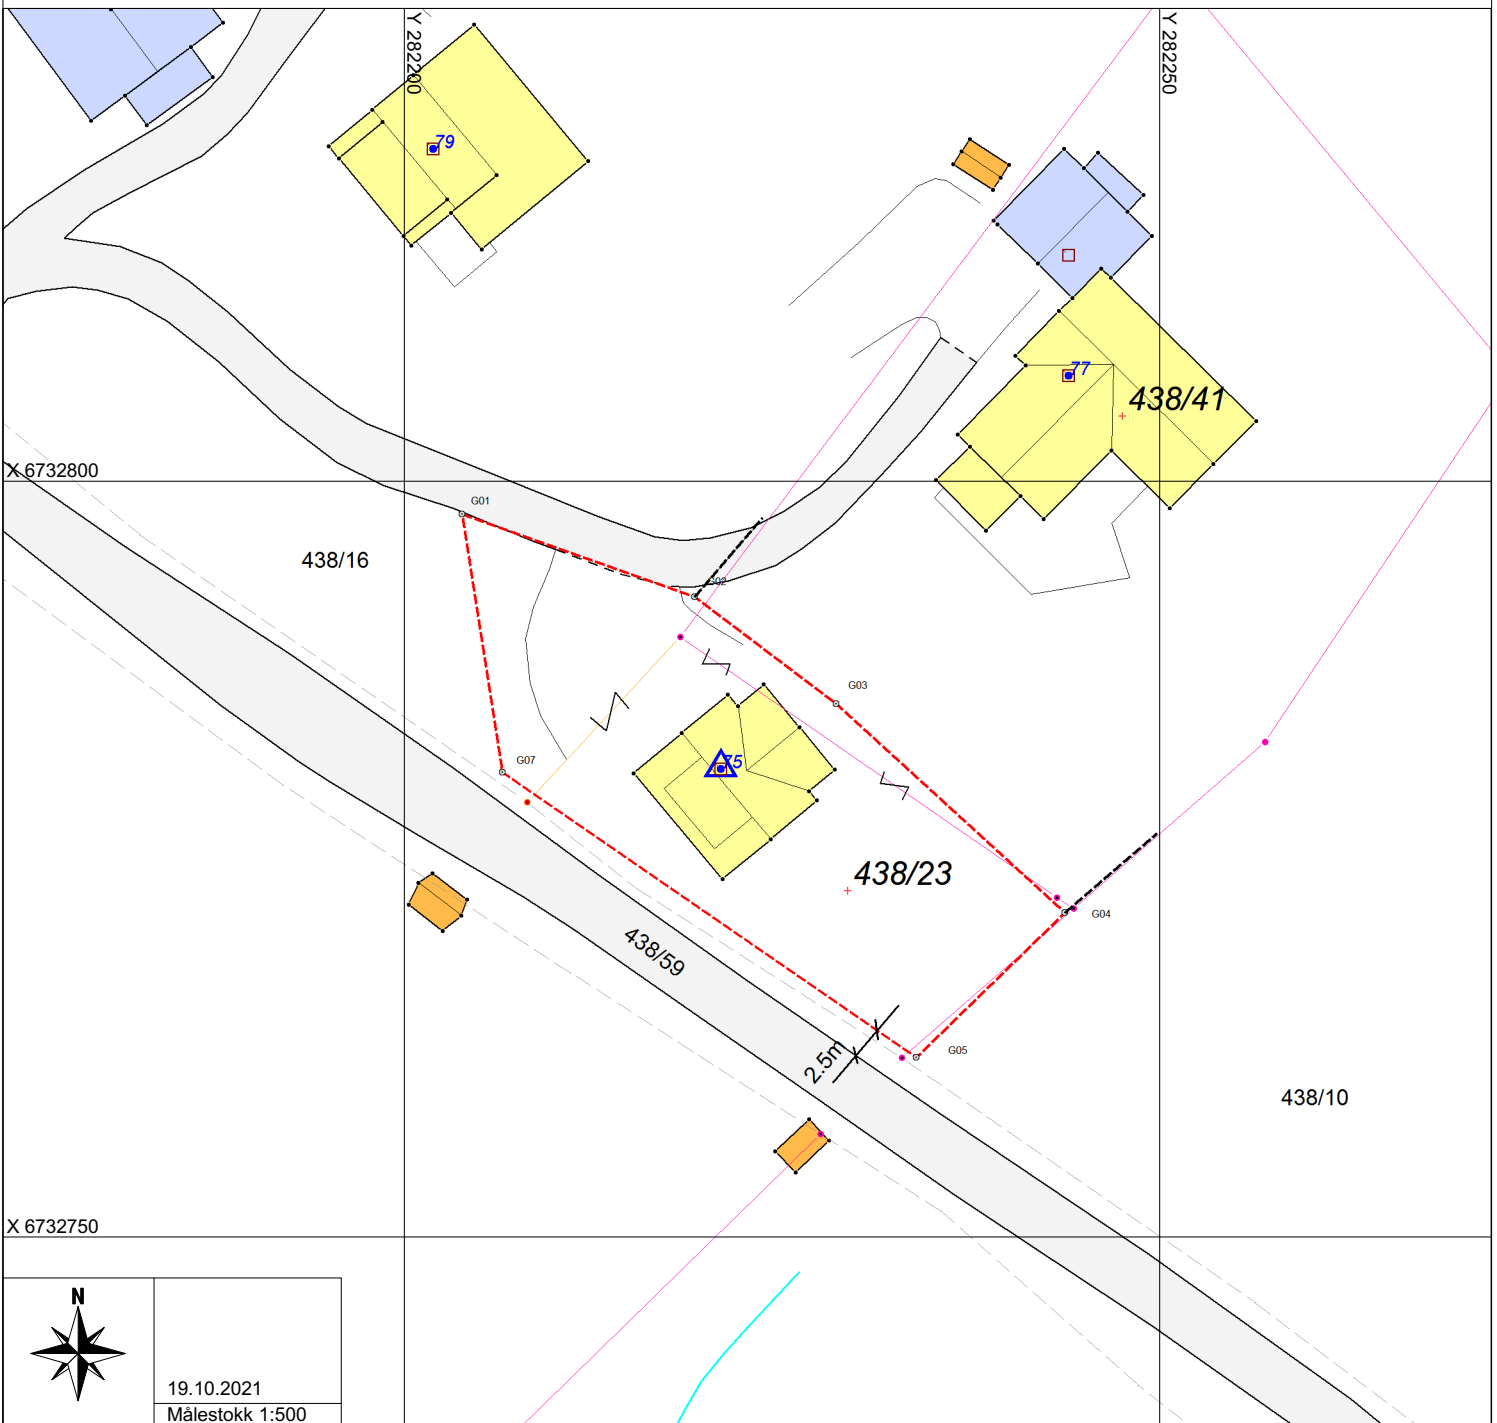

19.10.2021

Målestokk 1:500