


Prosjekt nr.  
2021150  
Type tegning  
Plan 1. etg.  
Dato opprørt  
02.08.2021  
Kontroll nr.  
####

E-A20-1

Areal BYA  
Navn  
Areal

Areal BRA  
Navn  
Etasje  
Areal

BRA balkong  
BRA 1. etg. (innv.)  
106,4 m<sup>2</sup>  
BRA balkong  
10,8 m<sup>2</sup>

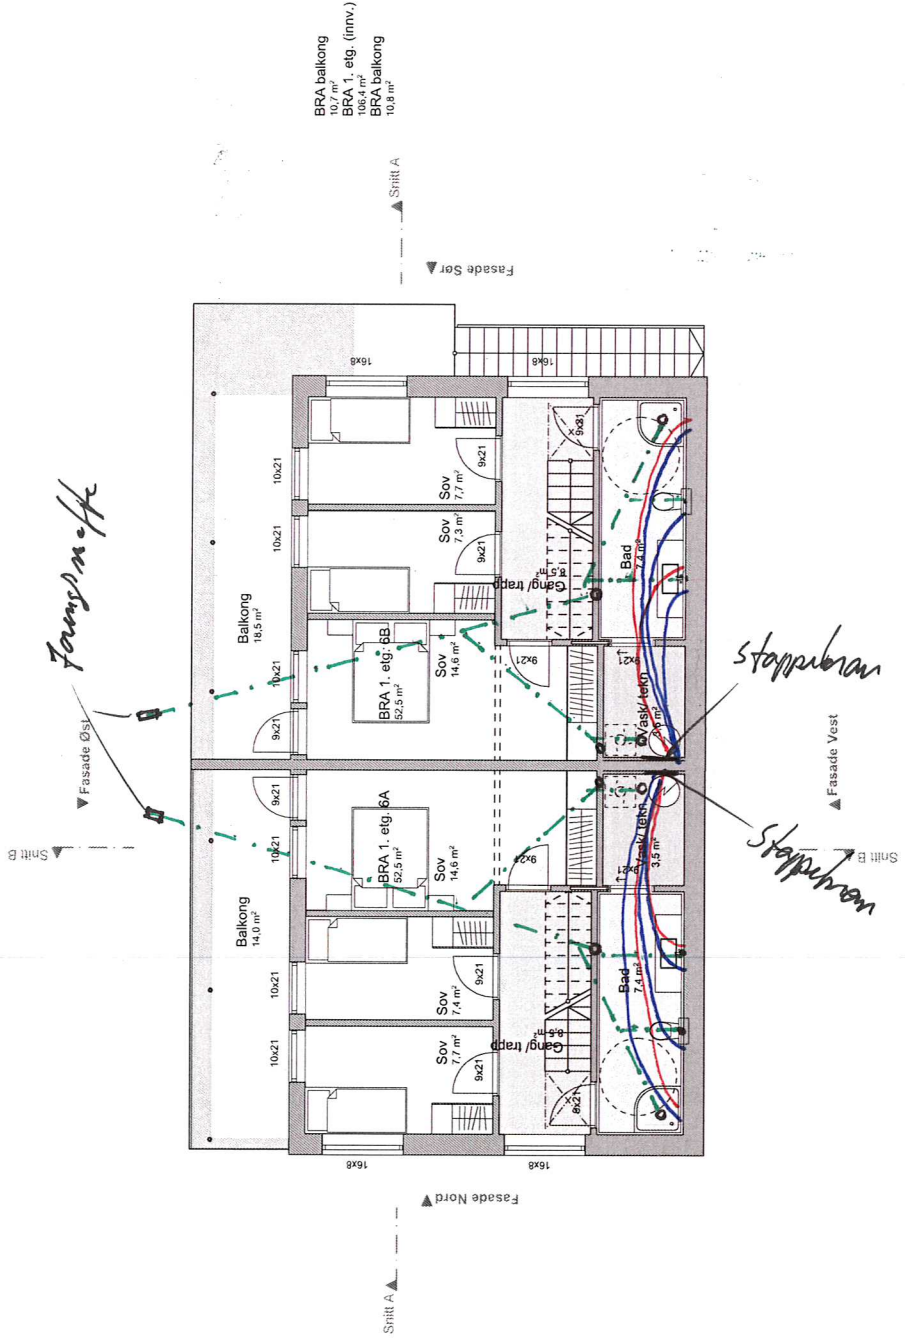

Revisjoner

Rev	Beskrivelse	Dato	Sign
B	Endelig mener utdribhus	25.11.21	CBK

Fase  
**Søknadstegninger**  
**arkoconsult**

Tilskriver	Slutt ØBK
<b>Bolig og Eiendom AS</b>	Dato 26.11.2021
Prosjekt	Kontroll PKT
Ny Tomanns bolig 108/138	Dato 26.11.2021
Alver Kommune	Målestokk 1:1, 1:100
Tegningsnr. 2021150A20-1	Kundensnr. 100207
Type tegning Plan 1. etg.	Format A3

! HENHOLD TIL LOVENE OG DENNE TEIENINGEN ARKOCONSULT AS SIN EIENDOM. DENNE TEIENINGEN KAN IKKE BLI BRUKT OFFENTLIGGJORT ELLER I ANDRE FORMER UTEEN VART SKRIFTLIGE SAMTYKKE. OVERTREDELSE AV DETTE KAN FØRE TIL SØKSMAAL. OBS! TEIENINGEN KAN PRINTES I FEIL SKALA, IKKE TA MAL DIREKTE PÅ TEIENING. BRUK KUN OPPGITTE MAL.


Prosjektnr. 2021150	Dato opprøst 02.08.2021
Type tegning Plan 2. etg.	Revisjonsnr. ####

E-A20-2

Areal BYA  
Navn  
Areal

Areal BRA  
Navn  
Etasje  
Areal

BYA bolig  
BRA 2. etg.  
106,3 m<sup>2</sup>

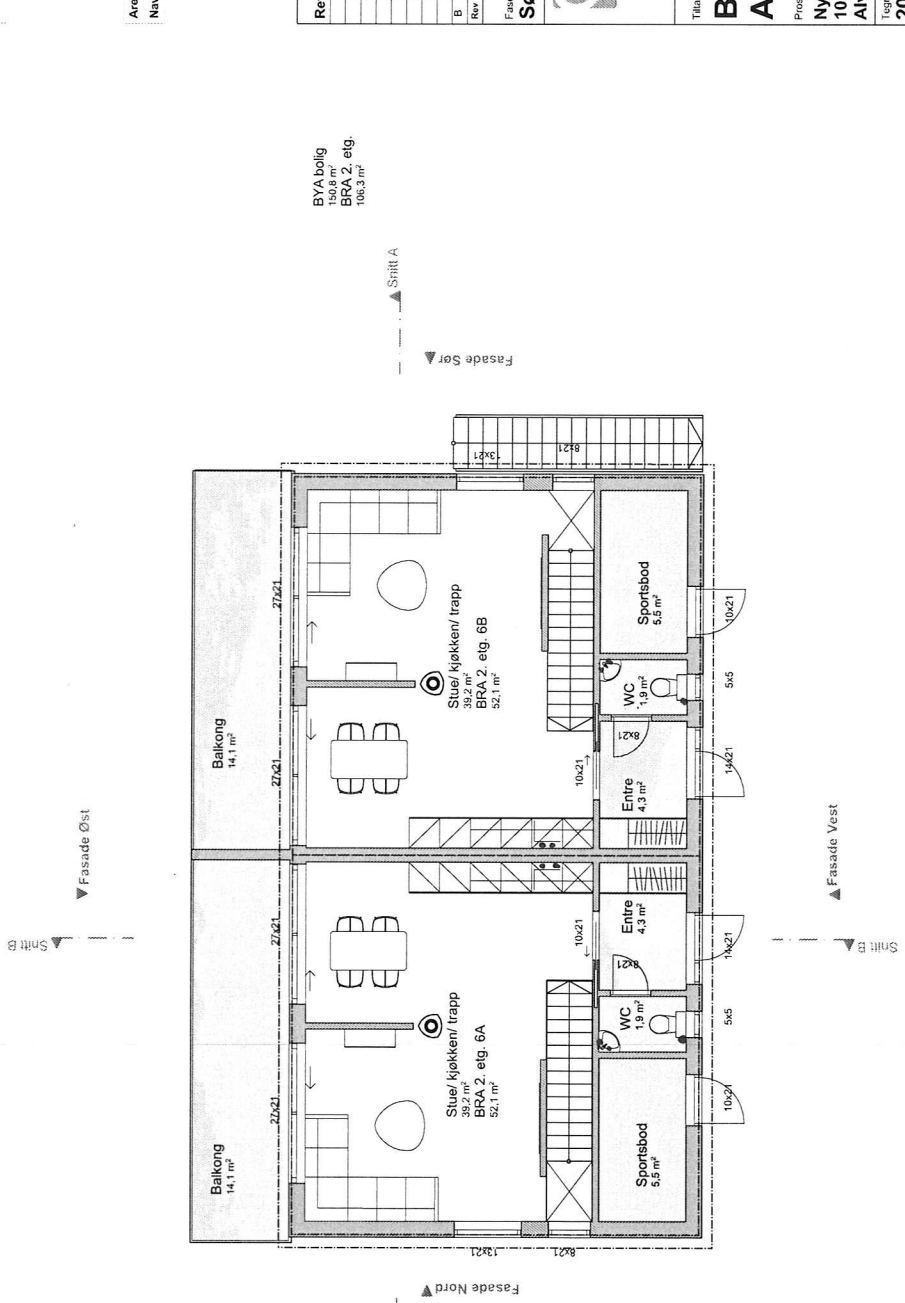

Revisjoner			
B	Endret mater aluminium	26.11.2021	ØBK
Rev	Bakoverbe	Dato	Sign

Etasje  
Søknadstegninger



Titel <b>Bolig og Eiendom AS</b>	Sign ØBK
	Dato 26.11.2021
Prosjekt Ny Tomannsbolig 108/138 Alver Kommune	Kontroll PKT
	Dato 26.11.2021
Tegningsnr. 2021150A20-2	Målestokk 1:1, 1:100
Kundensnr. 100207	Format A3
Type tegning Plan 2. etg.	

I HENHOLD TIL LOVVERK ER DENNE TEGNINGEN ARKOCONSULT AS SIN EIERDOM. DENNE TEGNINGEN KAN IKKE BLI BRUKT OFFENTLIGGJORT ELLER GIS VIDERE TIL TREDJEPART. UTEN VÅRT SKRIFTLIGE SAMTYKKE. OVERTREDELSE AV DETTE KAN FØRE TIL SØKSMAAL. OBS! TEGNINGEN KAN PRINTES I FEIL SKALA. IKKE TA MAL DIREKTE PÅ TEGNING. BRUK KUN OPPGITTE MAL.

2. etg.

1:10


Nhdigi.no

Situasjonskart -  
108/138  
Skrenten  
108/281

Dato: 16-12-2021

Målestokk: 1:500

15m

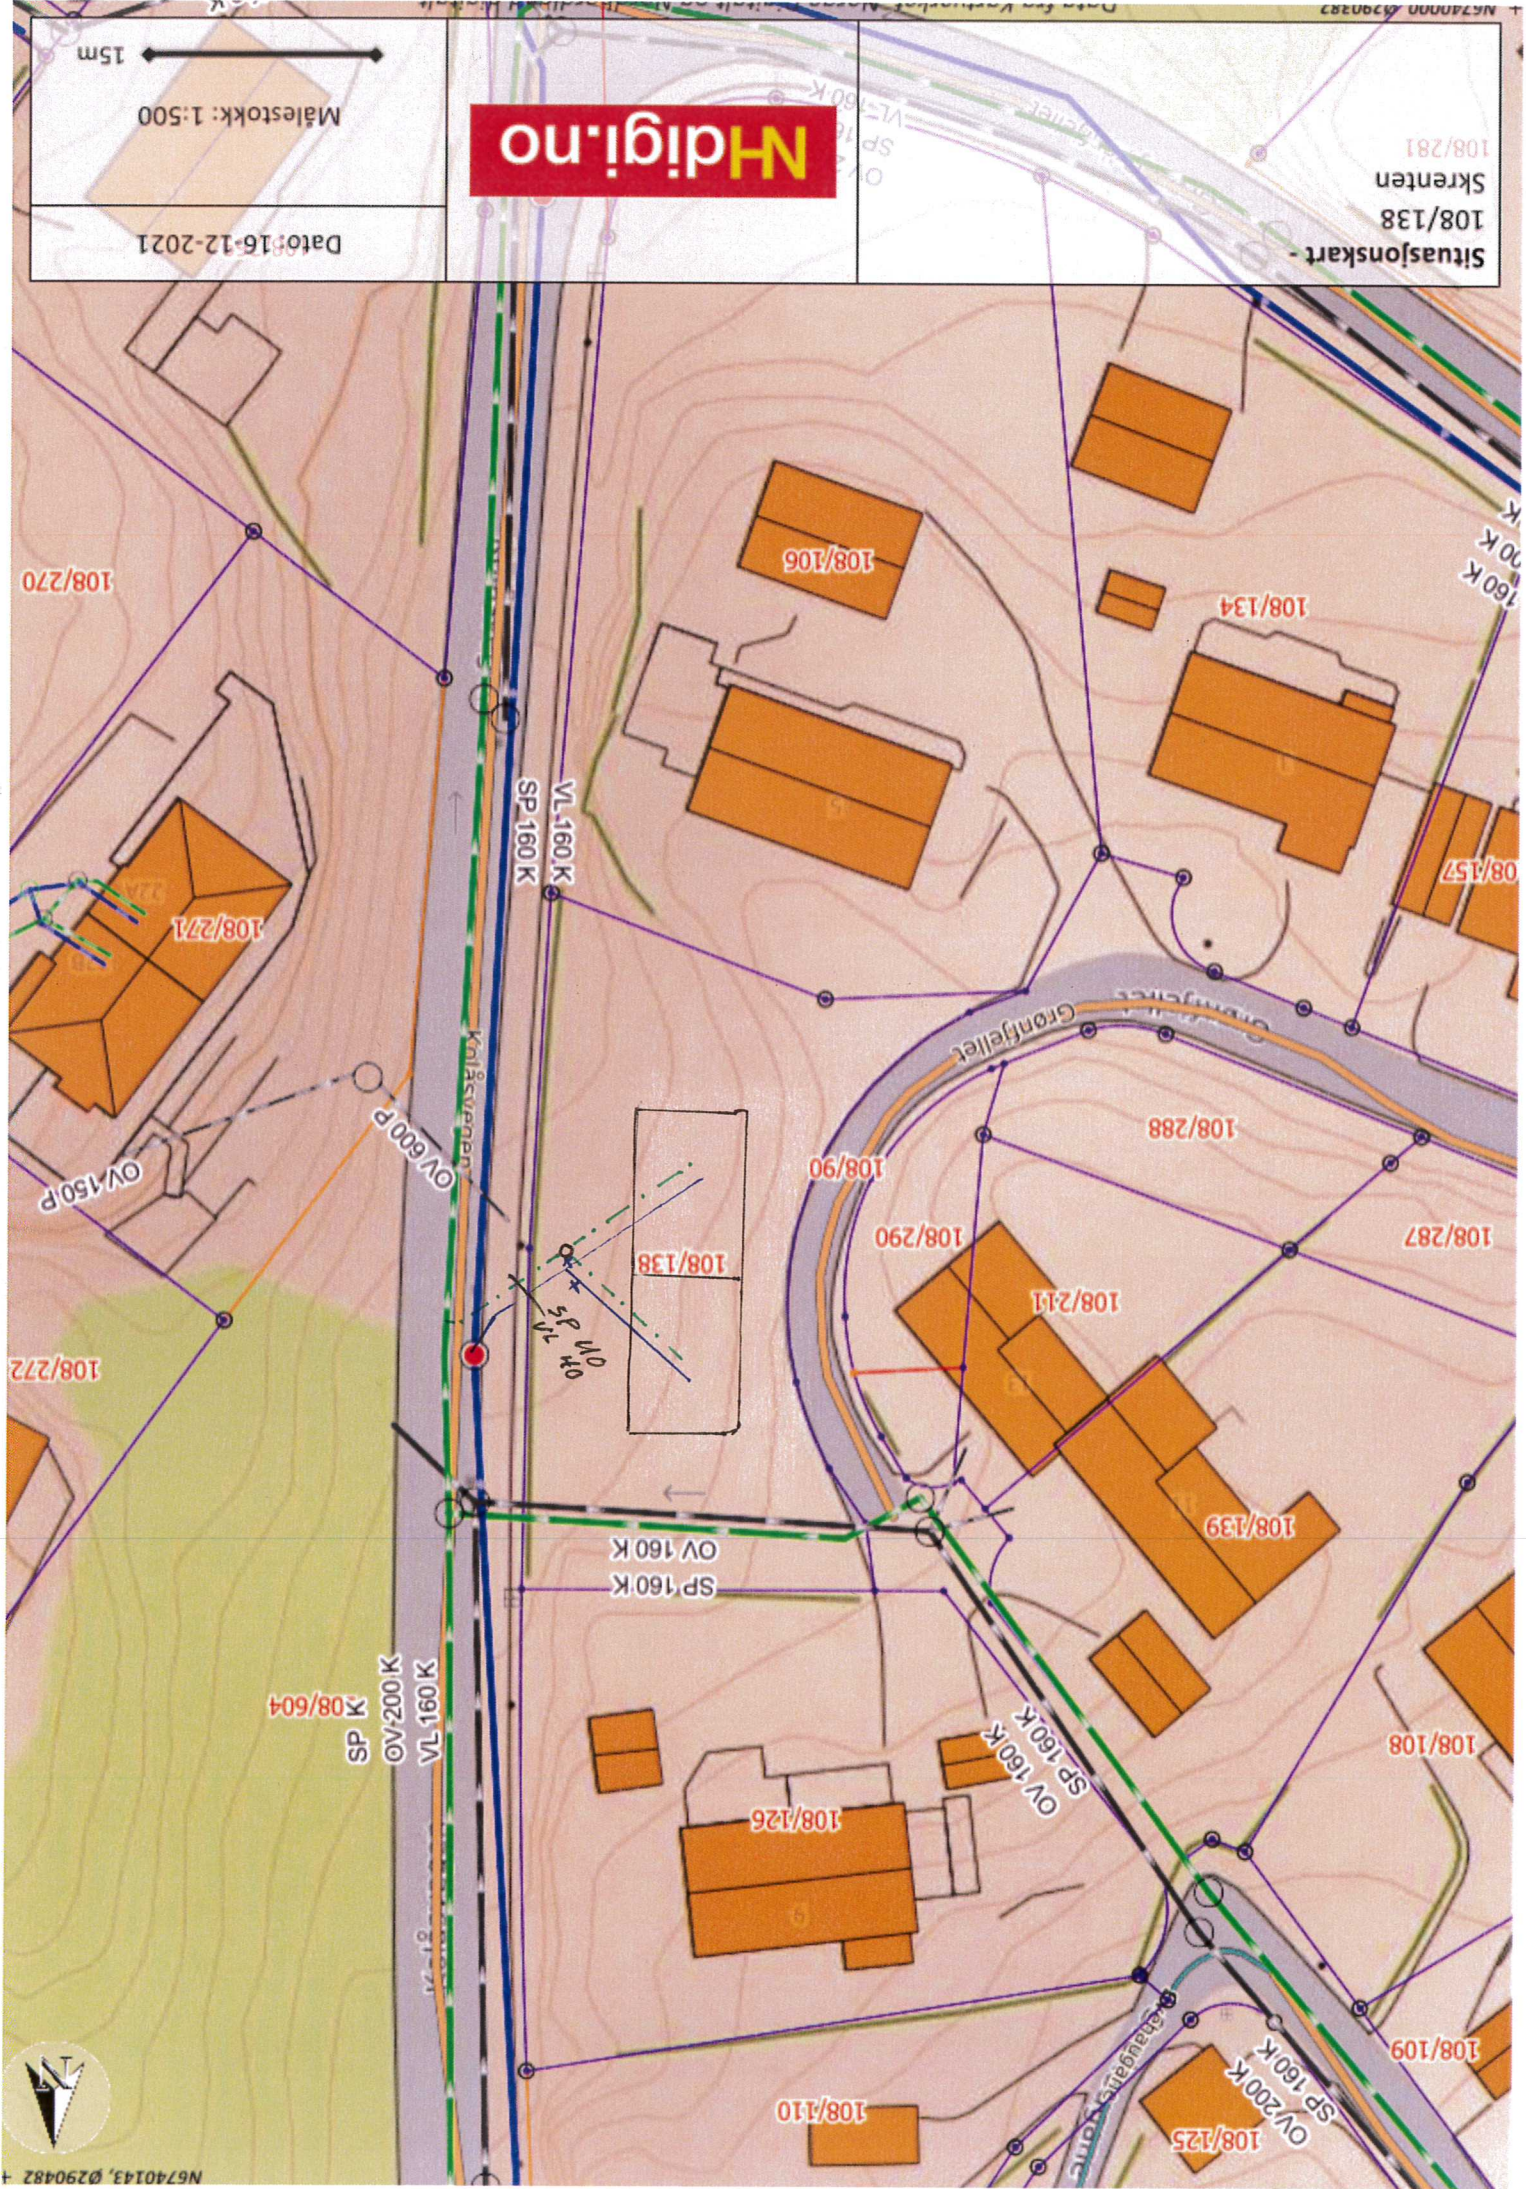

N6740143, Ø290482