


Q4

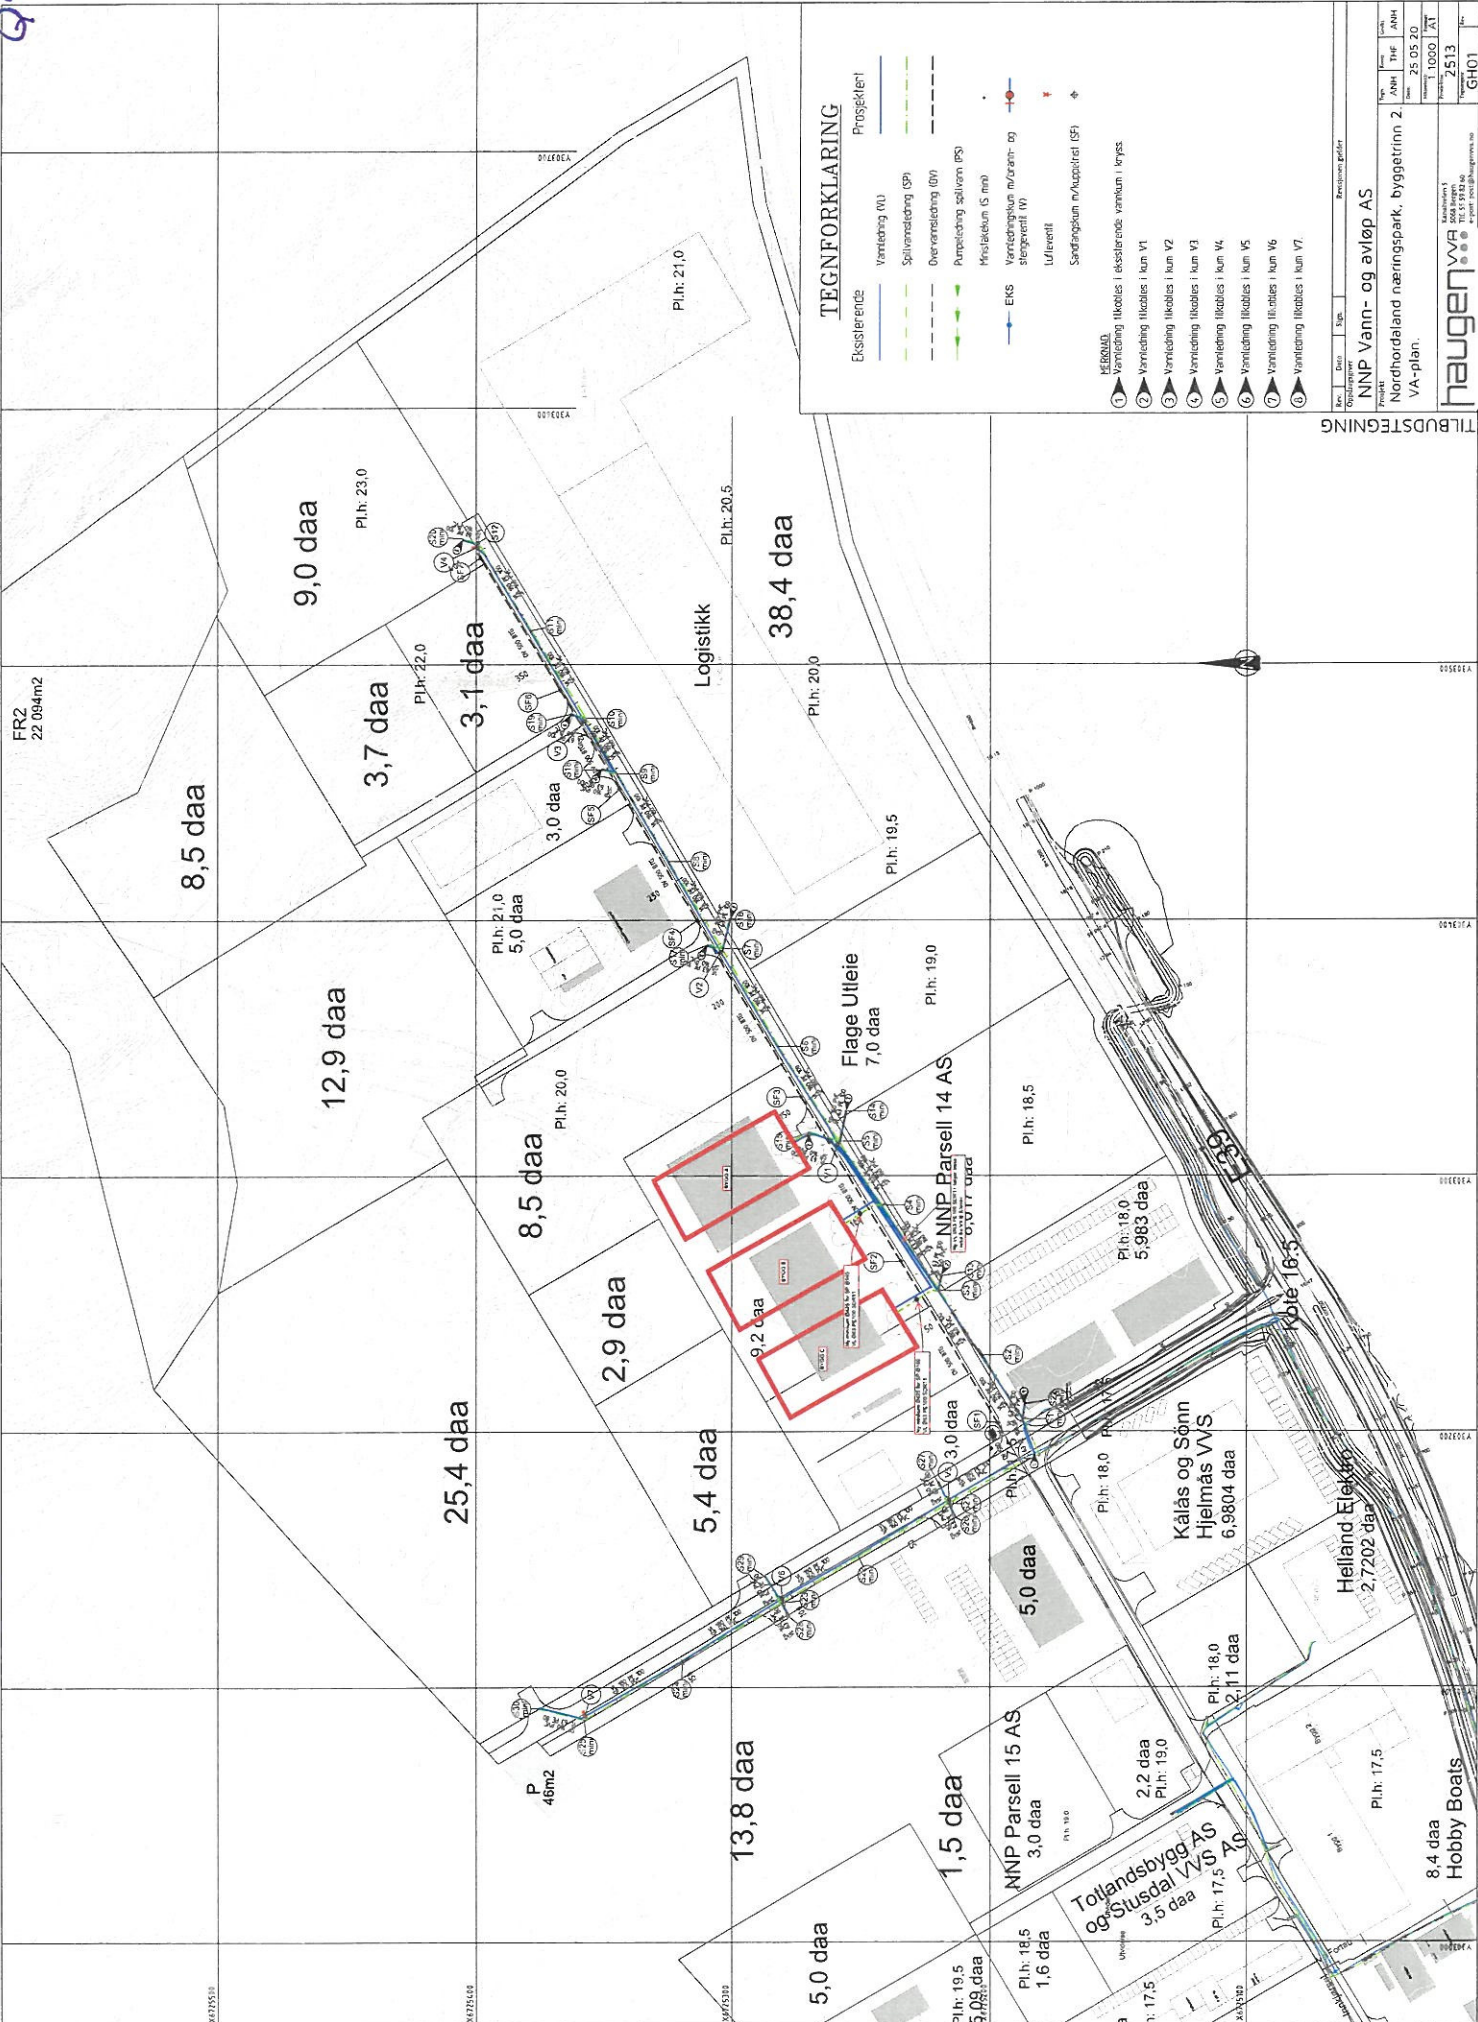

**TEGNFORKLARING**

- Prosjekter**
- Eksisterende

- KERAMD**


**haugen VA**  

TILBUDSTEGNING