



Jan Åge Holta  
Selfallet 121  
5936 MANGER

Referanser:  
Dykkar:  
Vår: 22/77 - 22/3097


Saksbehandlar:  
Anngunn Marie Gullbrå  
anngunn.gullbra@alver.kommune.no

Dato:  
12.01.2022

## Melding om registrert bygning unntatt søknadsplikt - gbnr 445/466 Manger nedre

Kommunen har registrert ferdig oppsatt bod i matrikkelen etter opplysningar i innsendt melding frå deg.

Boda er plassert ca i kart ( fasadeliv) og bygningsopplysningane er registrert i bygningsdelen i matrikkelen.

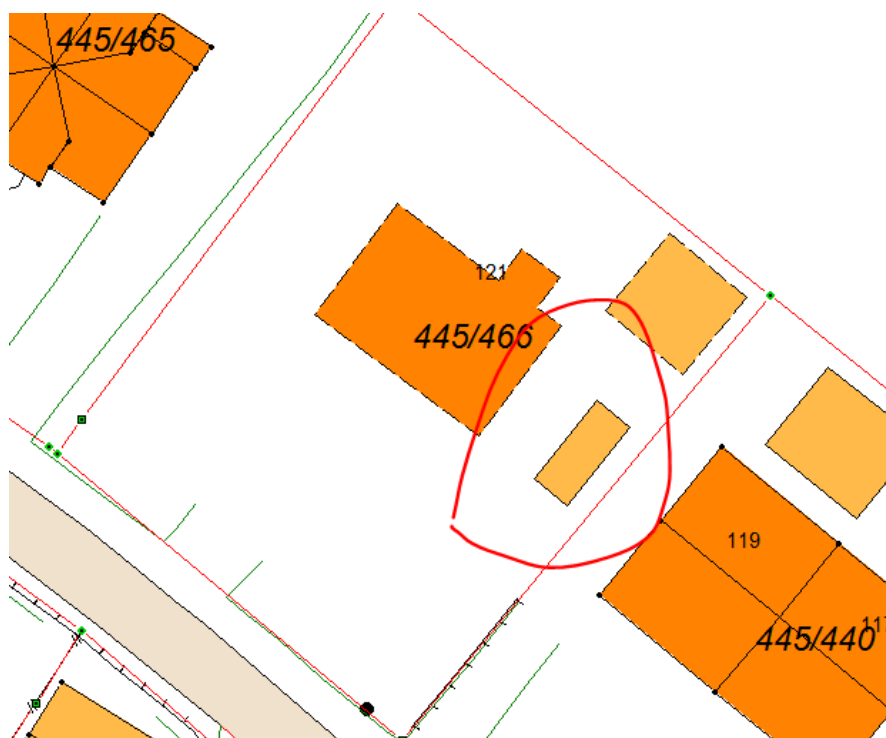

Ved denne registreringa av bygg utan søknadsplikt etter Pbl §20-5 i kart og matrikkel, er det ikkje vurdert om oppsett bygg oppfyller vilkåra til fritak frå søknadsplikt.

Vedlagt er matrikkelrapport som viser kva opplysningar som er registrert om bygget.

Med vennleg helsing  
Alver kommune, Kart og oppmåling

Anngunn Marie Gullbrå  
avdelingsingeniør

*Dette dokumentet er elektronisk godkjent og har difor ingen signatur.*

**Vedlegg:**  
445-466-Bod

**Mottakarar:**  
Jan Åge Holta

Selfallet 121

5936 MANGER