



Alver kommun, Plan og byggesak  
Hanne Marie Evensen  
Postboks 4  
5906 FREKHAUG

Referanser:  
Dykkar:  
Vår: 21/10555 - 22/1092

Saksbehandlar:  
Irene Wilhelmsen  
irene.wilhelmsen@alver.kommune.no

Dato:  
06.01.2022


## Uttale - gbnr 445/416 Manger nedre

Tekniske teikningar er sendt over for uttale i samband med bygging av o\_KV17, o\_FT14 og f\_G05 og VA. Tekniske teikningar har tidlegare vore vurdert med kommentarar frå veg og VA og reviderte teikningar vart då godkjent.

Vegavdelinga har berre ein liten kommentar til som gjeld vatn frå grøft innside fortau. Kor blir det av vatnet når grøfta treff vegen i krysset? Er det tenkt på kor grøftevatnet skal ledast her?

Finn ikkje oppdatert VA-trase for OV røyr 500mm i terreng. Det vart avtalt med VA-etaten at dette røyrret skulle forlengast når bustad på gbnr 445/496 skulle byggast. Reknar med at dette er utført, at overvatn ikkje har utløp under dette bygget.

Veg og VA kan etablerast utfrå tidlegare godkjente tekniske teikningar.

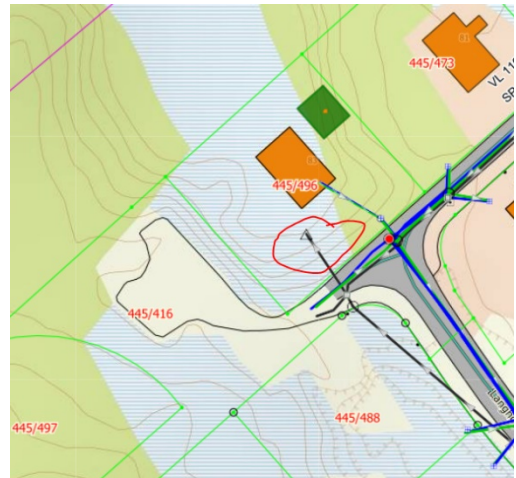

Med helsing

Alver kommune Samferdsel, veg-, vatn- avløp-  
forvaltning

Arne Helgesen  
Avdelingsleiar

Irene Wilhelmsen  
Ingeniør

*Dette dokumentet er elektronisk godkjent og har difor ingen signatur.*

**Kopi til:**

Are Frøysland Grande

**Mottakarar:**

Alver kommun, Plan og byggesak

Postboks 4

5906

FREKHAUG