



Einar Johan Bondahl Mehl
SJOSIDEVEGEN 144
5914 ISDALSTØ

Referanser:
Dykkar:
Vår: 22/104 - 22/3126


Saksbehandlar:
Anngunn Marie Gullbrå
anngunn.gullbra@alver.kommune.no

Dato:
12.01.2022

Melding om bygning unntatt søknadsplikt - gbnr 191/4 Nepstad

Kommunen har registrert ferdig oppsatt høyløe/sauefjøs i matrikkelen etter opplysningar i innsendt melding frå deg.

Bygget er plassert ca i kart (fasadeliv) og bygningsopplysningane er registrert i bygningsdelen i matrikkelen.

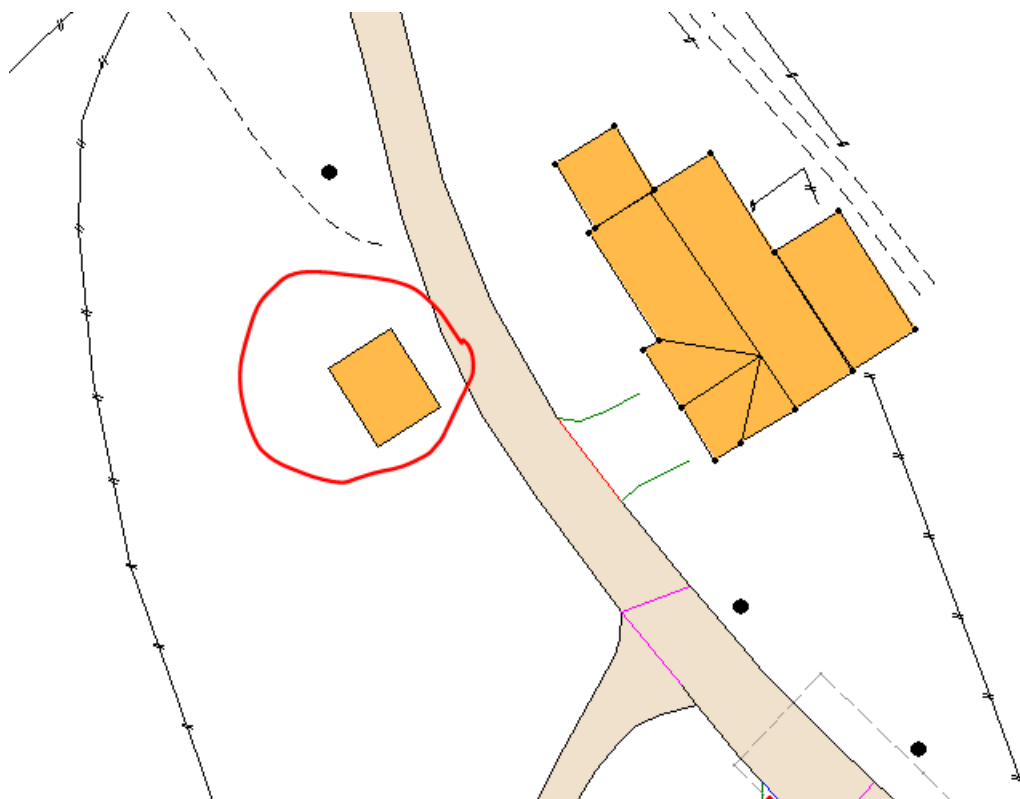

Ved denne registreringa av bygg utan søknadsplikt etter Pbl §20-5 i kart og matrikkel, er det ikkje vurdert om oppsett bygg oppfyller vilkåra til fritak frå søknadsplikt.

Vedlagt er matrikkelrapport som viser kva opplysningar som er registrert om bygget.

Med vennleg helsing
Alver kommune, Kart og oppmåling

Anngunn Marie Gullbrå
avdelingsingeniør

Dette dokumentet er elektronisk godkjent og har difor ingen signatur.

Vedlegg:

191-4-høyløe-sauehus

Mottakarar:

Einar Johan Bondahl Mehl

SJOSIDEVEGEN 144

5914

ISDALSTØ