




# Snitt A - A

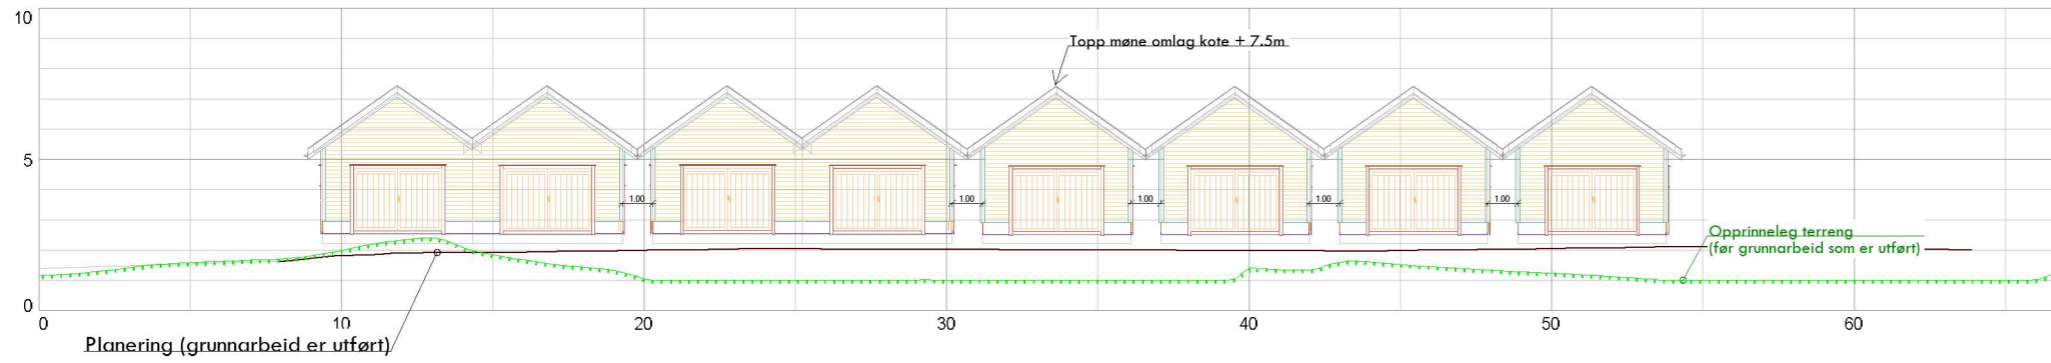


# Snitt B- B

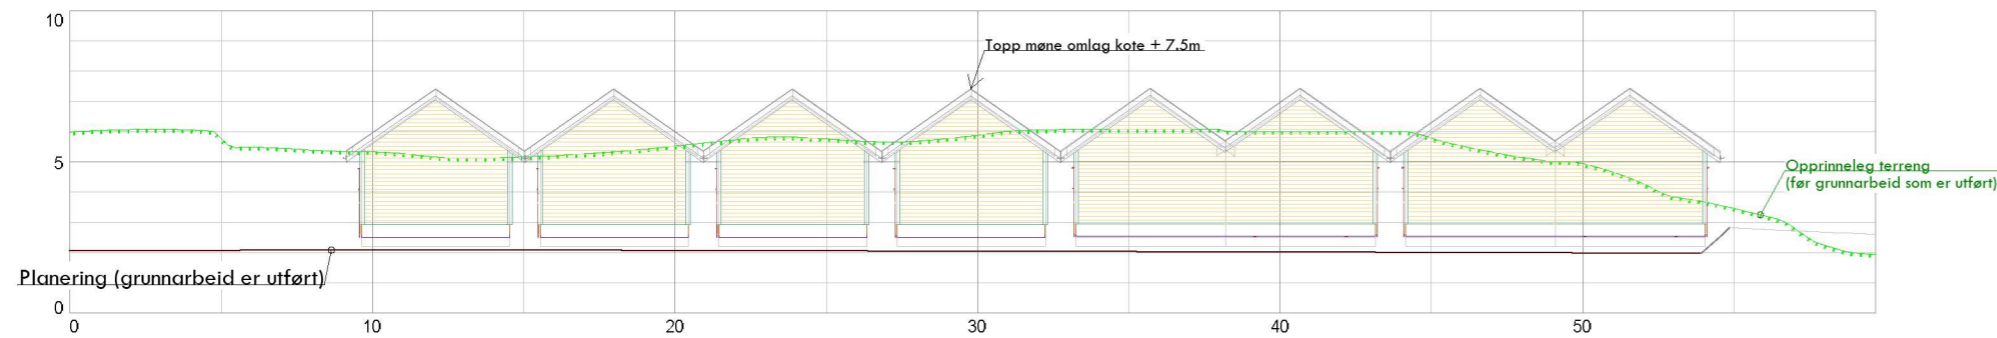

# Snitt C - C

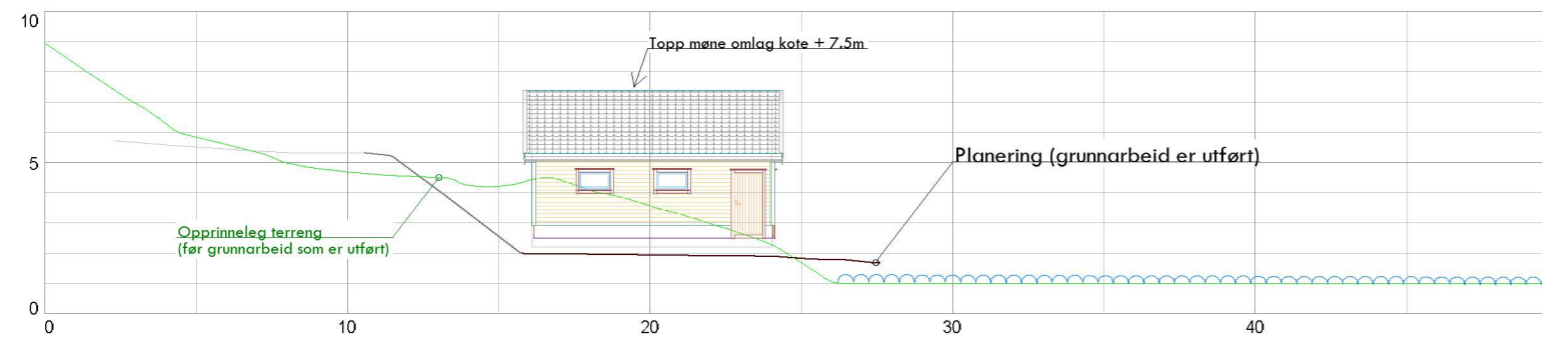

# Snitt D - D

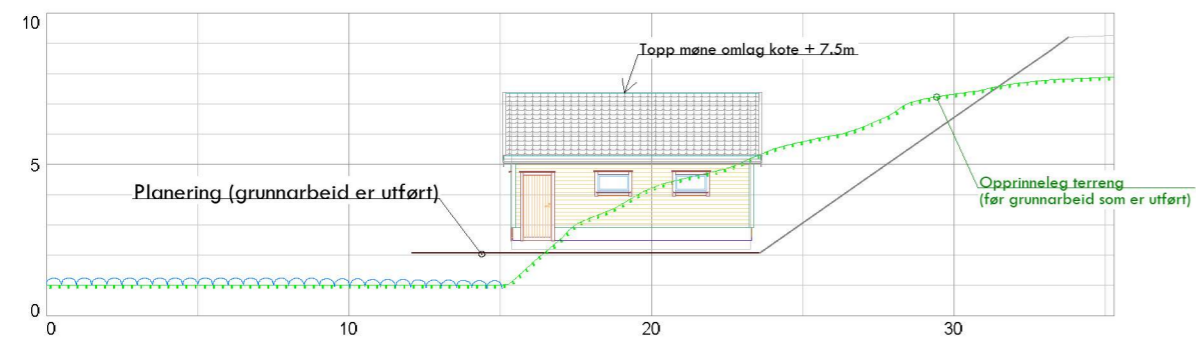

			Koordinatsystem: UTM sone32/ Euref 89 Høgdegrunnlag: NN 2000	
Dato 10.12.2021	Konstr./tegnst.	Godkjent.	Målestokk:	 Epost: post@sh-oppmaling.no Tlf 472 99 092
Snitt sit.plan naust i rekke Sjørneset - Stranda Gnr 10, bnr 16, Hosøyvegen Tiltakshavar: Jan Rune Hosøy			Erstatning for:	
Henvisning:		Beregning:		