


REVIDERTE TEIKNINGAR

7800 2.etasje 250 7800

MELAND KOMMUNE
Godteke 30.04.10
Saksnr. DNT. 193/10

Sakshandsamar e.f.
Reidun Idun Pedersen

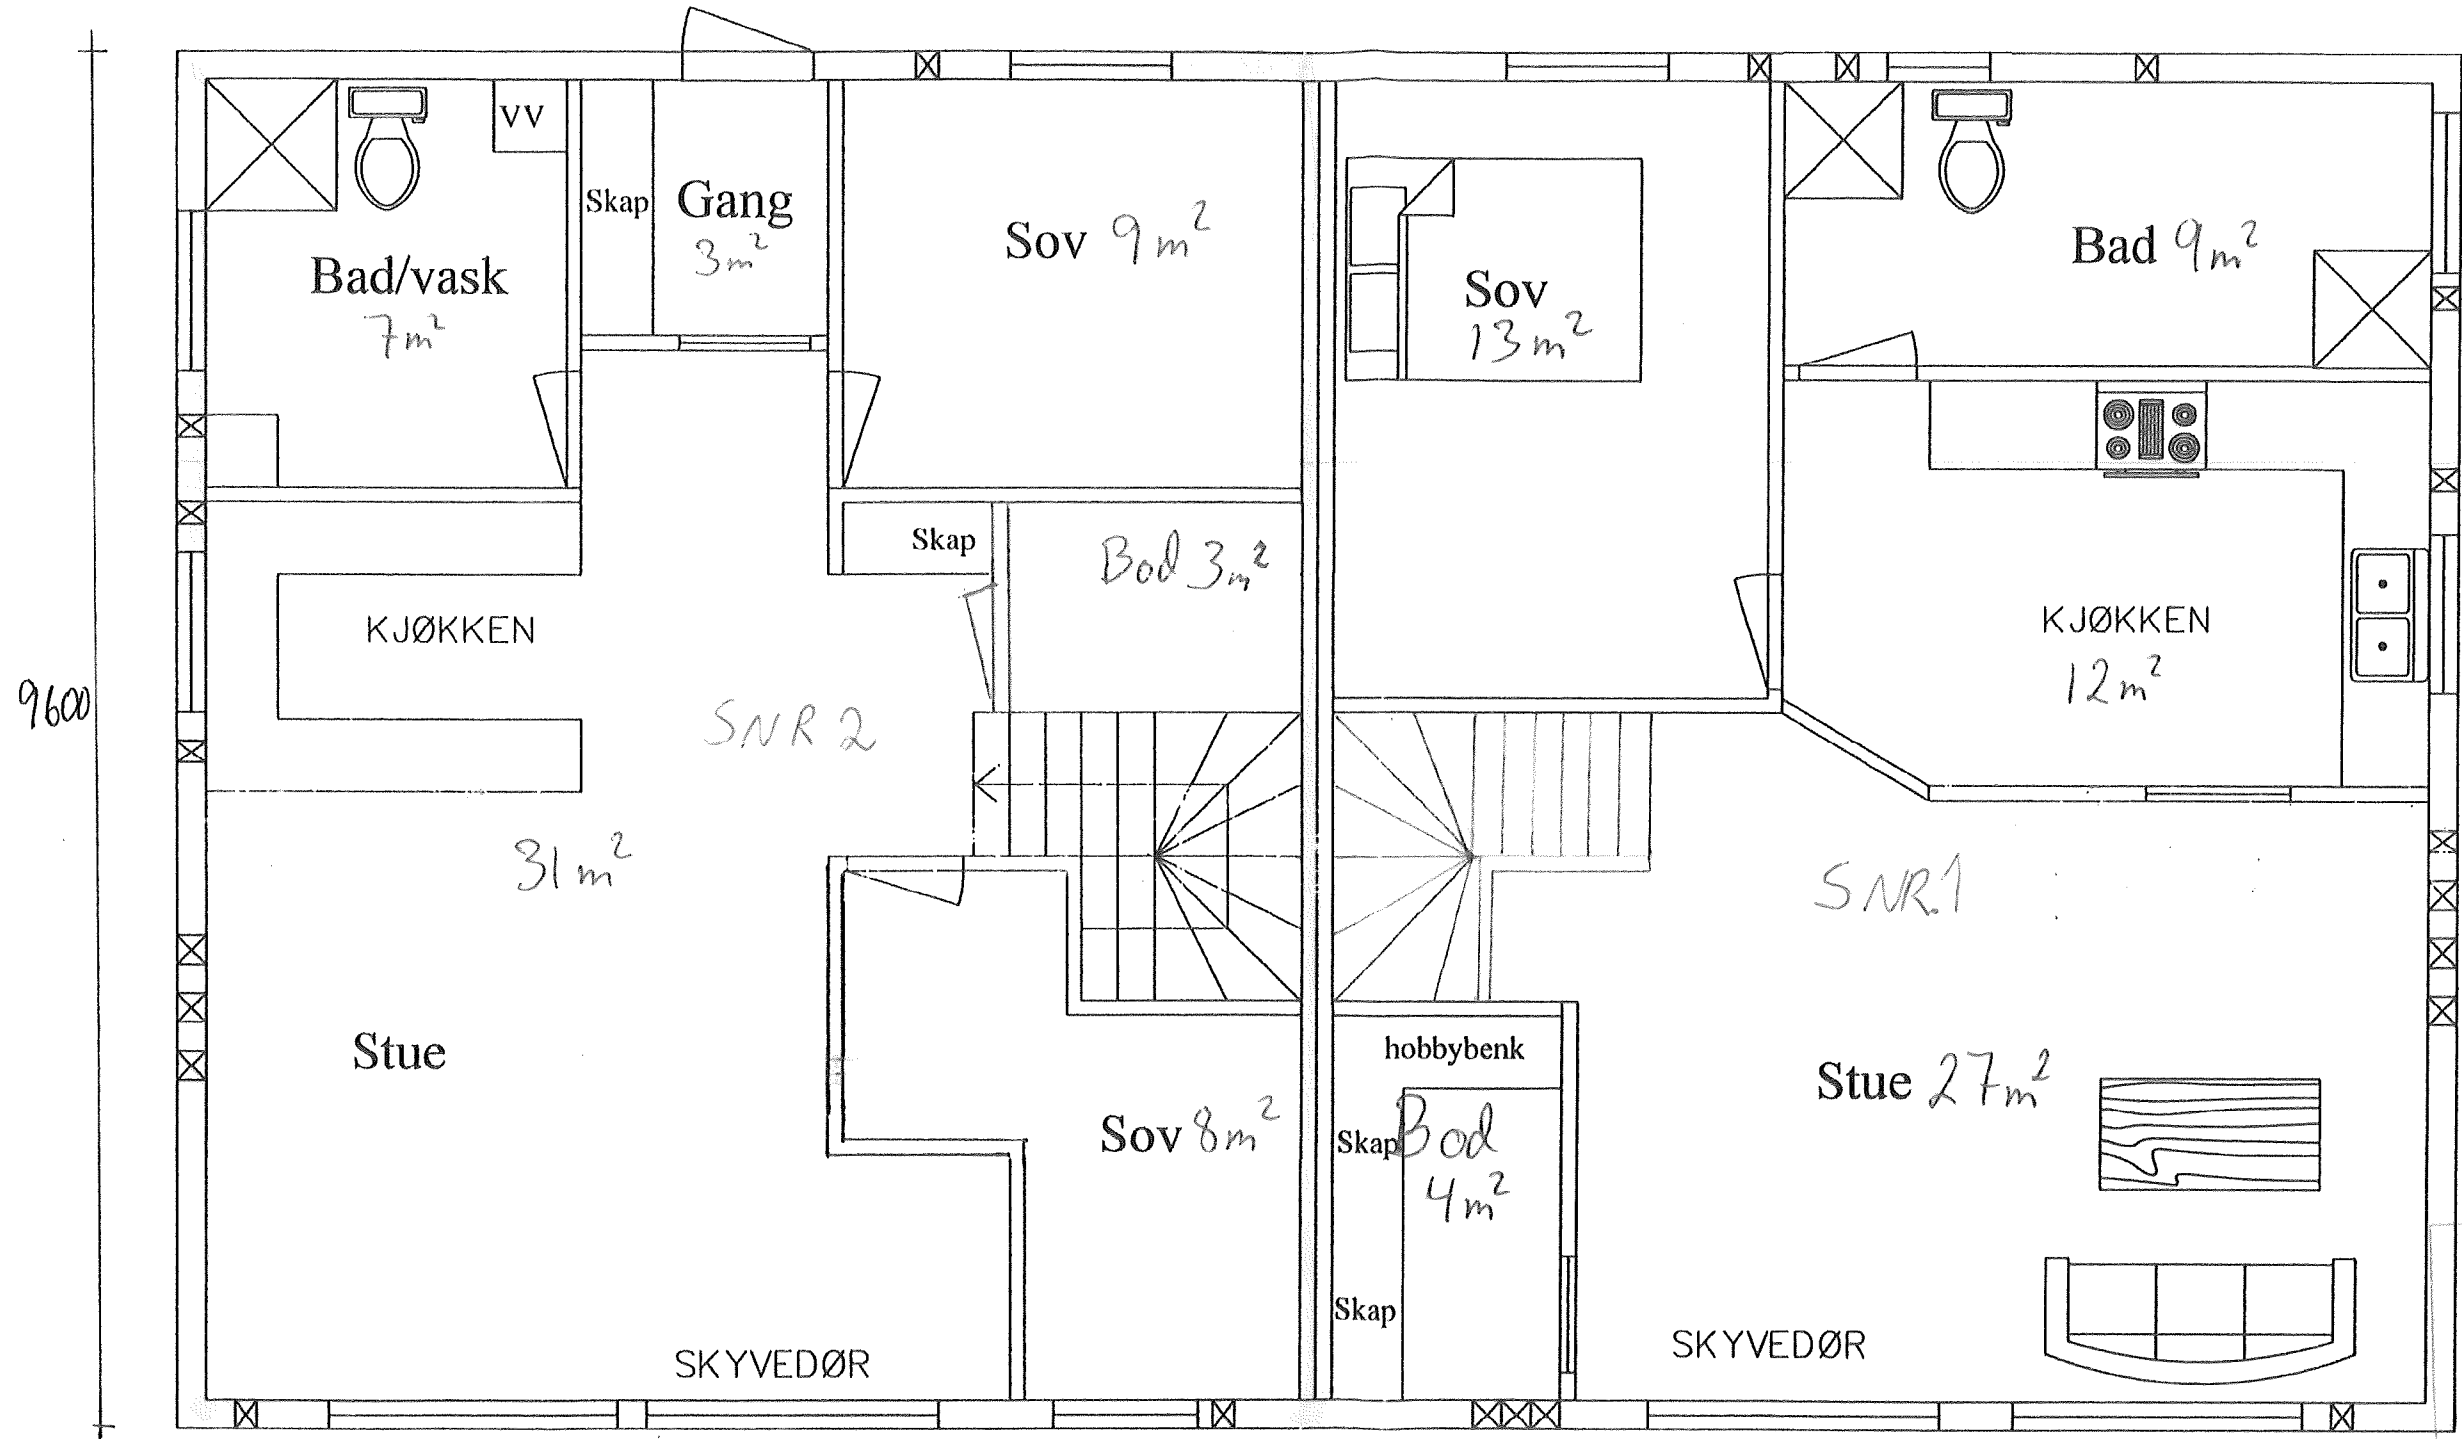


= SEKSJON 1
= SEKSJON 2

MELAND KOMMUNE
Kommunalt vedtatt 26.09.09

27 JAN. 2010

10/1321

Ark 25/18 Saksh. 07/1115-29

Dato: 14.04.2009	Tegner: <i>[Signature]</i>	1:50	 Rasmussen Bygg og Eiendom
Tomannsbolig Meland 2.Etg			
Henvising:	Beregning:	Tiltakshaver: _____	

REVIDERTE TEIKNINGAR


MELAND KOMMUNE
Godteke 30.04.10
Saksnr. DNT. 193/10

1. etasje Betongvegg 7800

250

Betongvegg 7800

Sakshandsamar e.f.
Pederen Idun Odde

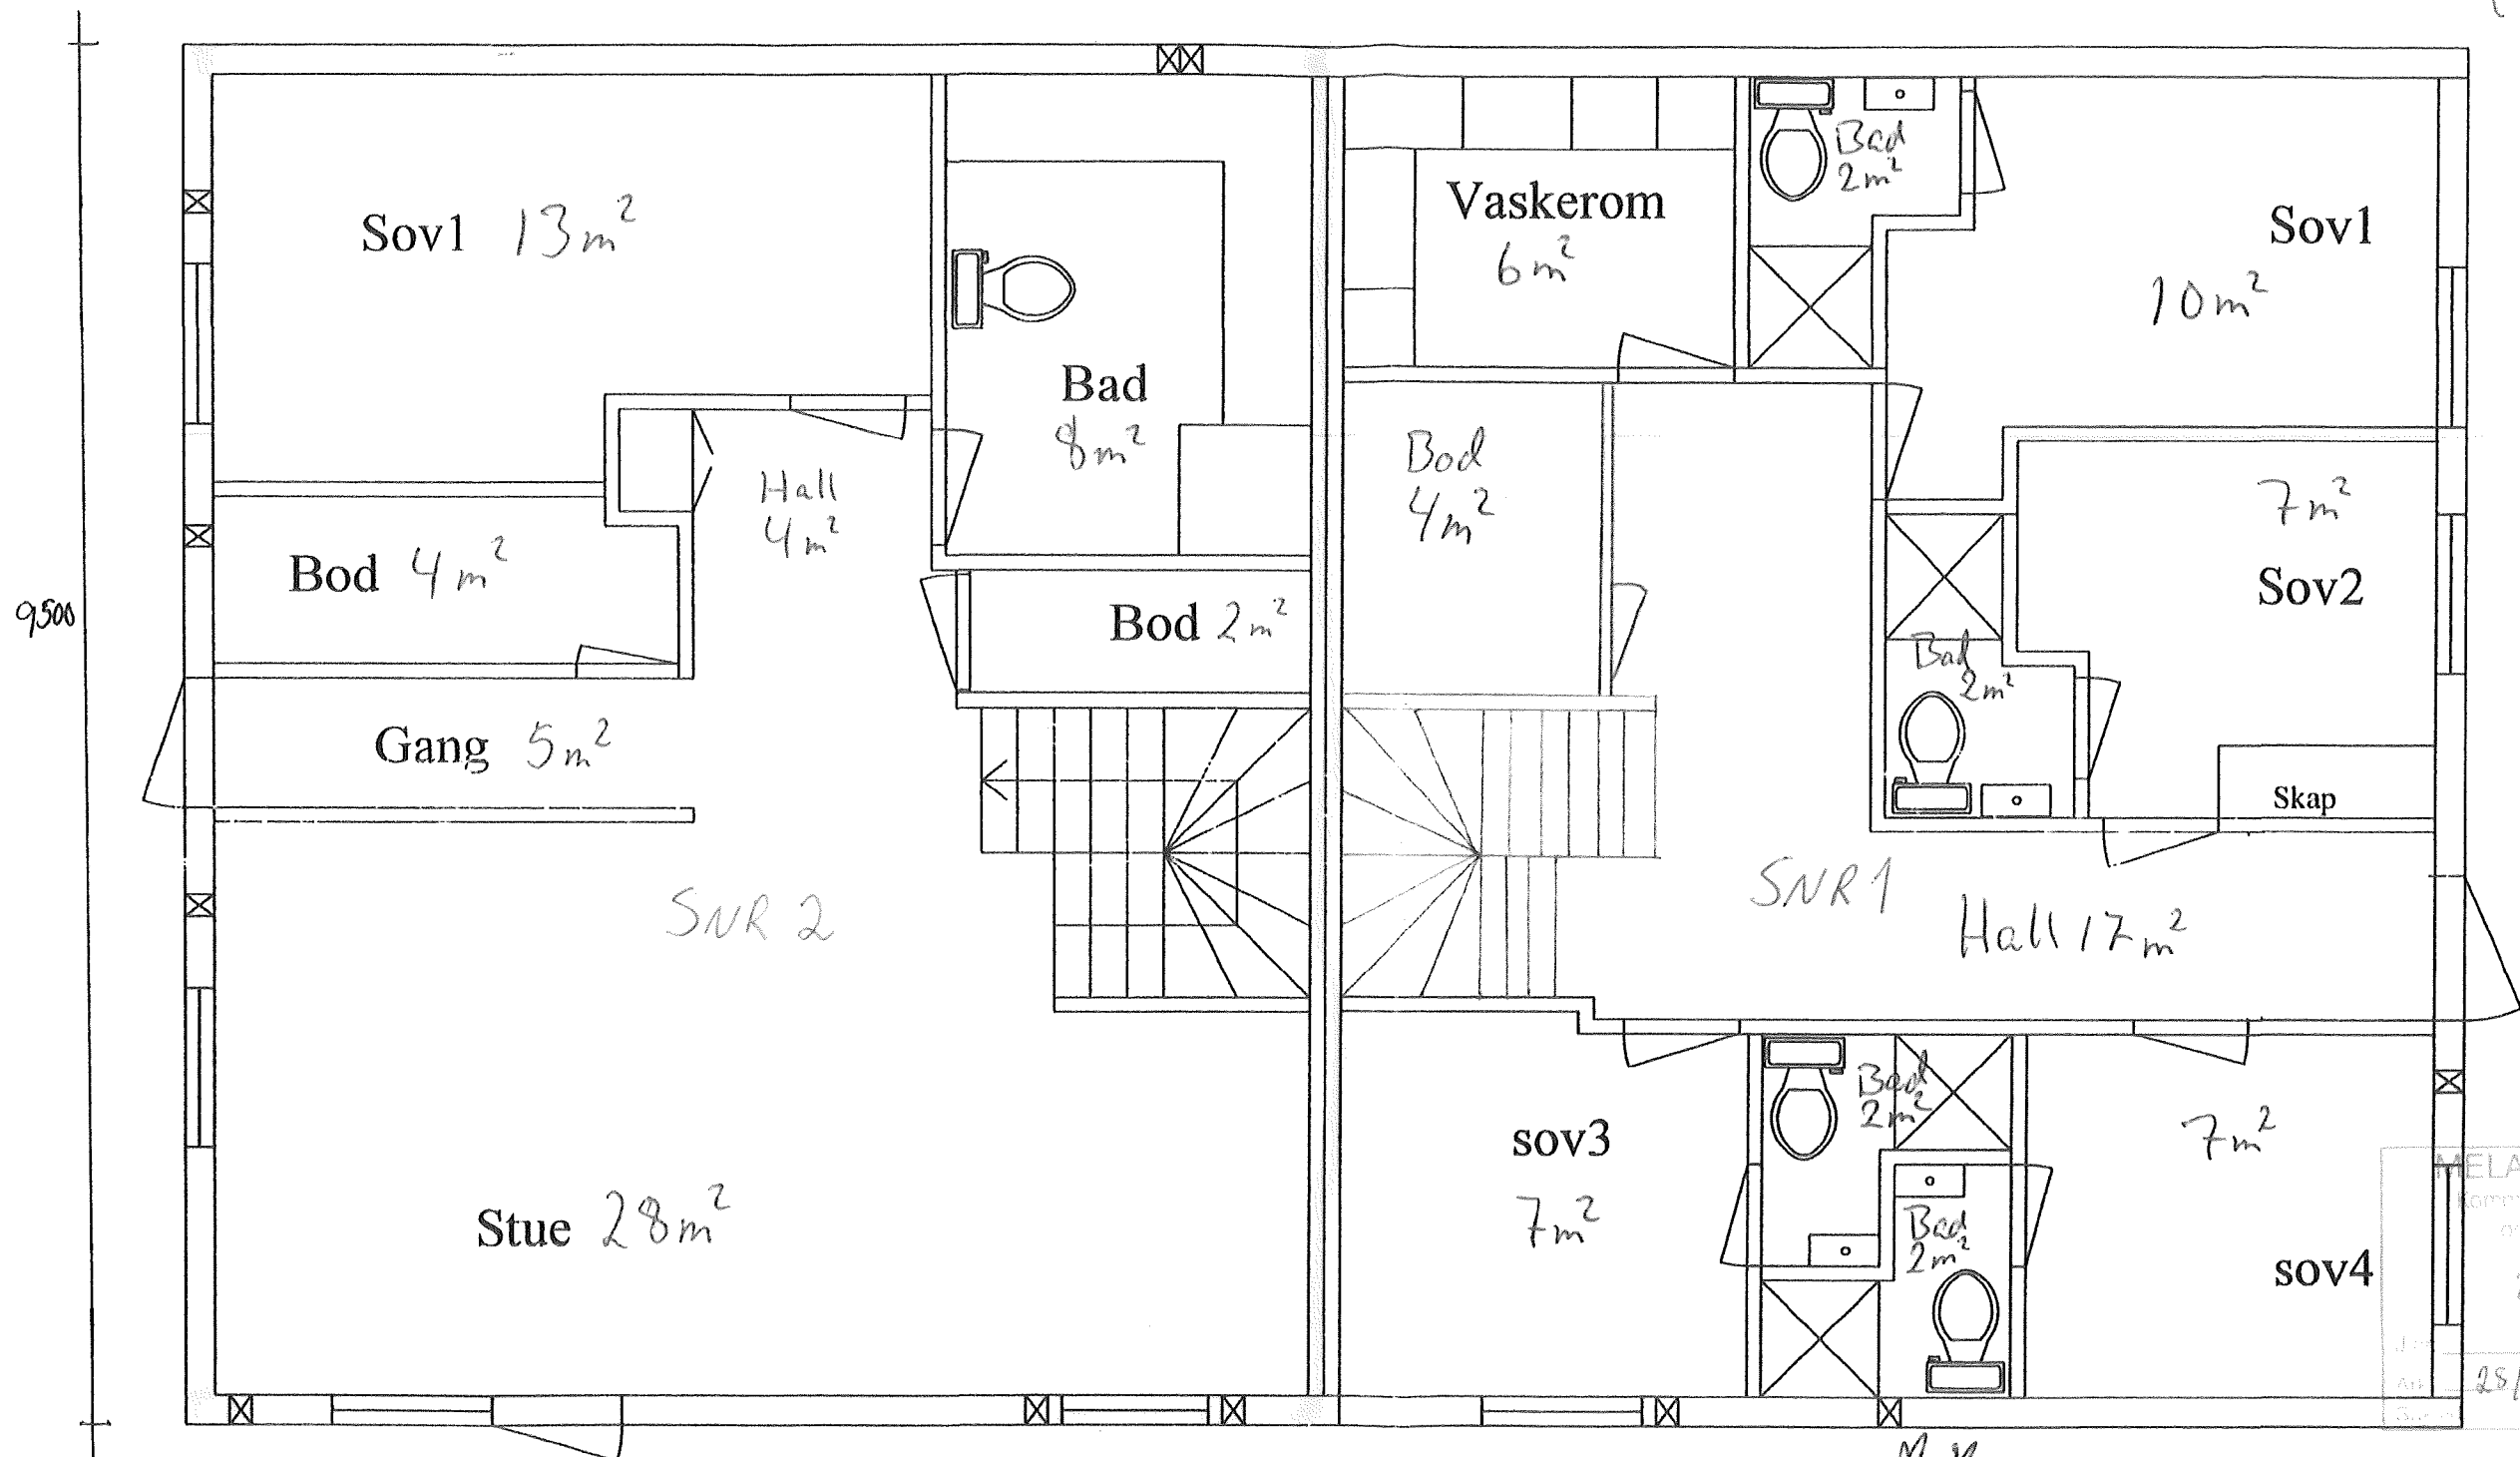

= SEKSSON 1

▨ = SEKSSON 2

MELAND KOMMUNE
Kommuneplan, utval, næring
og tekniske tjenester

27 JAN. 2010

10/1321

28/15
07/1115-29

Dato: 14.04.2009	Tegner: 	1:50	 Rasmussen Bygg og Eiendom
Tomannsbolig Meland 1.Etg			
Henvisning:	Beregning:		