


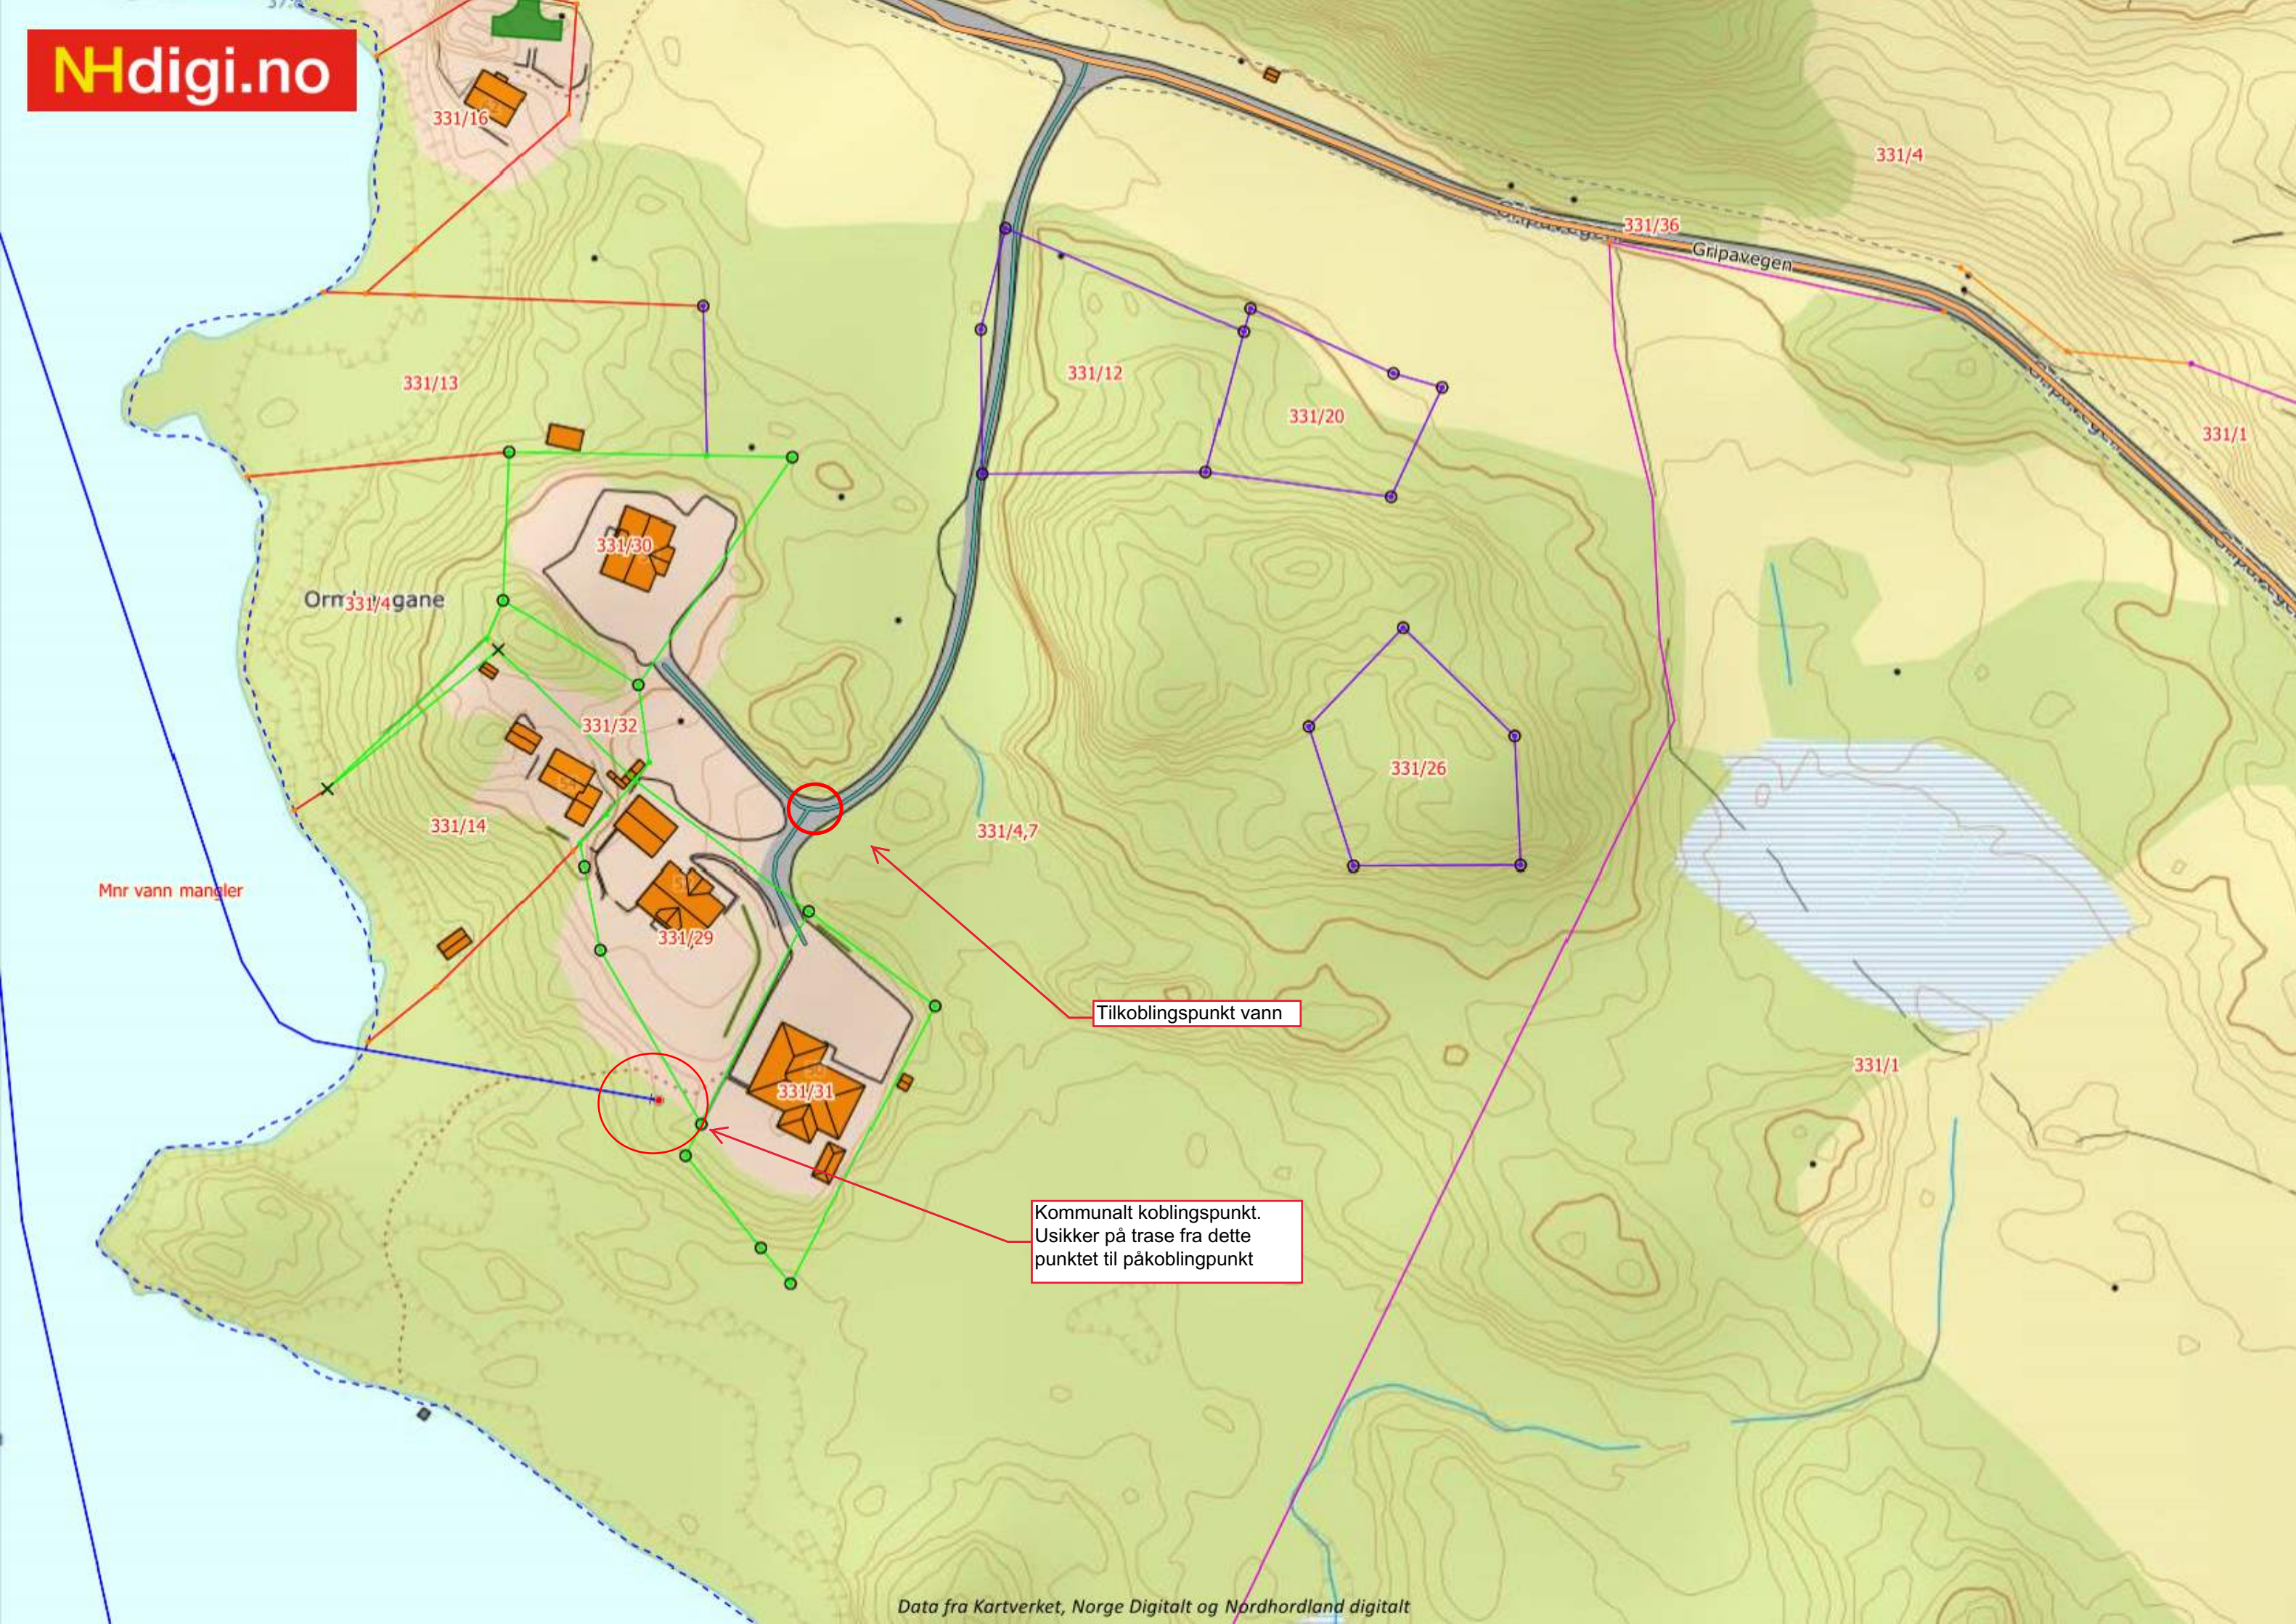

331/16

331/4

331/36

Gripavegen

331/1

331/13

331/12

331/20

331/30

Orn331/4gane

331/32

331/14

331/4,7

331/26

331/29

331/31

331/1

Mnr vann mangler

Tilkoblingspunkt vann

Kommunalt koblingspunkt.
Usikker på trase fra dette
punktet til påkoblingpunkt