

MERKNADER:

**Forbehold:** Det tas forbehold om mulig nedforet himling pga tekniske foringer. Arealer er beregnet ut fra tegning og er oppgitt i hht. NS3940. Tekniske forhold i bygningsmessig utførelse kan påvirke arealer i mindre grad.

Fritidsboliger må ha mekanisk avtrekk fra våtrom og kjøkken, ellers ventiler i yttervegg.

Beskyttelse av brennbare materialer rundt ildsted skal være i tråd med valgt ildsted og de bestemmelser som gjelder.

Index	Dato	Beskrivelse	Sign	Kontr.

Oppvarmet BRA:	BVA:	VOLUM:	ENERGIMERKE
69,9 m <sup>2</sup>	78,9 m <sup>2</sup>	m <sup>3</sup>	
BRA H01:		BRA TOTALT:	
69,9 m <sup>2</sup>		69,9 m <sup>2</sup>	

BYGGEKOMMUNE:	GNR/BNR:	POSTNR:	POSTSTED:
Alver	213/43	5913	Elkangervåg
ADRESSE:			MOH:
Nedre Elkanger 72			moh
TEGNET AV:	KONTROLLERT AV:	DATO:	FORMAT:
MM	MSB	27.08.21	A3

PROSJEKT:	PROSJEKTNR.:
Koia Tradisjon med hems	21-0482
TEGNINGEN VISER:	TEGNING NR.:
Plan H01 og H02	ARK-2-1-01
STATUS:	MÅLSTOKK:
Byggemelding	1:100

TILTAKSHAVER:  
Haakon Torvund


BYGGEFIRMA:



INGENIØR- OG ARKITEKTKONTORET NORGESHUS AS, PB 161, 7223 MELHUS, TLF: 72 85 69 00


TEGNINGEN ER BESKYTTET ETTER LOV OM OPPHavsRETT OG EIES AV NORGESHUS AS. TEGNINGER SKAL IKKE BENYTTES UTEN VÅR TILLATELSE. TEGNINGEN GJELDER IKKE SOM ARBEIDSTEGNING.

REV.

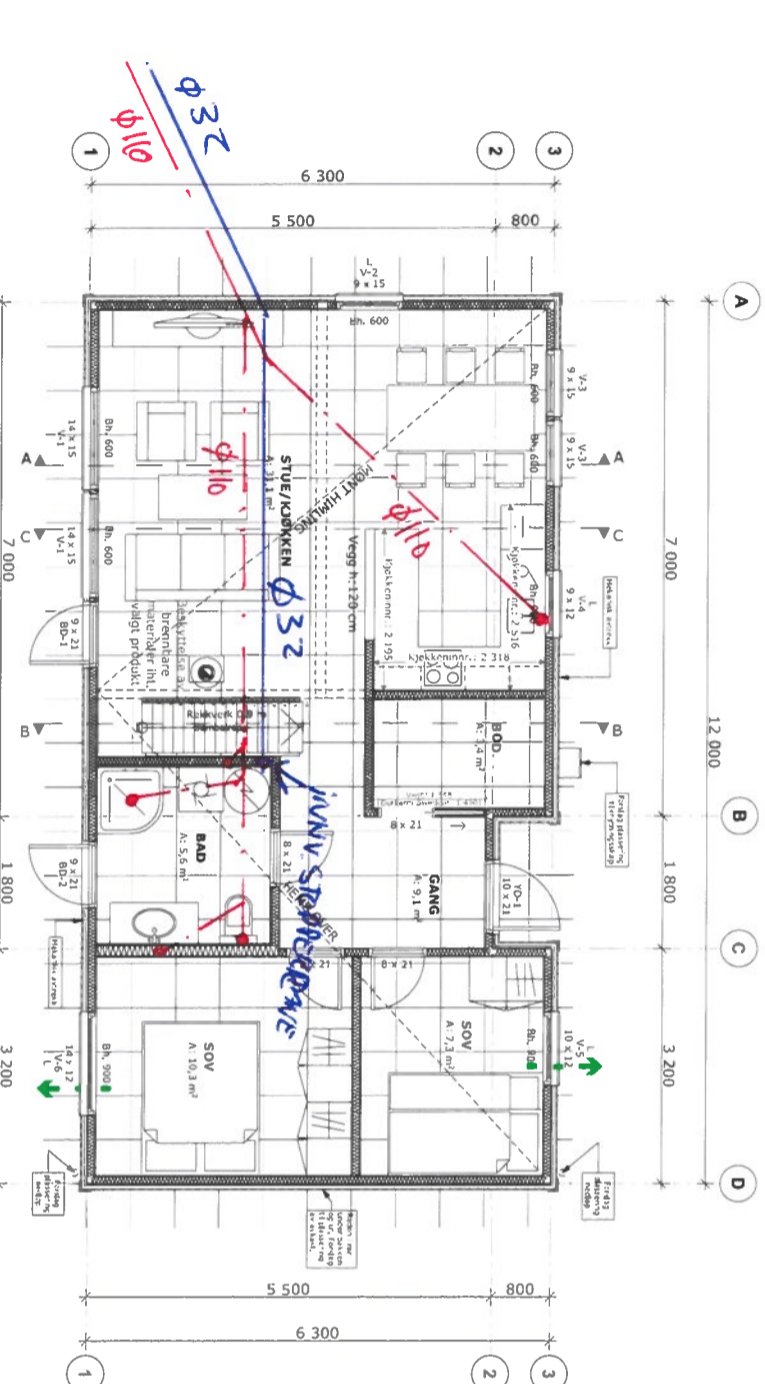

1:100

H01

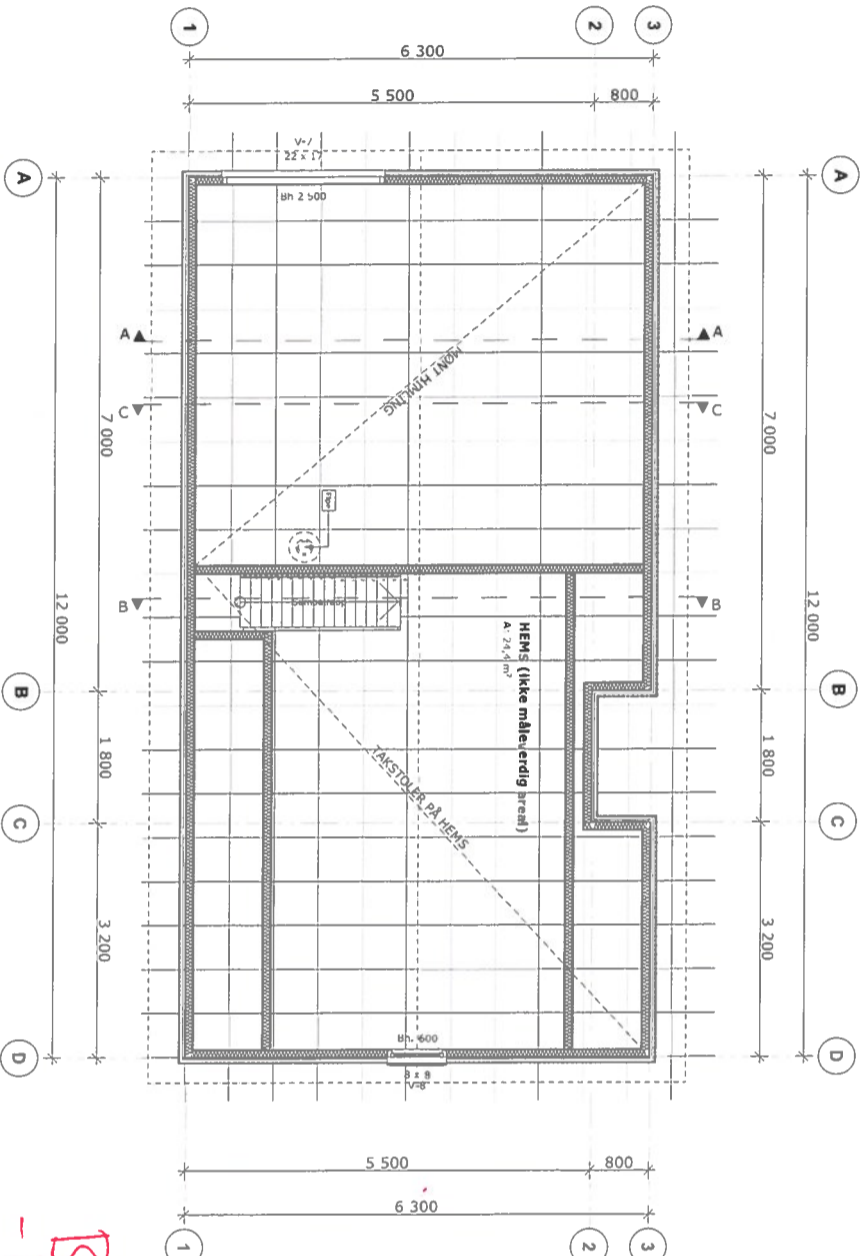

1:100

H02

*Bunledningsplan  
- JRM 19/01 - 2022*