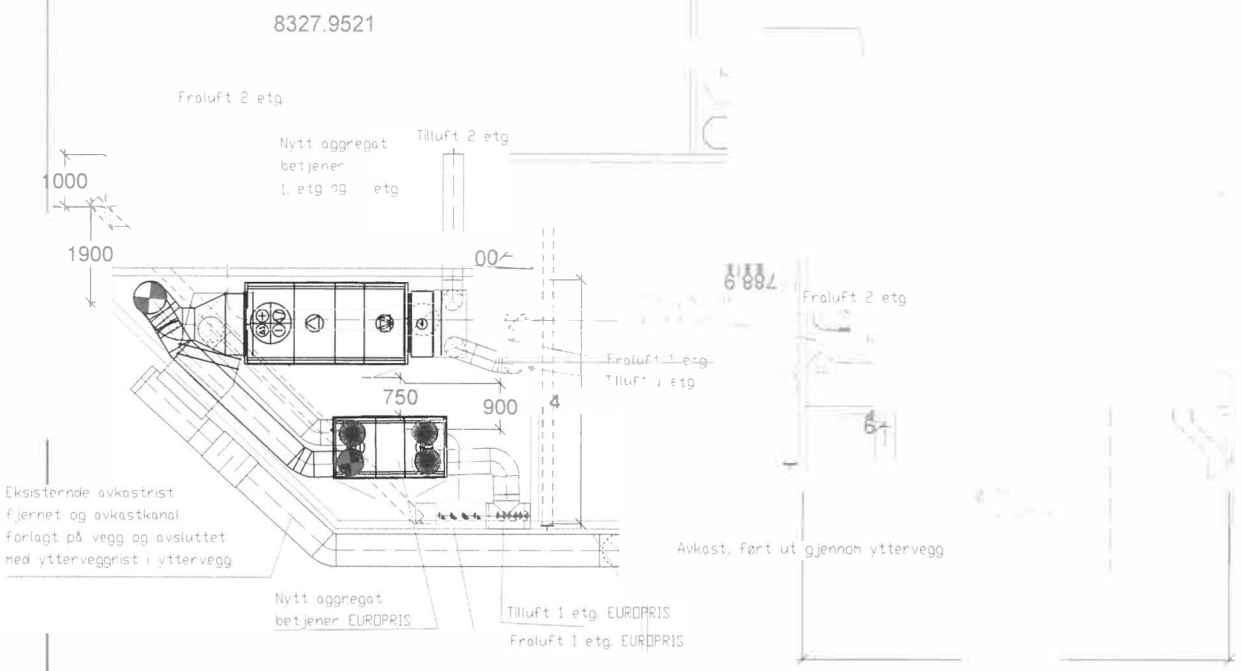

REV.	RETTELSE	DATO	TEGN.	KONTR.	GODKJ.
Z	Som bygget	09.11.21	GDA		

TEGNING	TEGN. NR.	REV.
2. etasje Nytt vifterom	01	Z

(Plass for oversiktstegning)

(Plass for byggherrelogo)

- ARK
- RIB
- RIV
- RIE
- VE
- RE

GK INNEKLIMA AS
Ryensstubben 12
0679 OSLO
TLF: 22 97 43 90
post@gk.no www.gk.no

PROSJ.NR.	DISIPLIN	TEGN. STATUS	FILNAVN	TEGN. AV	KONTR.	DATO	MÅLESTOKK
10020858		Som bygget					1:50

TEGNING	TEGN. NR.	REV.
2. etasje Nytt vifterom	01	Z