

Fra: Paul Vikse <paulvikse@advokatvikse.no>


Sendt: 04.01.2022 15:00:12

Til: Kjartan Medaas <kjartan.medaas@alver.kommune.no>

Emne: Spørsmål om endring av grenser - gbnr 323/509 Frekhaug

Det vises til ovenfor nevnte sak og ditt brev av 03.01.2022.

Min klient ønsker å søke om endring av grensene og vil etterkomme din oppfordring om å trekke mer hensiktsmessige grenser for den nye parsellen. Det er ønskelig at grensene går i byggelivet, samt at carportene og 5 utvendige parkeringsplasser tilhørende bygget inngår i eiendommen. Det resterende arealet forblir på felleseiendommen for alle tre byggene. Dette følger de samme prinsippene som for bygg 1 og 2. Jeg vedlegger et utkast til situasjonskart som viser den endrede planen. Kan du kommentere om dette er tilfredsstillende fra kommunens side før jeg sender inn søknaden om endring?

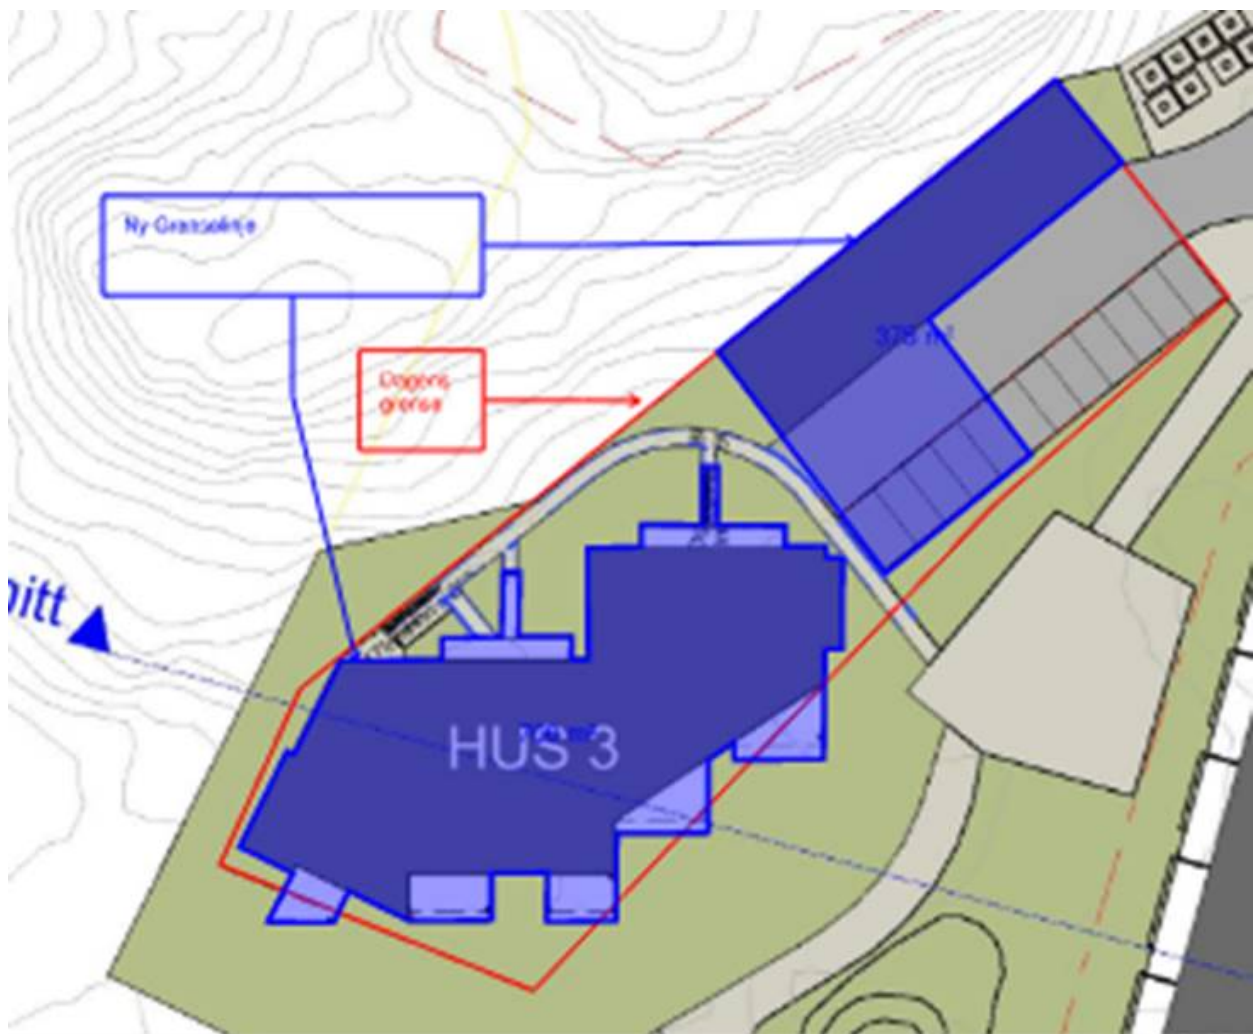

Med vennlig hilsen
Advokatfirmaet Vikse AS

Paul Vikse
Advokat

Postboks 95, 3101 Tønsberg • 928 06 329 • paulvikse@advokatvikse.no
www.advokatvikse.no

ADVOKATFIRMAET

VIKSE
