



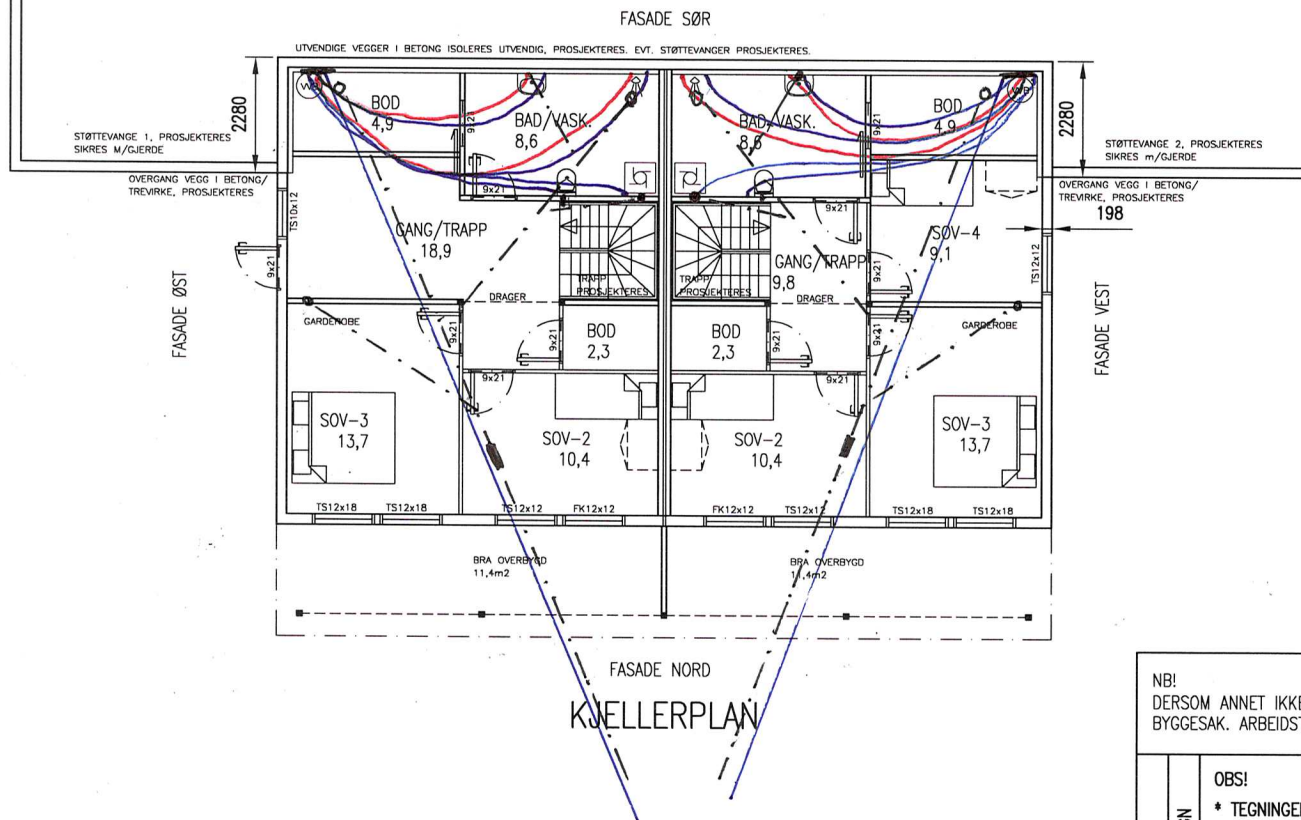


BYA:	164,6 m ²
BRA PR LEILIGHET KJELLERPLAN (INN.):	62,2 m ²
BRA KJELLERPLAN TIL SAMMEN (INN.):	126,9 m ²
BRA PR LEILIGHET HOVEDPLAN:	63,2 m ²
BRA HOVEDPLAN TIL SAMMEN (INN.):	128,8 m ²
TAKOVERBYGG:	22,8 m ²
TOTALT BRA:	278,5 m ²
TOMT 806,7m ² , BYA INKL. 4 PARK. 236,6m ² UTGJØR 29,3%	

NB!
 DERSOM ANNET IKKE ER BESKREVET, KAN TEGNINGEN KUN BRUKES SOM SØKNADSTEGNING I BYGGESAK. ARBEIDSTEGNINGER MÅ PROSJEKTERES OG LEVERES SEPARAT.

REV. DESCRIPTION	DATE/SIGN	OBS! * TEGNINGEN KAN PRINTES I FEIL SKALA * IKKE TA MÅL DIREKTE PÅ TEGNING * BRUK BARE OPPGITTE MÅL	I HENHOLD TIL LOWWERK ER DENNE TEGNINGEN ARKOCONSULT AS SIN EIENDOM. DENNE TEGNINGEN KAN IKKE BLI BRUKT, OFFENTLIGGJORT ELLER GIS VIDERE TIL TREDJEPART UTEN VÅRT SKRITLIGE SAMTYKKE. OVERTREDELSE AV DETTE KAN MEDFØRE SØKSMÅL.	
		BOLIG OG EIENDOM AS NY TOMANNSBOLIG	REVISION/DATE: PROJECT NO.: 2021258	
		GBNR. 327/201, ALVER KJELLERPLAN OG SNITT	DRAWING NO.: 2021258A01	
		 ARKOCONSULT AS, Postboks 103, 5291 Valest.f. Tel.: 56390003 – Fax.: 56191130 – Mob.: 93241511 Mail: post@arkoconsult.no – Org.nr.: 918269665 MVA	SCALE: 1:100 DRAWN: LAH CHECKED: PKT	FORMAT: A3 DATE: 13.12.21 DATE: 14.12.21

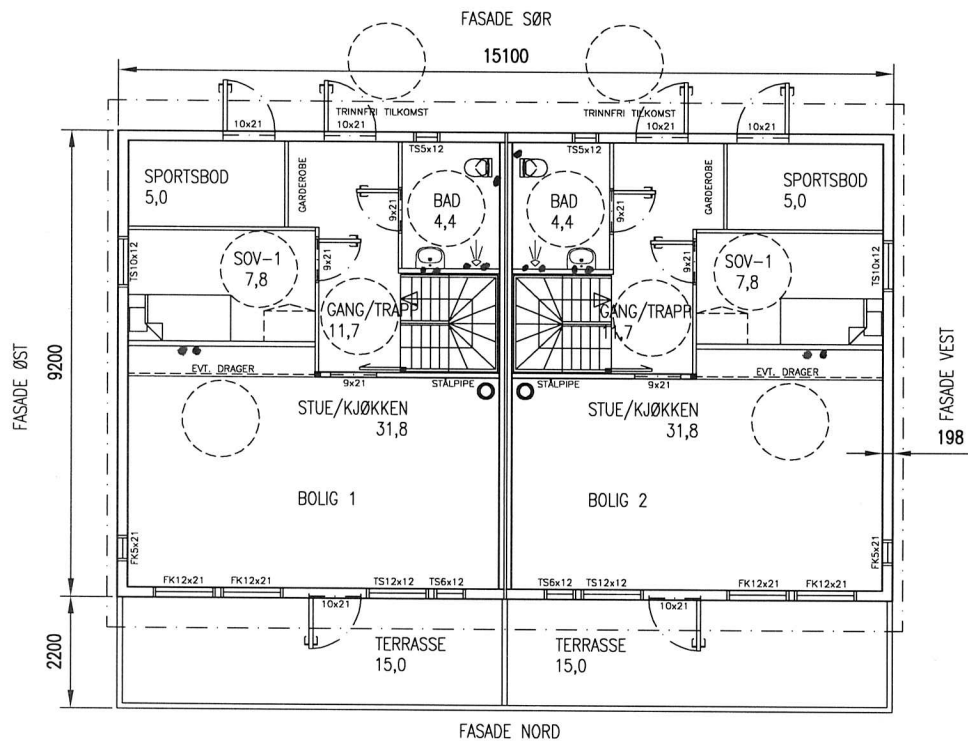

HOVEDPLAN

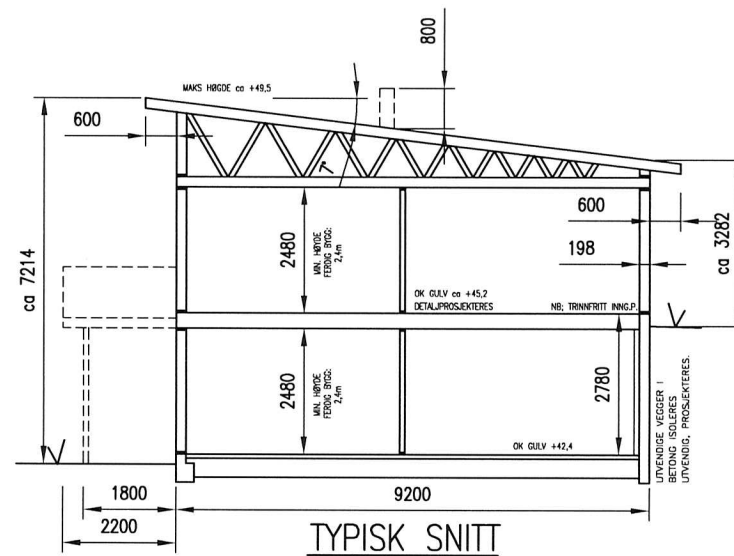

NB!
DERSOM ANNET IKKE ER BESKREVET, KAN TEGNINGEN KUN BRUKES SOM SØKNADSTEGNING I BYGGESAK. ARBEIDSTEGNINGER MÅ PROSJEKTERES OG LEVERES SEPARAT.

DATE/SIGN	OBS! * TEGNINGEN KAN PRINTES I FEIL SKALA * IKKE TA MÅL DIREKTE PÅ TEGNING * BRUK BARE OPPGITTE MÅL	I HENHOLD TIL LOWERK ER DENNE TEGNINGEN ARKOCONSULT AS SIN EIENDOM. DENNE TEGNINGEN KAN IKKE BLI BRUKT, OFFENTLIGGJORT ELLER GIS VIDERE TIL TREDJEPART UTEN VÅRT SKRIFTLIGE SAMTYKKE. OVERTREDELSE AV DETTE KAN MEDFØRE SØKSMÅL.	
	BOLIG OG EIENDOM AS NY TOMANNSBOLIG	REVISION/DATE:	
REV. DESCRIPTION	GBNR. 327/201, ALVER HOVEDPLAN OG SNITT	PROJECT NO.: 2021258	
	 arkoconsult ARKOCONSULT AS, Postboks 103, 5291 Valest.f. Tel.: 56390003 – Fax.: 56191130 – Mob.: 93241511 Mail: post@arkoconsult.no – Org.nr.: 918269665 MVA	DRAWING NO.: 2021258A02	
		SCALE: 1:100	FORMAT: A3
	DRAWN: LAH	DATE: 13.12.21	
	CHECKED: PKT	DATE: 14.12.21	