Alver kommune
Postboks 4
5906 Frekhaug

Vår referanse: 20001-B09_2
Bergen, 26.01.2022

Deres ref.: 21/8971 – 22/3823

LANGHØYANE AS.
MANGER NEDRE. LANGHØYANE BOLIGFELT, BYGGETRINN 3.
GNR. 445 BNR. 416 M.FL.
TILBAKEMELDING PÅ UTTALE.

Viser til oversendt uttale.

Overvann frå grøft innside fortau vil i hovedsak dreneres/infiltreres til grunn via pukket grøft. Vegen og sidegrøft er bygget opp av drenerende masser, slik at overvannet har gode muligheter for å infiltrere til grunn. Skulle det derimot ikke infiltreres, vil overvannet følge grøft langs fortau til lavbrekk på tilkomstvegen som er etablert i tidligere byggetrinn. I lavbrekket er det montert et sluk med kuppelrist i veggrøften, som vil fange opp eventuelt overvann og lede det inn på den store ø500mm overvannsledningen som leder overvannet til myren i nordvest.

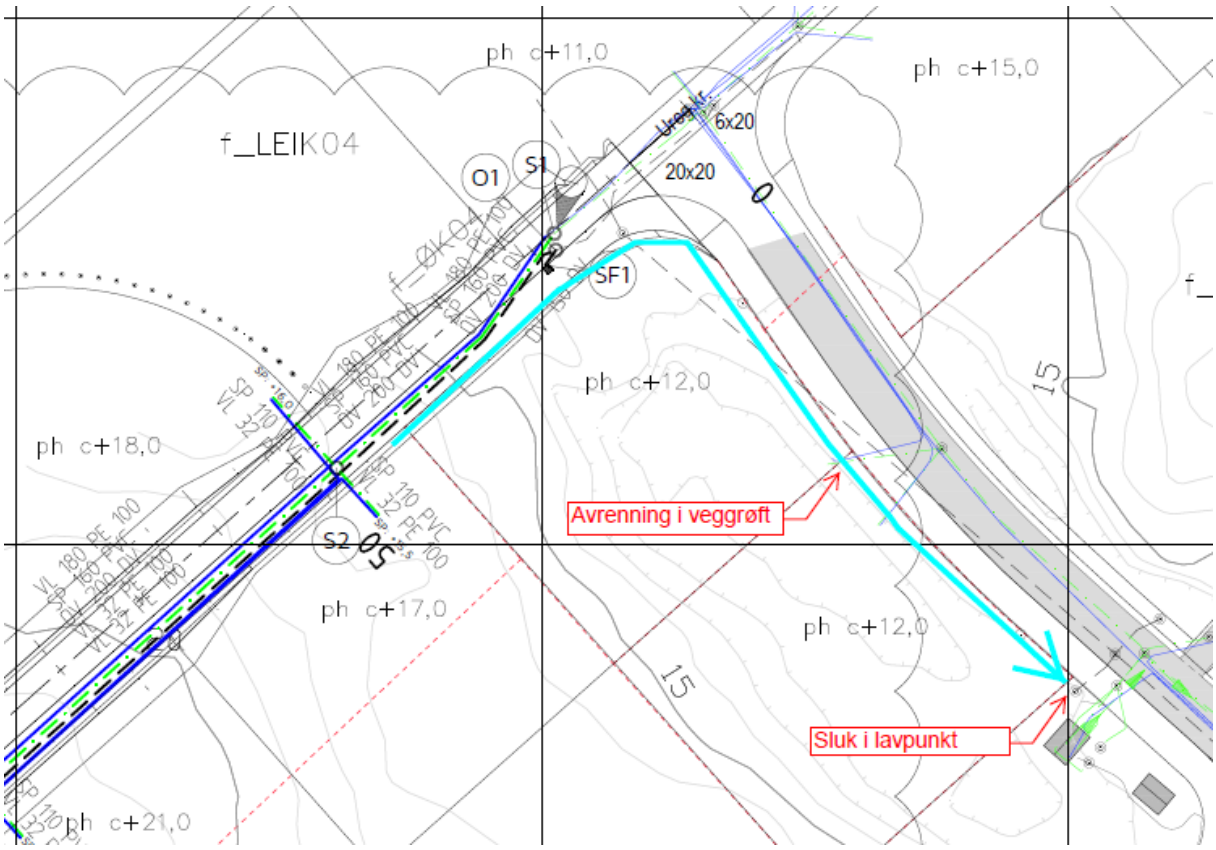

Besøksadresse: Kanalveien 5, 5068 Bergen **Telefon:** 55 59 82 60
Web: www.haugenvva.no **E-post:** post@haugenvva.no **Org.nr.** 911 566 664 MVA **Bankgiro:** 3411.36.62427

Overvannsledning ø500mm er forlenget ut av gbnr. 445/496. Vedlagt følger dokumentasjon på at dette er utført fra entreprenøren.

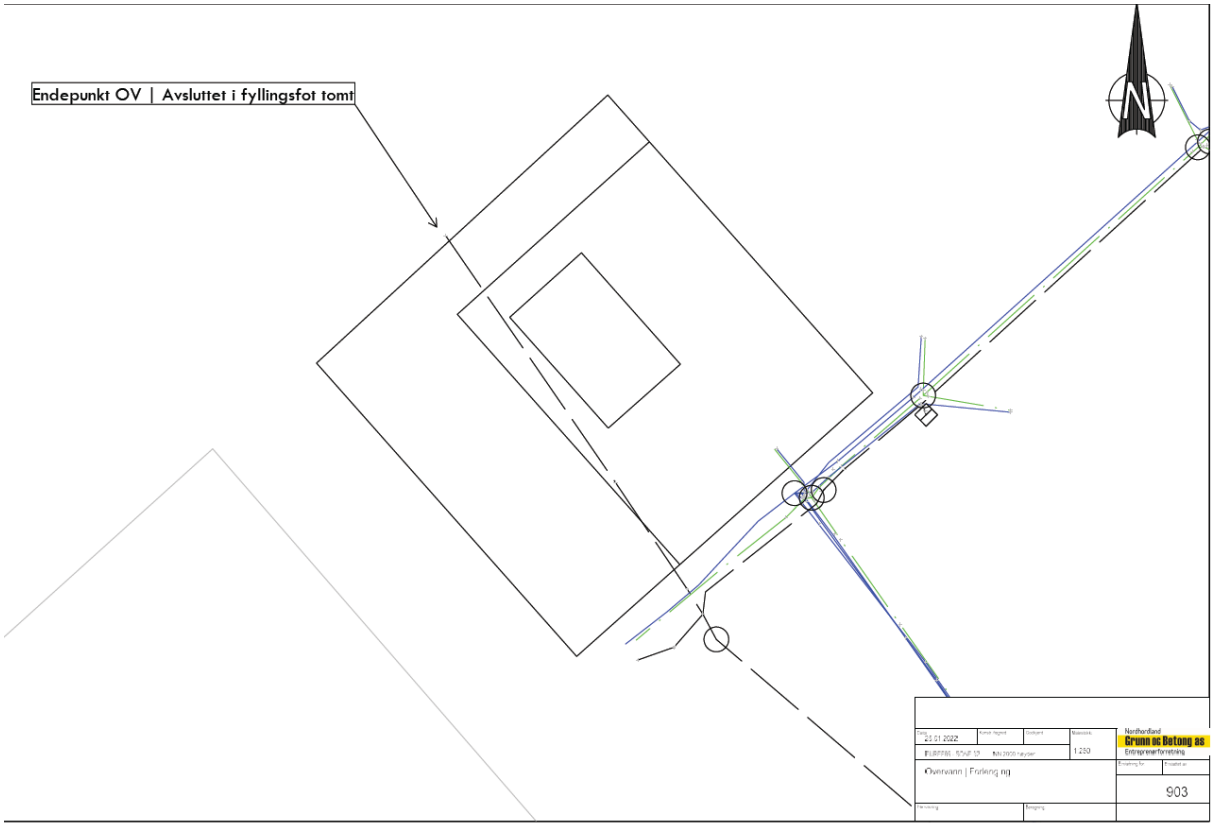

Med venleg helsing

Anders Haugen

<u>Vedlegg:</u>
Teikning avslutning overvannsleidning
Innmålingsdata avslutning overvannsleidning