
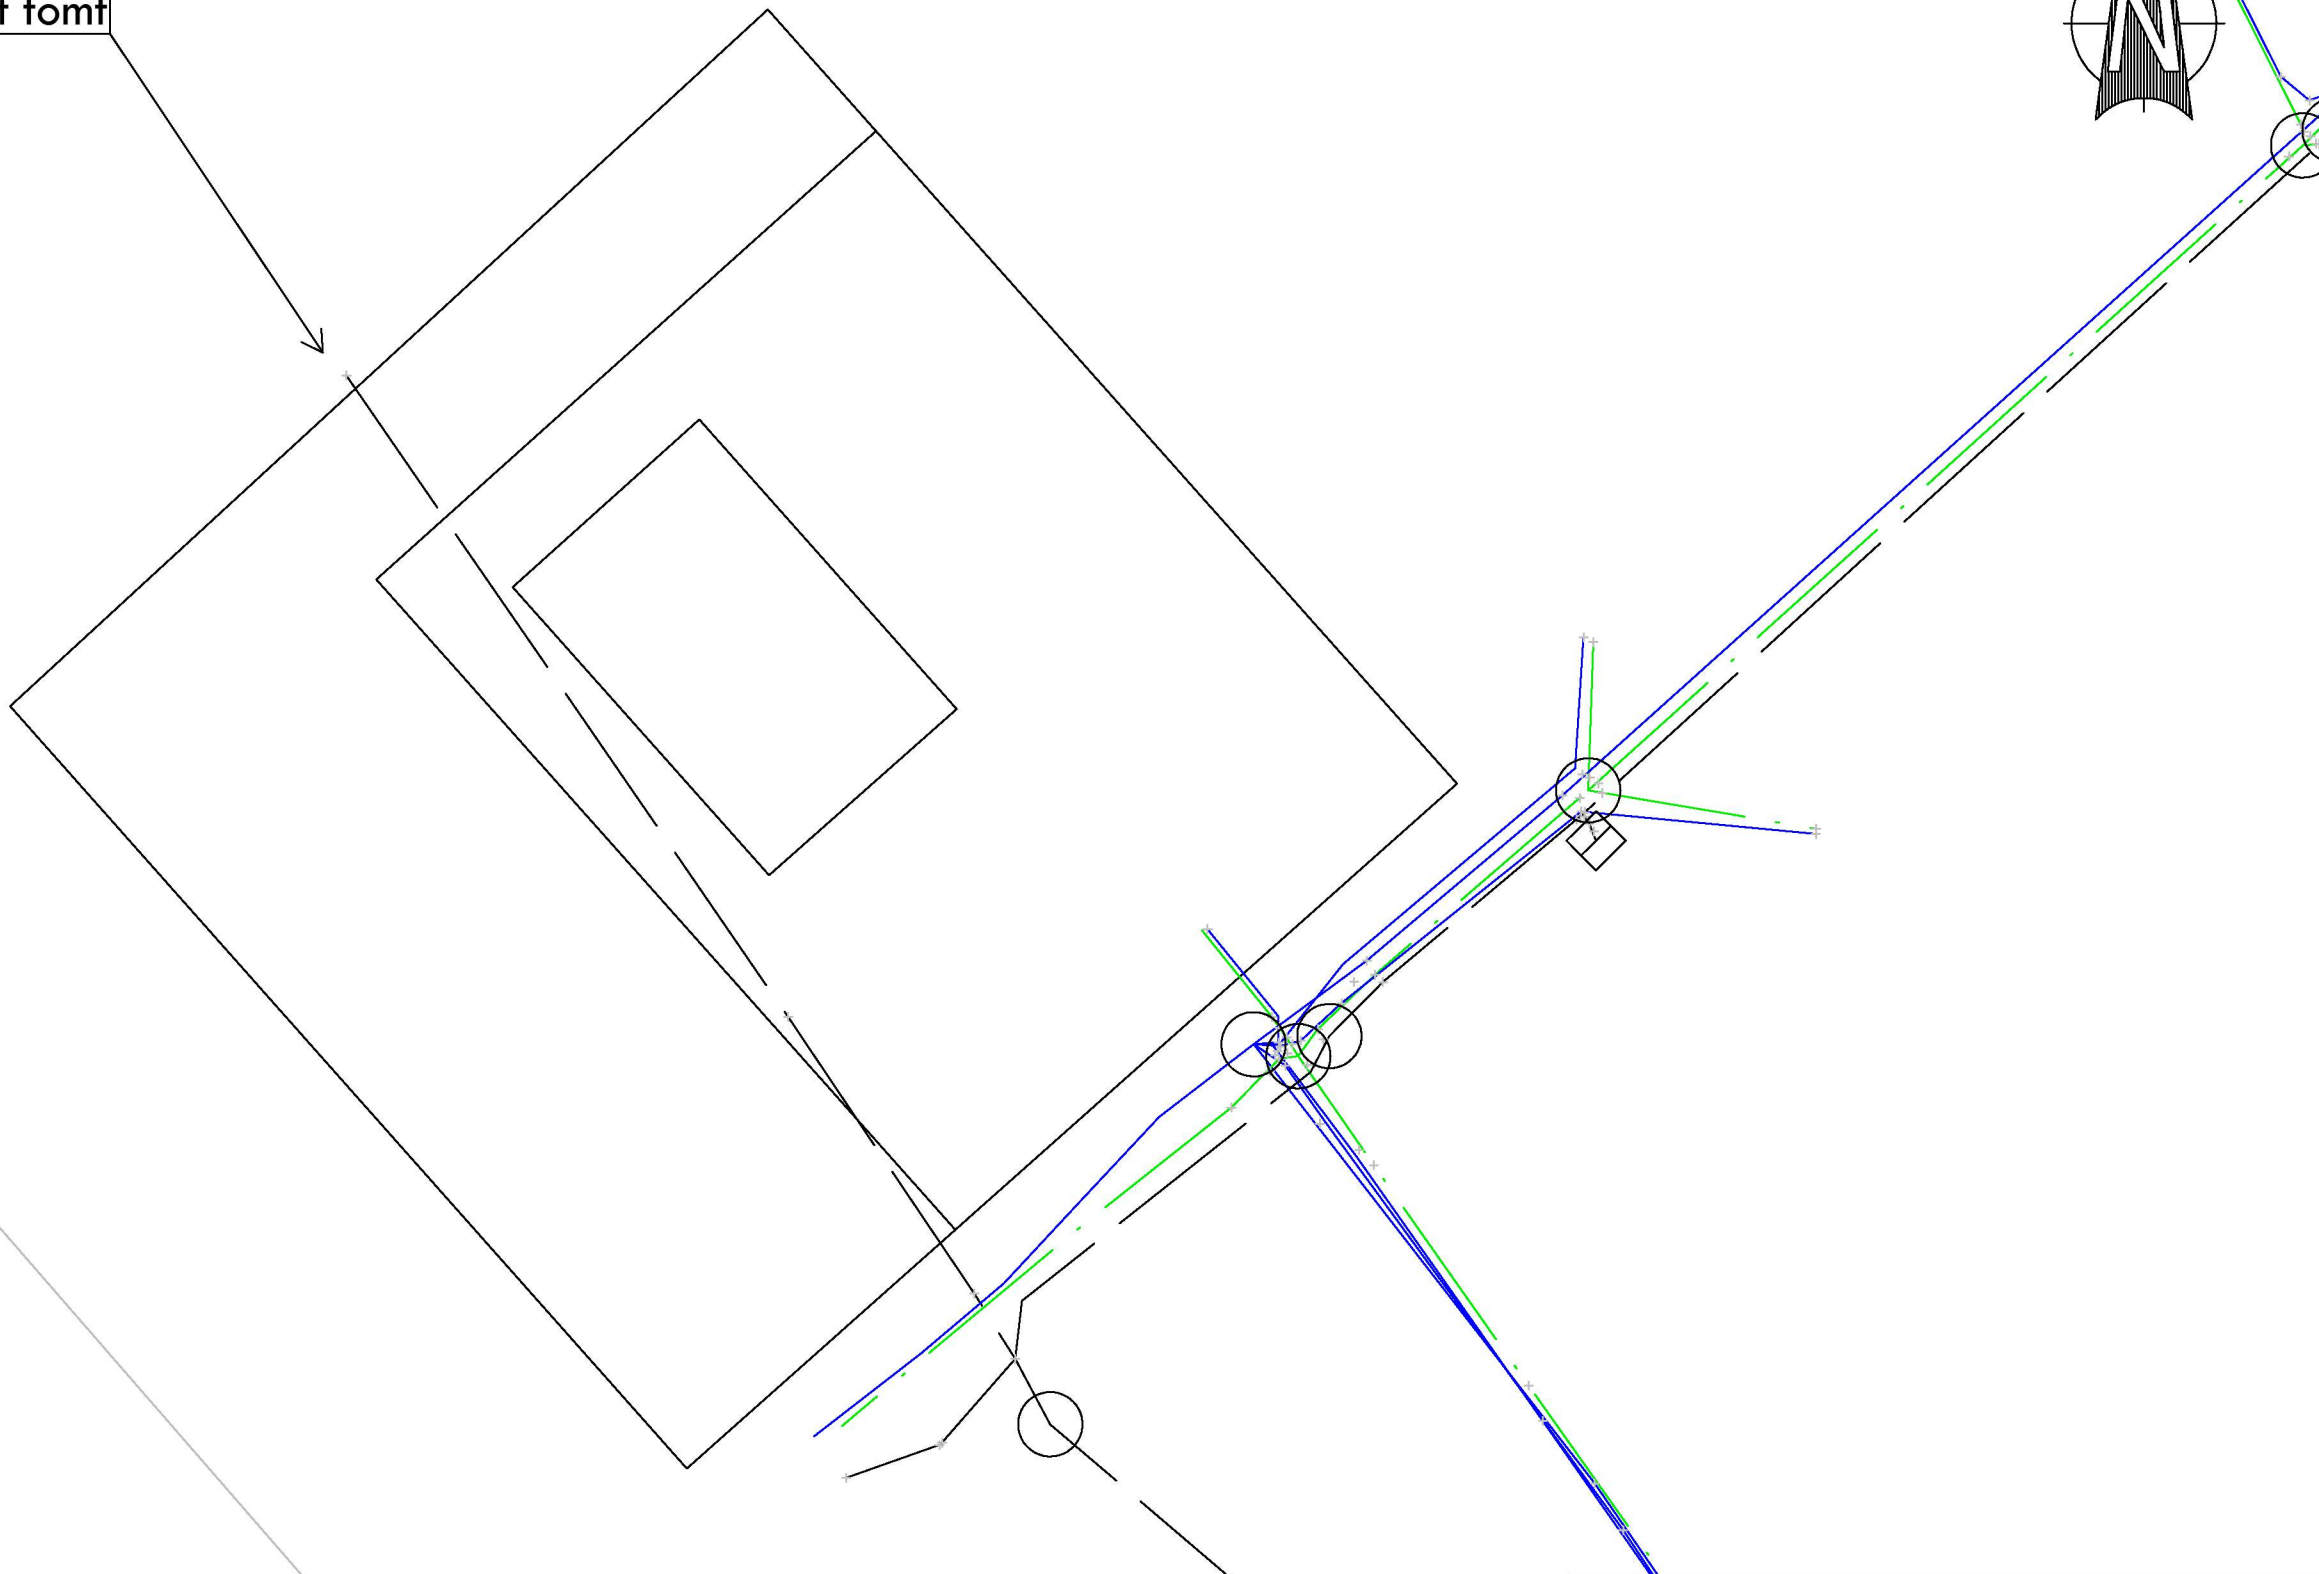


Endepunkt OV | Avsluttet i fyllingsfot tomt

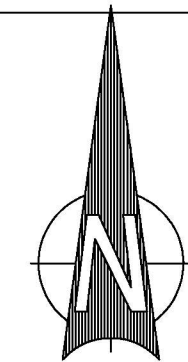

Date: 25.01.2022		Konstr./tegnst.: Godkjent		Målestokk: 1:250		Nordhordland Grunn og Betong as Entreprenørforretning	
EUREF89 - SONE 32		NN 2000 høyder				Erstatning for: Erstattet av:	
Overvann Forlenging						903	
Henvisning:		Beregning:					