

SITUASJONSKART

Gnr/Bnr: 350/3
Adresse:
Eigar/søkar: vikleik M. Ypsøy
Kvalitet :



Målestokk: 1:500
Dato: 25.05.2020

Gjeldande plan : Kommuneplanen for Meland sist rev. 2019
Planformål : Område for naust, NA_24


Vår referanse:

- Gjerde
- - Usikker eigedomsgrense
- Målt eigedomsgrense
- Bolighus
- Andre bygg

Sign.

Godkjent kartutsnitt for tillatelse til utvidelse av brygge - gnr-bnr 350-3, Alver kommune

18.01.2022 Hanne Gunnarskog

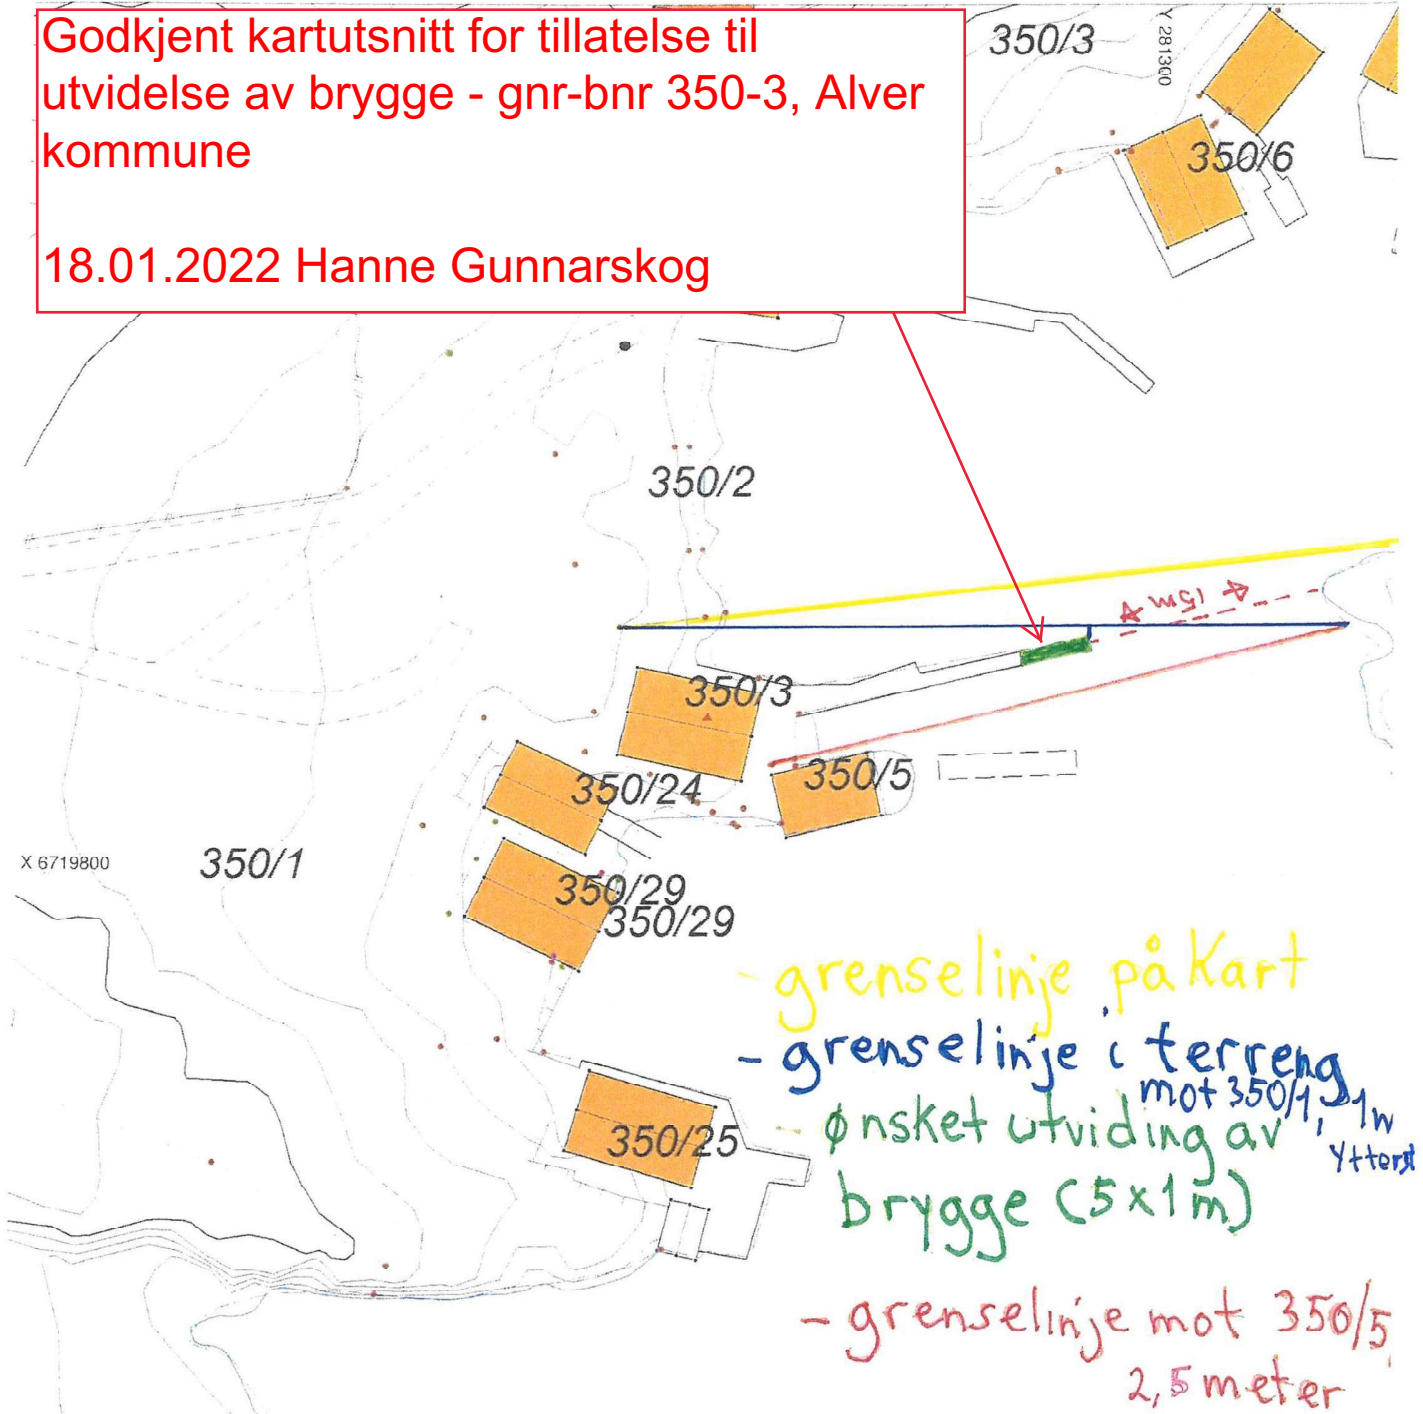

Hugs å setje på avstandar på kartet

SITUASJONSPLAN

Tiltak

Underskrift Situasjonsplan

Dato