

**For matrikkeleining:**

Kommune: 4631 - ALVER
Gardsnummer: 139
Bruksnummer: 67

Utskriftsdato/klokkeslett: 31.01.2022 kl. 08:46
Produsert av: Liv Berit Ones
Attestert av: Alver kommune

Orientering om matrikkelbrev

Matrikkelbrevet er heimla i «Lov om eigedomsregistrering» (matrikkellova) av 17. juni 2005. Etter definisjonen i matrikkellova § 3 d) er matrikkelbrevet ei attestert utskrift av matrikkelen som viser alle registrerte opplysningar om ei matrikkeleining ved oppgjeven dato.

Om heilskap og nøyaktigheit i matrikkelbrevet

Matrikkelen vart etablert ved konvertering av data frå tidlegare register. Det kan variere kor gode slike data er med omsyn til heilskap og nøyaktigheit. I enkelte tilfelle kan grensepunkt og grenselinjer mangle heilt eller delvis, eller vere feil registrerte. Det kan også vere feil og manglar ved registrert bygnings- og adresseinformasjon. Heilskap og kartfestingsnøyaktigheit er oftast betre innanfor enn utanfor tettbygde strøk. Ver merksam på at oppgjeve areal for mange matrikkeleiningar og bygg er usikre.

For utfyllande informasjon: www.kartverket.no/matrikkelbrev

Matrikkeleining

Matrikkeleiningstype: Grunneigedom
Bruksnamn: OSEN
Etableringsdato: 29.12.1964
Skyld: 0,01
Er tinglyst: Ja
Har festegrunnar: Nei
Er seksjonert: Nei

Arealrapport

Tekst	Areal	Kommentar
Utrekna areal for 139 / 67	1 857 m ²	

Eigarforhold

Tinglyste eigarforhold

Rolle	Status	Føds.d./org.nr	Namn	Brukseinin	Adresse	Andel
Heimelshavar		211063	MAGNUSSEN ØIVIND	H0605	Fanahammeren 24 5244 FANA	1 / 1

Oversikt over teigar

(EUREF89 UTM Sone 32)

Løpenr	Type	Hovudteig	Nord	Aust	Høgde	Areal	Merknader
1	Teig	Ja	6722419	293608		1 857 m ²	

Forretningar der matrikkeleininga er involvert

Forretning	Forretningsdokumentdato	Tinglysing	Matrikkelføring		
Forretningstype	Kommunal saksreferanse	Status	Endra dato	Signatur	Dato
Årsak til feilretting	Nettadresse (URL)				
	Annan referanse				
Omnummerering v/kommuneendring	01.01.2020	Tinglyst	01.01.2020	smatmynd	01.01.2020
Omnummerering		Omnummerert til:	4631 - 139/67		
		Omnummerert frå:	1263 - 139/67		
Endre eigenskap	01.01.1980			banlau	18.09.2018
Feilretting	18/2060	Rolle	Matrikkeleining	Arealendring	
Feilføring		Avgjevar	1263 - 139/67		0
	18/33228				

Forretning Forretningstype Årsak til feilretting	Forretningsdokumentdato Kommunal saksreferanse Nettadresse (URL) Annan referanse	Status	Tinglysing	Endra dato	Matrikkelføring Signatur Dato
Skylddeling	29.12.1964				
Skylddeling		Rolle	Matrikkeleining		Arealendring
		Avgjevar	1263 - 139/12		-1 857
		Mottakar	1263 - 139/67		1 857

Forretningar der matrikkeleininga er berørt

Forretning Forretningstype Årsak til feilretting	Forretningsdokumentdato Kommunal saksreferanse Nettadresse (URL) Annan referanse	Status	Tinglysing	Endra dato	Matrikkelføring Signatur Dato
Kvalitetsheving for eksisterande matrikkeleining	01.09.1989				onesliv 27.01.2022
Oppmålingsforretning	1978/02	Rolle	Matrikkeleining		Arealendring
		Berørt	1263 - 139/12		0
		Berørt	1263 - 139/67		0
Kvalitetsheving for eksisterande matrikkeleining	01.09.1989				onesliv 27.01.2022
Oppmålingsforretning	1978/02	Rolle	Matrikkeleining		Arealendring
		Berørt	1263 - 139/67		0
		Berørt	1263 - 139/68		0
Kvalitetsheving for eksisterande matrikkeleining	01.09.1989				onesliv 27.01.2022
Oppmålingsforretning	1978/02	Rolle	Matrikkeleining		Arealendring
		Berørt	1263 - 139/3		0
		Berørt	1263 - 139/12		0
		Berørt	1263 - 139/67		0
		Berørt	1263 - 139/68		0

Forretning Forretningstype Årsak til feilretting	Forretningsdokumentdato Kommunal saksreferanse Nettadresse (URL) Annan referanse	Status	Tinglysing	Endra dato	Matrikkelføring Signatur Dato
Kvalitetsheving for eksisterande matrikkeleining Oppmålingsforretning	01.09.1989 1978/02				onesliv 27.01.2022
		Rolle	Matrikkeleining		Arealendring
		Berørt	1263 - 139/3		0
		Berørt	1263 - 139/12		0
		Berørt	1263 - 139/67		0
		Berørt	1263 - 139/68		0

Aktive bygg som er registrerte på matrikkeleininga

Bygningsnr: 176 218 576	Utbygd areal:	0	Tal bustader:	0	Datoar
Løpenr:	Bruksareal bustad:	0	Tal etasjar:	0	Rammeløyve:
Repr.punkt: Koordinatsystem: EUREF89 UTM Sone 32	Bruksareal anna:	0	Vassforsyning:		Igangsetjingsløyve:
Nord: 6722435 Aust: 293607	Bruksareal totalt:	0	Avløp:		Teke(n) i bruk:
Bygningsendringskode:	Bruttoareal bustad:	0	Har heis:	Nei	Mellombels bruksløyve:
Bygningstype: Naust båthus sjøbu	Bruttoareal anna:	0			Ferdigattest:
Næringsgruppe:	Bruttoareal totalt:	0			
Bygningsstatus: Teke(n) i bruk	Alternativt areal:	0			
Energikjelder:	Alternativt areal 2:	0			
Oppvarming:					

Brukseiningar

Adresse	Brukseiningsnummer	Brukseiningstype	Bruksareal	Tal rom	Kjøkkentilgang	Bad	WC	Matrikkeleining
		Unummerert brukseining	0	0		0	0	139/67

6722500

Oversiktskart for 139 / 67

Målestokk 1:1 000
EUREF89 UTM Sone 32

6722450

6722400

6722350



40m

293500

293550

293600

293650


293700

139 / 67

Skarsvegen

Teig 1 (Hovudteig) 139 / 67

Målestokk 1:500
EUREF89 UTM Sone 32

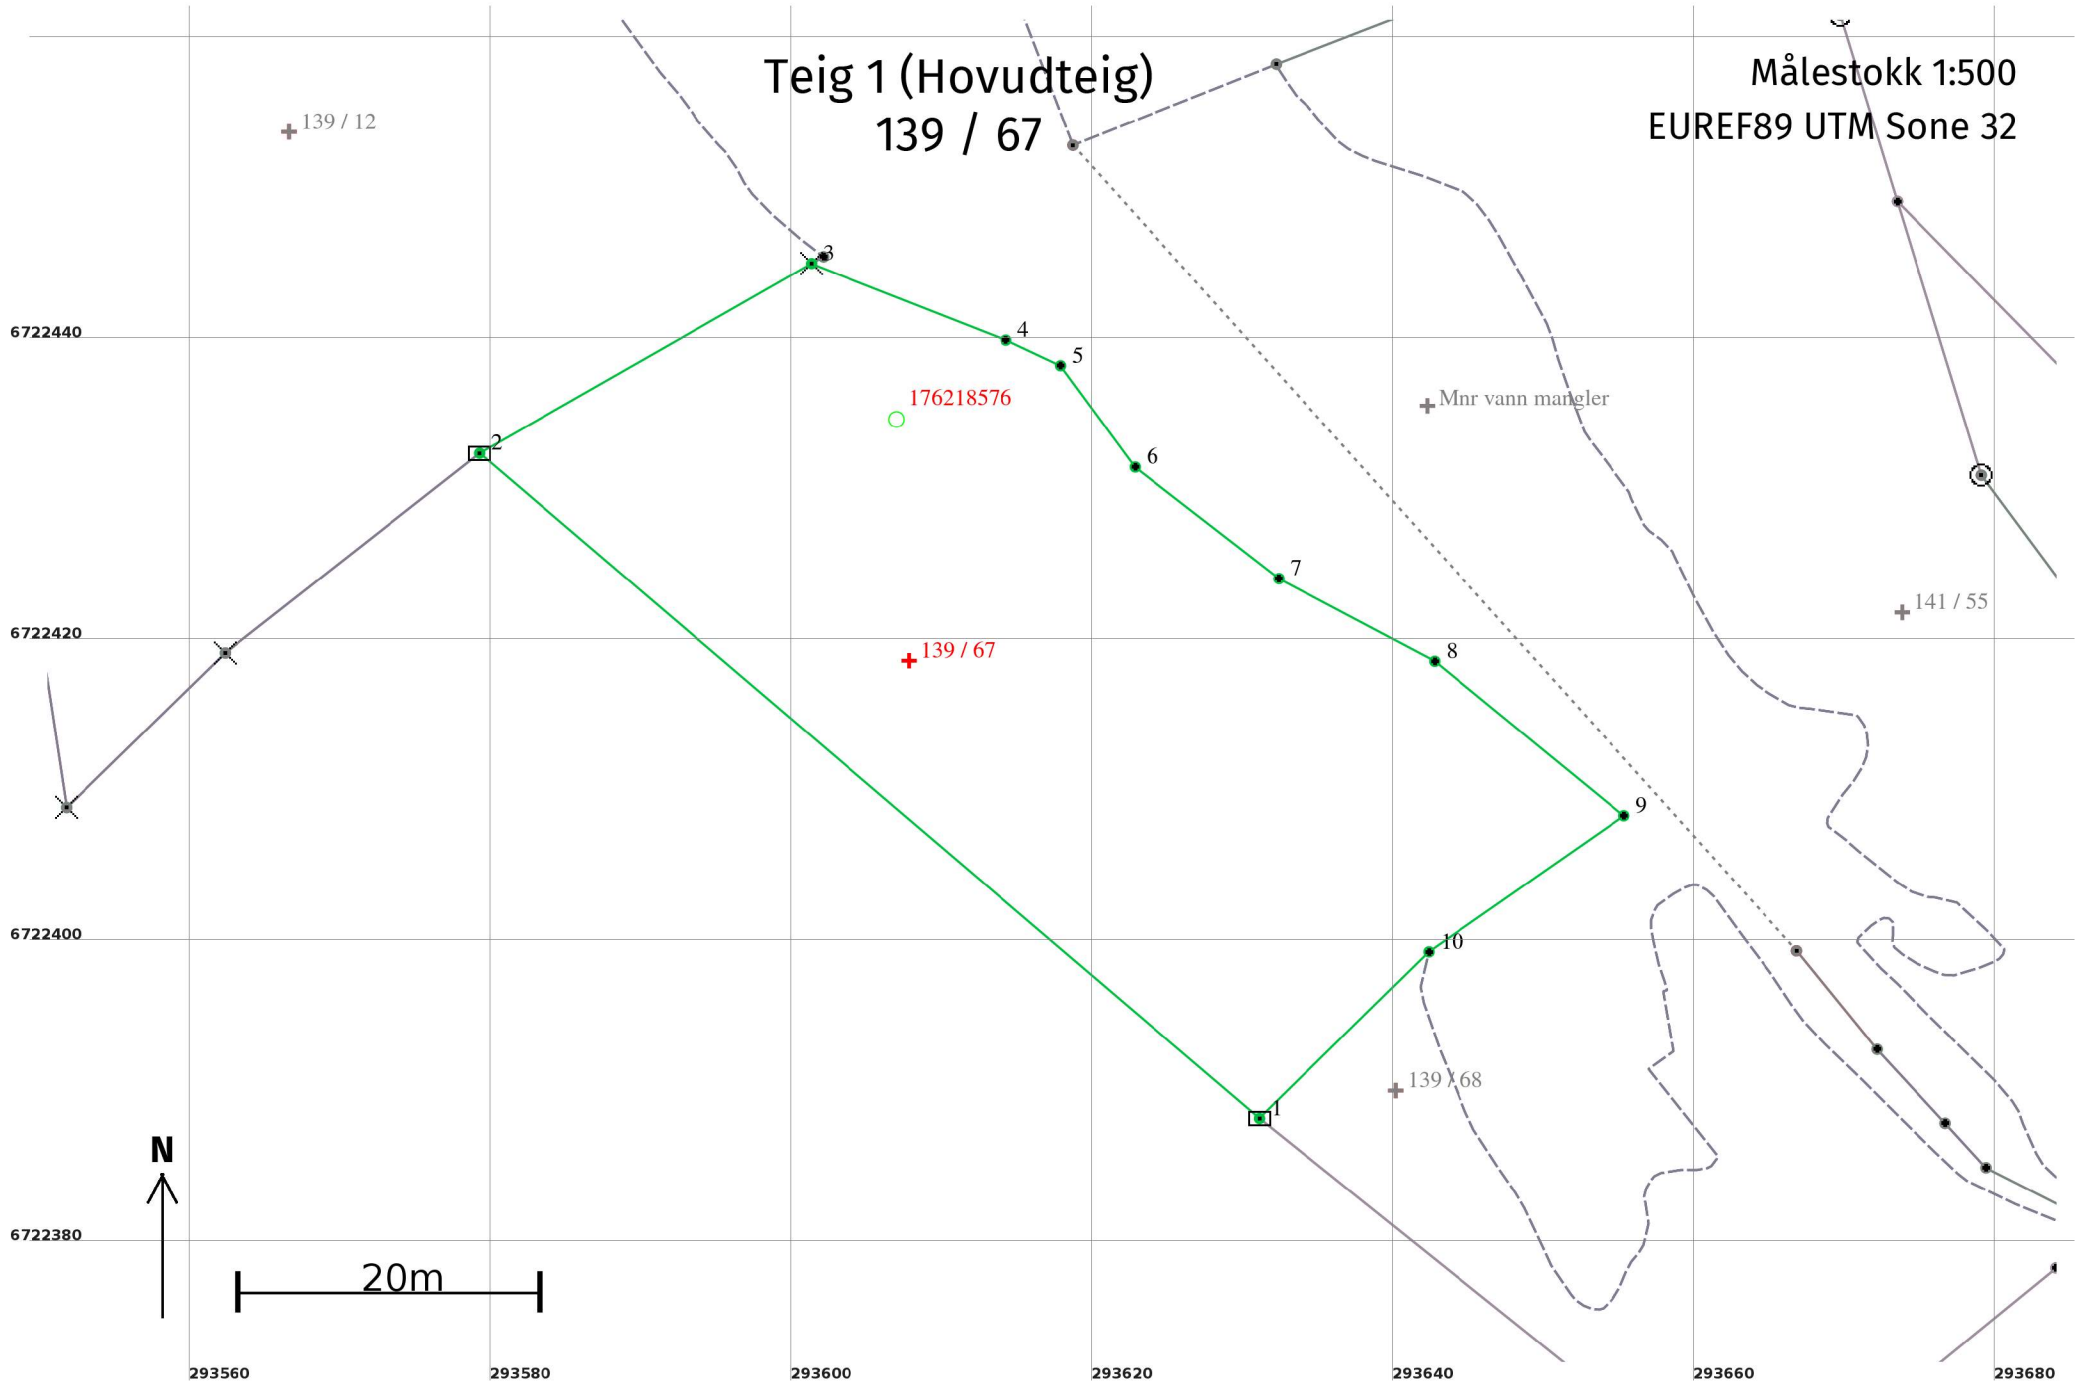

Areal og koordinatar

Areal: 1 857

Arealmerknad:

Representasjonspunkt: Koordinatsystem: EUREF89 UTM Sone 32

Nord: 6722419

Aust: 293608

Grensepunkt / Grenselinje

Ytre avgrensing

Løpenr	Nord	Aust	Grensemerke nedsett i / Lengde (m)	Grensepunkttype / Linjeinformasjon	Målemetode	Nøyaktighet (SD i cm)	Radius
1	6722388,59	293631,09	68,06	Jord Stein eller røys	12 Terrengmålt: Teodolitt med elektronisk avstandsmålar	13 14	
2	6722432,75	293579,30	25,39	Jord Stein eller røys	12 Terrengmålt: Teodolitt med elektronisk avstandsmålar	13	
3	6722445,35	293601,34	13,89	Fjell Kors	12 Terrengmålt: Teodolitt med elektronisk avstandsmålar	13 14	
4	6722440,26	293614,26	4,00	Steingjerde	12 Terrengmålt: Teodolitt med elektronisk avstandsmålar	13 14	
5	6722438,57	293617,89	8,35	Steingjerde	12 Terrengmålt: Teodolitt med elektronisk avstandsmålar	13 14	
6	6722431,84	293622,83	12,08	Steingjerde	12 Terrengmålt: Teodolitt med elektronisk avstandsmålar	13 14	
7	6722424,43	293632,38	11,71	Steingjerde	12 Terrengmålt: Teodolitt med elektronisk avstandsmålar	13 14	
8	6722418,94	293642,73	16,22	Steingjerde	12 Terrengmålt: Teodolitt med elektronisk avstandsmålar	13 14	
9	6722408,69	293655,30	15,80	Gjerdestolpe	12 Terrengmålt: Teodolitt med elektronisk avstandsmålar	13 14	
10	6722399,65	293642,34	15,78	Gjerdestolpe	12 Terrengmålt: Teodolitt med elektronisk avstandsmålar	13	