

## Rapport frå arealkontroll -søknad om produksjonstilskot 15.10.21

Kommunen skal kontrollere at areal og kulturlandskapstilskot til jordbruksareal er i tråd med søknad og at vilkår om vanleg jordbruksproduksjon og miljøkrava om 2 meter vegetasjonssone mot vassdrag og forbod mot inngrep i kulturlandskapet er oppfylt. Kontroll av produksjonstilskot er heimla i § 10 forskrift om produksjon.

Utgangspunkt for kontroll er i tillegg til søknadsskjema og gardskart georeferert dronefilm frå august 2021. Det er dei areala på Manger som ligg innanfor filmområdet som har vorte kontrollert, dvs at det ikkje er kontrollert leigejord eller teigar som ligg utanfor det dronefilma området.

### Konklusjon

Mesteparten av arealet ser ut til å vera i god drift og oppfyller difor vilkåret om vanleg jordbruksproduksjon og miljøkrava i PT. Noko areal i tunet ser ut som det er i bruk som hageareal. Dersom det ikkje vert beita eller slått bør ein ikkje ta det med på søknaden.


Bør ikkje leggja rundballer nær open bekk fordi det er fare for avrenning frå desse, avhengig av kor godt fortørka dei er. Næraste rundball ser ut til å liggja berre 2 meter i frå bekk, og det er anbetalt at det bør vera minst 50 meter frå bekk dersom terrenget heller mot bekk. Brukar har ansvar for at det ikkje oppstår ureining.

**Føretaket ditt er trekt ut for kontroll fordi ein ynskjer meir fokus på areal i drift og rett utfylling av søknad om produksjons- og avløysartilskot. Føremålet med kontrollen er at den skal virka skjerpande og rettleiande for foretaket.**

GBNR	Namn foretak	Driftsform	Dato
449/1	Magne Hetlebakke	Sau/bær	01.02.2022

### Kart/opplysningar frå søknad

søknad 15.10.2021		Namn	Fulldyrka	overflatedyrka	Innmarksbeite	Sum
GBNR	449/1	Linda Marie N. Hetlebakke	27	18	66	111

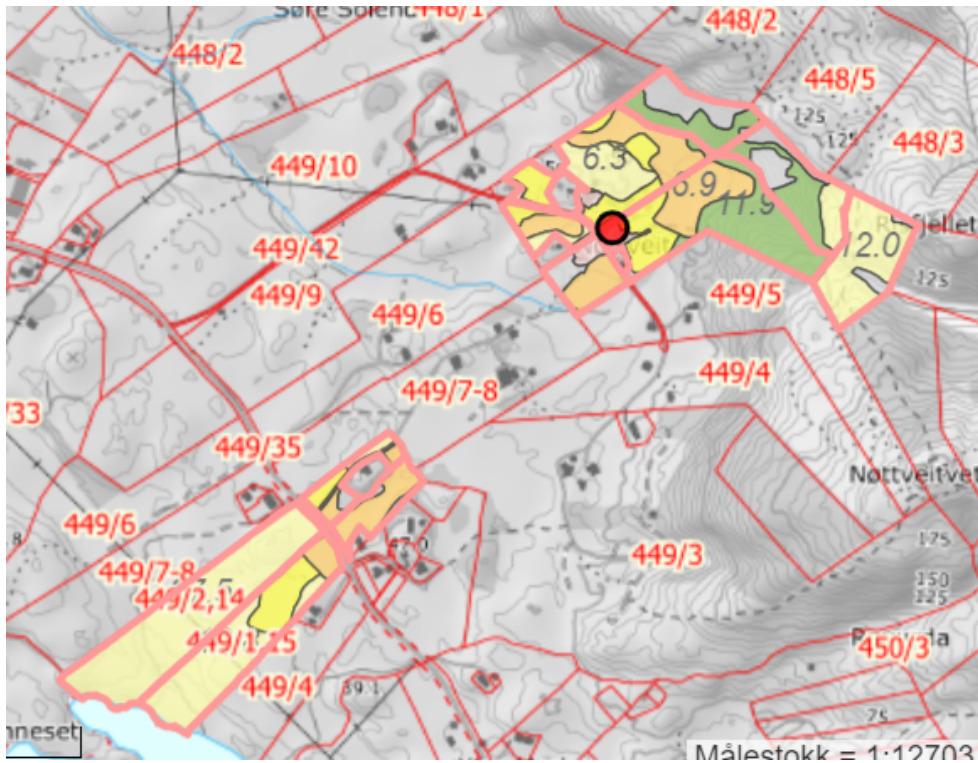

Vanskeleg å sjå om arealet på bilde til høgre er brukt i vekstsesongen



Uheldig at ein del rundballar vert lagra så nær open bekk (bilde til venstre). Noko areal i tunet ser ut som det er i bruk som hageareal. Dersom det ikkje vert beita eller slått bør ein ikkje ta det med på søknaden. Eventuelt gje melding om at landbrukskontoret rettar det i AR -5.

Vanleg jordbruksproduksjon	Arealkontroll	Ja/Nei	Kommentarar
<b>Arealet er hausta/beita</b> - minimum 1 gong i vekstsesongen	- er det utført gjødsling, slått/beiting, jordarbeiding, -såing, plantevern el.l	Ja	Alt arealet ser ut til å vera i drift, litt tvil om tunareal er større enn gardskart viser
<b>Drifta har næringsmessig preg og god agronomisk praksis</b> -Arealet skal ikkje skilja seg vesentleg frå området rundt	Framstår arealet som i drift/ stelt?	Ja	Skil seg ikkje vesentleg frå området rundt, men ser ut til å vera ein god del lyssiv på beite ned mot Nesvatnet. Søkjar bør vurderer ugrasbekjemping, kalking/gjødsling.

<b>Areal ute av drift</b> -er det noko areal ført som ute av drift på søknaden	Ser arealet ut som det ikkje har vorte slått/beita i vekstsesongen	Nei	
<b>Miljøkrav – kulturlandskap</b>  Inngrep som t.d fjerning av steingardar, sprenging av åkerholmar m.m	Er det gjort inngrep som forringar kulturlandskapet ?	Nei	Bygd platting på overflatedyrka areal, men ser ut som den er lagt oppå bakken. Arealet skulle vore trekt frå i Pt-søknad
<b>Miljøkrav -vegetasjonssone</b> (normal hausting/skjøtsel er tillate)	Er det 2 meter vegetasjonssone til bekk, elv og vatn?	Ja	Grasdekt vegetasjonssone
( vedlikehald av opne kanalar og grøftesystem er tillate)	Er det gjødsla eller jordarbeidd, nærmare enn 2 meter frå bekk, elv og vatn	Nei	Arealet ser ikkje gjødsla ut.

Kontrollør

Øystein Hafnor Kolstad

Laila Bjørge