


NYTT TAK  
↓

Utvidet veranda og TAK

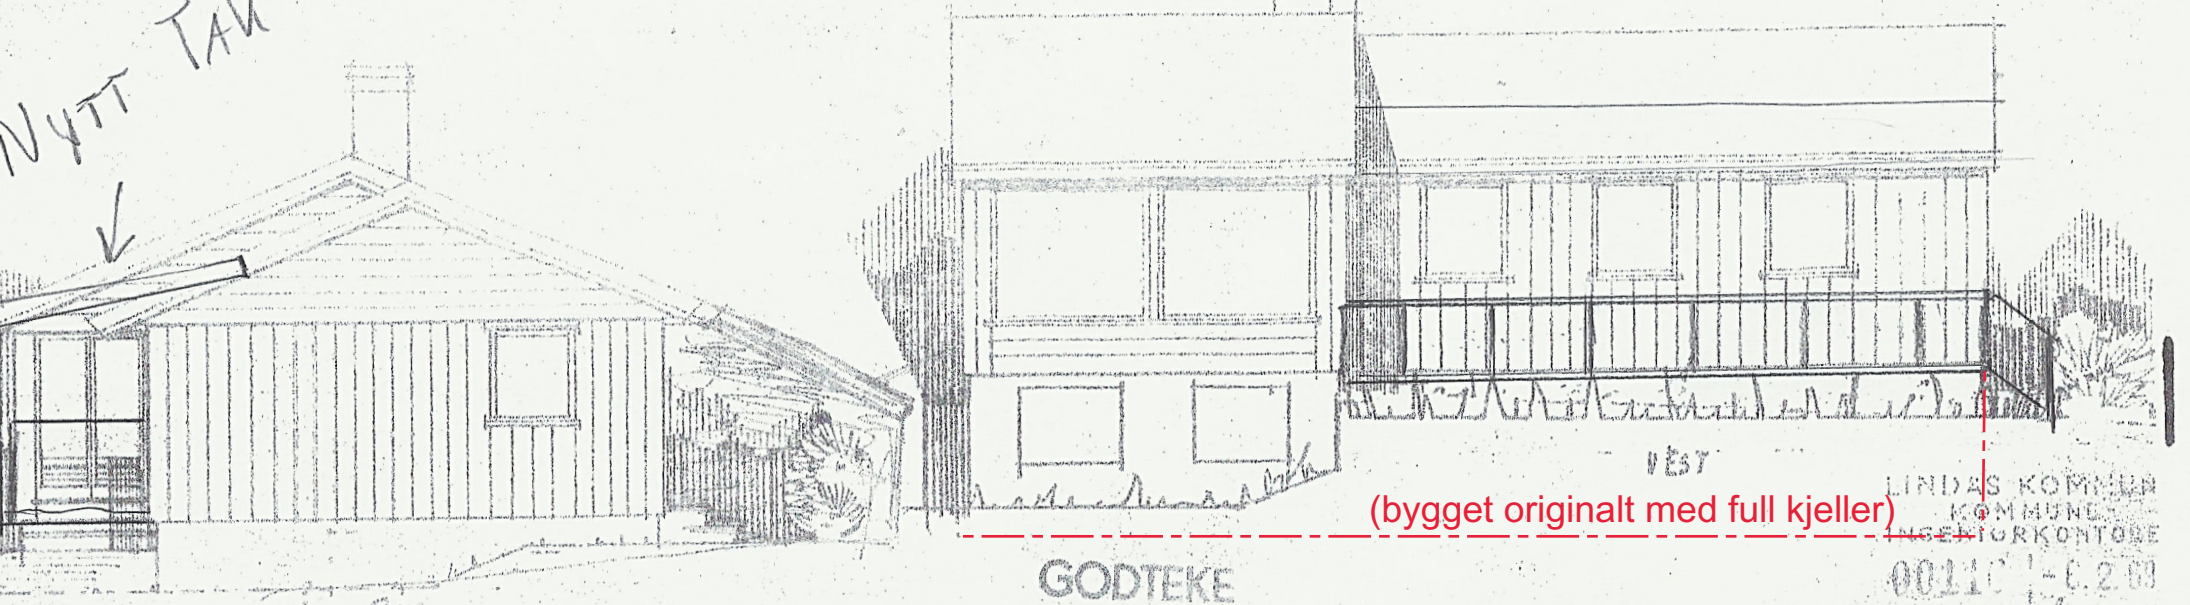

Vest  
(bygget originalt med full kjeller)

LINDAS KOMMUNE  
INGENIØRKONTOR

00110 - 6.2.00

Arkiv nr. 1378

GODTEKE

Kinnås bygningsskisse 1/5 1966

~~OLAV SVITA~~

ALVØR MARKA - ISDAL 4.2.1966

