

## Søknad om ferdigattest

Pbl § 21-10, SAK10 §§ 8-1 og 8-2

Søknaden gjeld							
Eigedom/ byggjestad	Gnr.	Bnr.	Festenr.	Seksjonsnr.	Bygningsnr.	Bustadnr.	Kommune
	42	40					Alvær
Adresse					Postnr.	Poststad	
Eikelandsvegen 152					5917	Rossland	

Ferdigattest	
Tilfredsstillert tiltaket krava til ferdigattest?	<input checked="" type="checkbox"/> Ja <input type="checkbox"/> Nei Dersom nei, fyll ut informasjonen nedanfor
Det står att følgjande arbeid av mindre vesentleg betydning som vil bli utført innan 14 dagar:	Dato
Type arbeid	
Stadfesting av at desse arbeida er utførte vil vere kommunen i hende innan:	Dato


Oppdatert dokumentasjon	
Er det utført ikkje søknadspåttige endringar/justeringar i forhold til løyvet?	
<input type="checkbox"/> Ja <input checked="" type="checkbox"/> Nei	Dersom ja, legg ved oppdatert situasjonsplan, teikningar eller dokumentasjon som viser kva som er utført.

Sluttrapport for avfall		
Sluttrapport av	Dato	skal leggjast ved søknaden
Ansvarleg søker forpliktar seg til å sjå til at sluttrapporten vert ajourført og oppbevart		Vedlegg nr. K -

Varmesystem			
Energiforsyning		Varmefordeling	
<input type="checkbox"/> Elektrisitet	<input type="checkbox"/> Sol	<input type="checkbox"/> Vassboren golvvarme	<input type="checkbox"/> Ikkje relevant
<input type="checkbox"/> Biobrensel	<input type="checkbox"/> Gass	<input type="checkbox"/> Vassboren radiator	
<input type="checkbox"/> Varmepumpe - luft	<input type="checkbox"/> Olje/parafin	<input type="checkbox"/> Elektriske varmekabler	
<input type="checkbox"/> Varmepumpe - berg/sjø	<input type="checkbox"/> Anna	<input type="checkbox"/> Kamin/omn/pøis	
<input type="checkbox"/> Fjernvarme/spillvarme		<input type="checkbox"/> Anna	

Erklæring	
<input checked="" type="checkbox"/>	Ein stadfester at tilstrekkeleg dokumentasjon som grunnlag for driftsfasen er overlevert eigaren av byggverket

Vedlegg			
Beskrivelse av vedlegg	Gruppe	Nr. frå – til	Ikkje relevant
Situasjonsplan, avkøyringsplan	D	1 – 1	<input type="checkbox"/>
Teikningar, plan, snitt, fasade	E	2 – 2	<input type="checkbox"/>
Utgreiingar/kart	F	-	<input checked="" type="checkbox"/>
Gjennomføringsplan	G	-	<input checked="" type="checkbox"/>
Sluttrapport for avfallsplan og miljøsaneringsbeskrivelse	K	-	<input checked="" type="checkbox"/>
Bustadspesifikasjon i matrikkelen	H	-	<input checked="" type="checkbox"/>
Uttaler frå andre offentlege myndigheiter	I	-	<input checked="" type="checkbox"/>
Andre vedlegg	Q	-	<input type="checkbox"/>

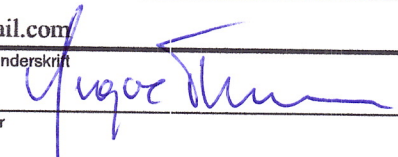Underskrifter					
Ansvarleg søker for tiltaket (for tiltak etter pbl § 20-1)			Tiltakshavar (berre for tiltak utan ansvarleg søker pbl § 20-4)		
Føretak			Namn		
			Yngve Eiliv Thuen		
Organisasjonsnummer			Organisasjonsnummer		
Kontaktperson	Telefon	Mobiltelefon	Kontaktperson	Telefon	Mobiltelefon
			Yngve Thuen		90140127
E-post			E-post		
			yngve.thuen@gmail.com		
Dato	Underskrift		Dato	Underskrift	
			03.02.2020		
Gjenta med blokkbokstavar			Gjenta med blokkbokstavar		
			Yngve Thuen		

Vedlegg 1

# SITUASJONSKART

Gnr/Bnr: 42/40  
 Adresse: Eikelandsvegen 152  
 Eigarsøkar: Yngve og Aasta Thuen  
 Kvalitet: FKB-B

Gjeldande plan: Kommuneplan  
 Planformål: LNF  
 Vår referanse: ØT

Sign. ....

MELAND KOMMUNE  
 Kommunald. natur, næring  
 og tekniske tenester


Målestokk: 1:500  
 Dato: 04.12.2009

29 MARS 2010


J.nr. 10/4096  
 Ark. 42/40 Saksh. KRW  
 Saksid. 10/520-2



MELAND KOMMUNE

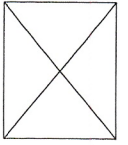

- Gjerde Bolighus
- Usikker eigedomsgrænse
- Målt eigedomsgrænse Andre bygg

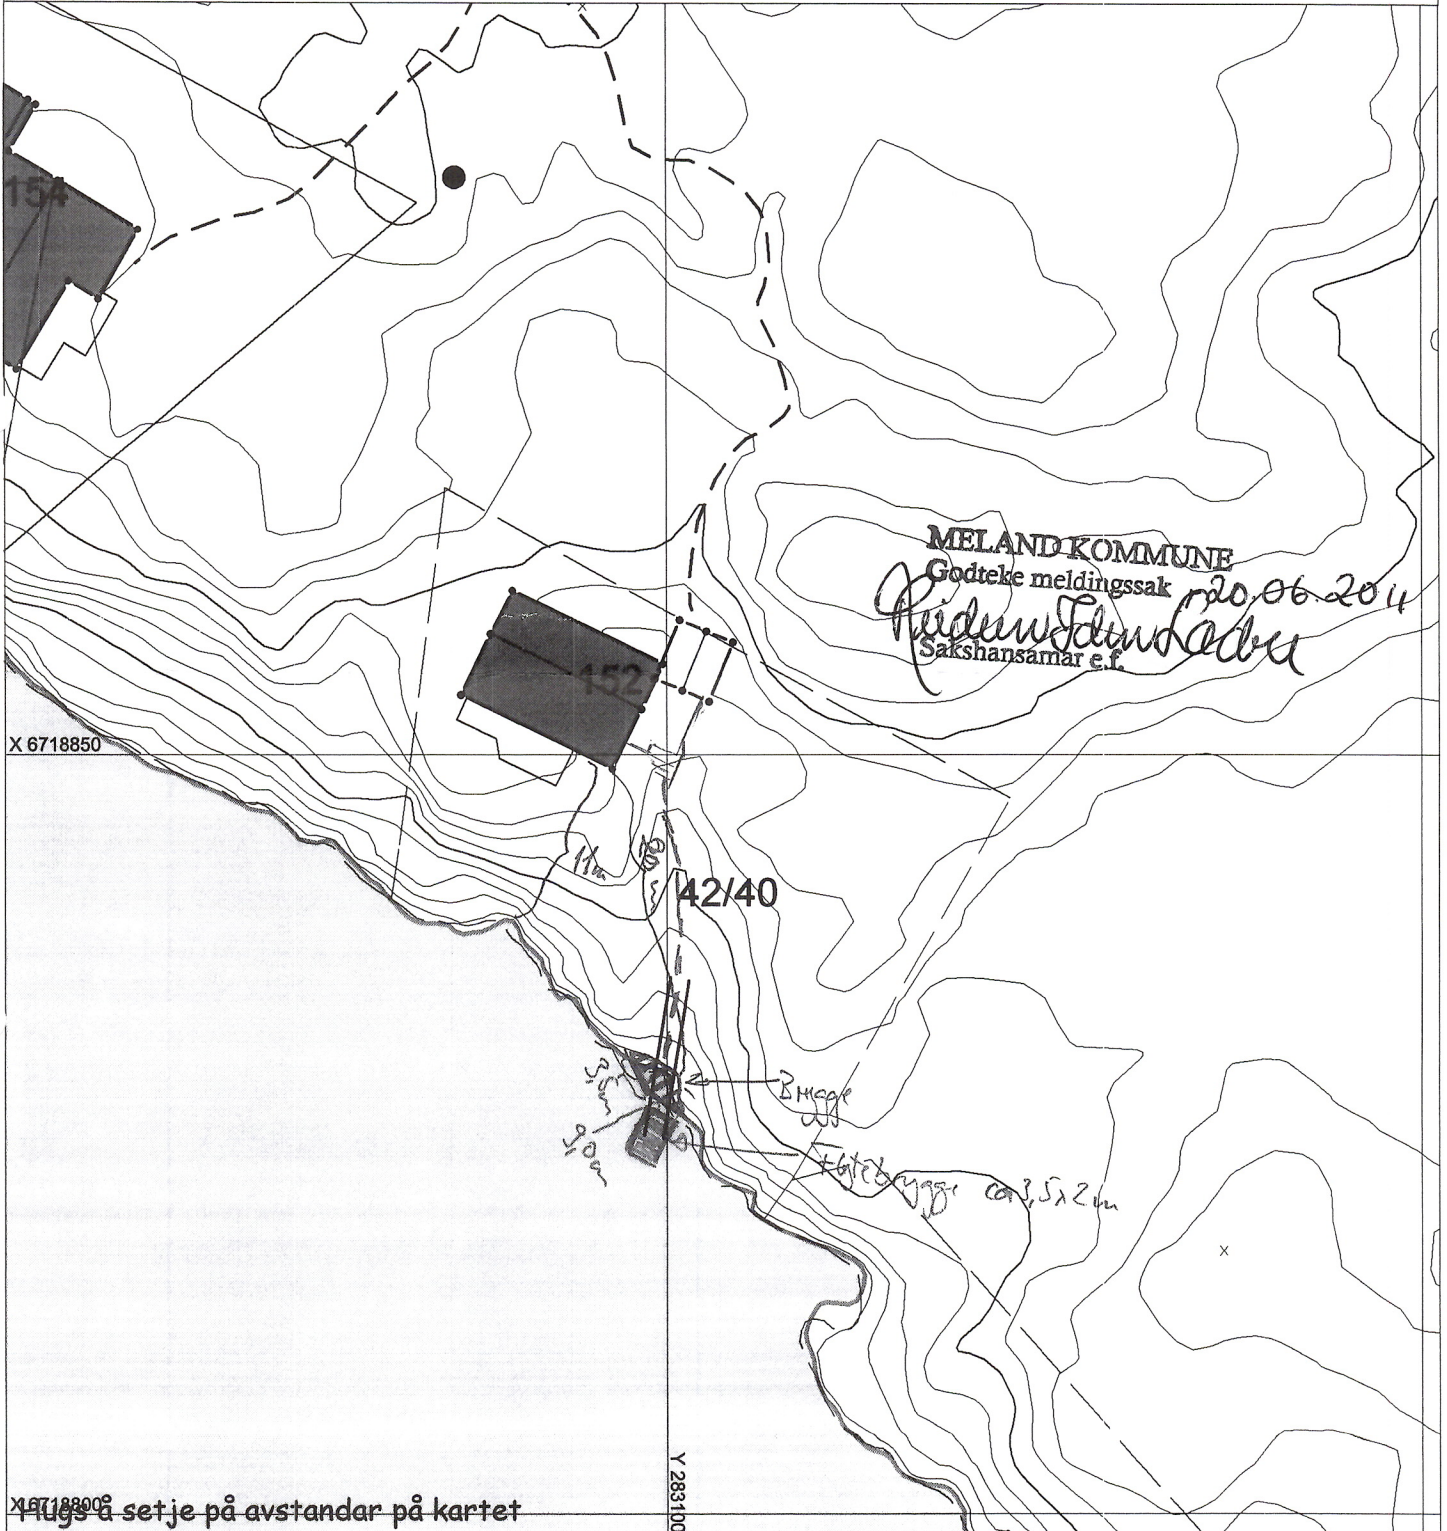


1:10000 og setje på avstandar på kartet

# SITUASJONSPLAN

Tiltak

Underskrift Situasjonsplan \_\_\_\_\_ Dato \_\_\_\_\_

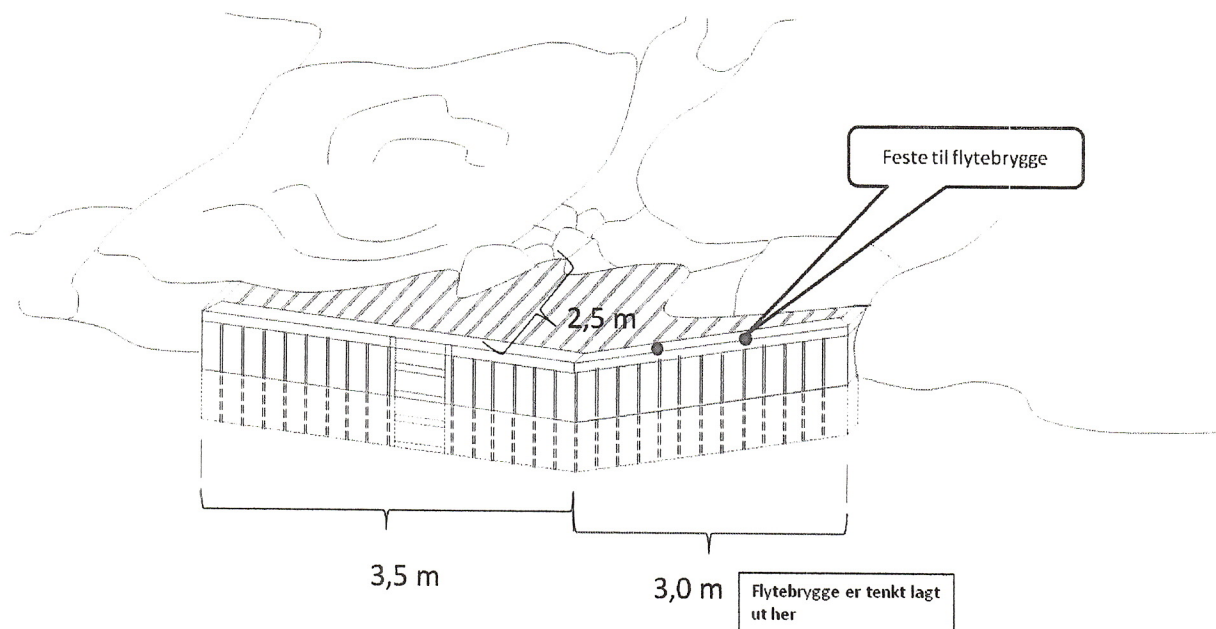

MELAND KOMMUNE  
Godteke meldings sak, 20.06.2011  
*Peidun John Rødge*  
Sakshansamar e.f.

MELAND KOMMUNE  
Kommunalavd. natur, næring  
og tekniske tenester  
29 MARS 2010  
J.nr. 10/4096  
Ark. 42/40 Saksh. KRU  
Saksid. 10/520-2