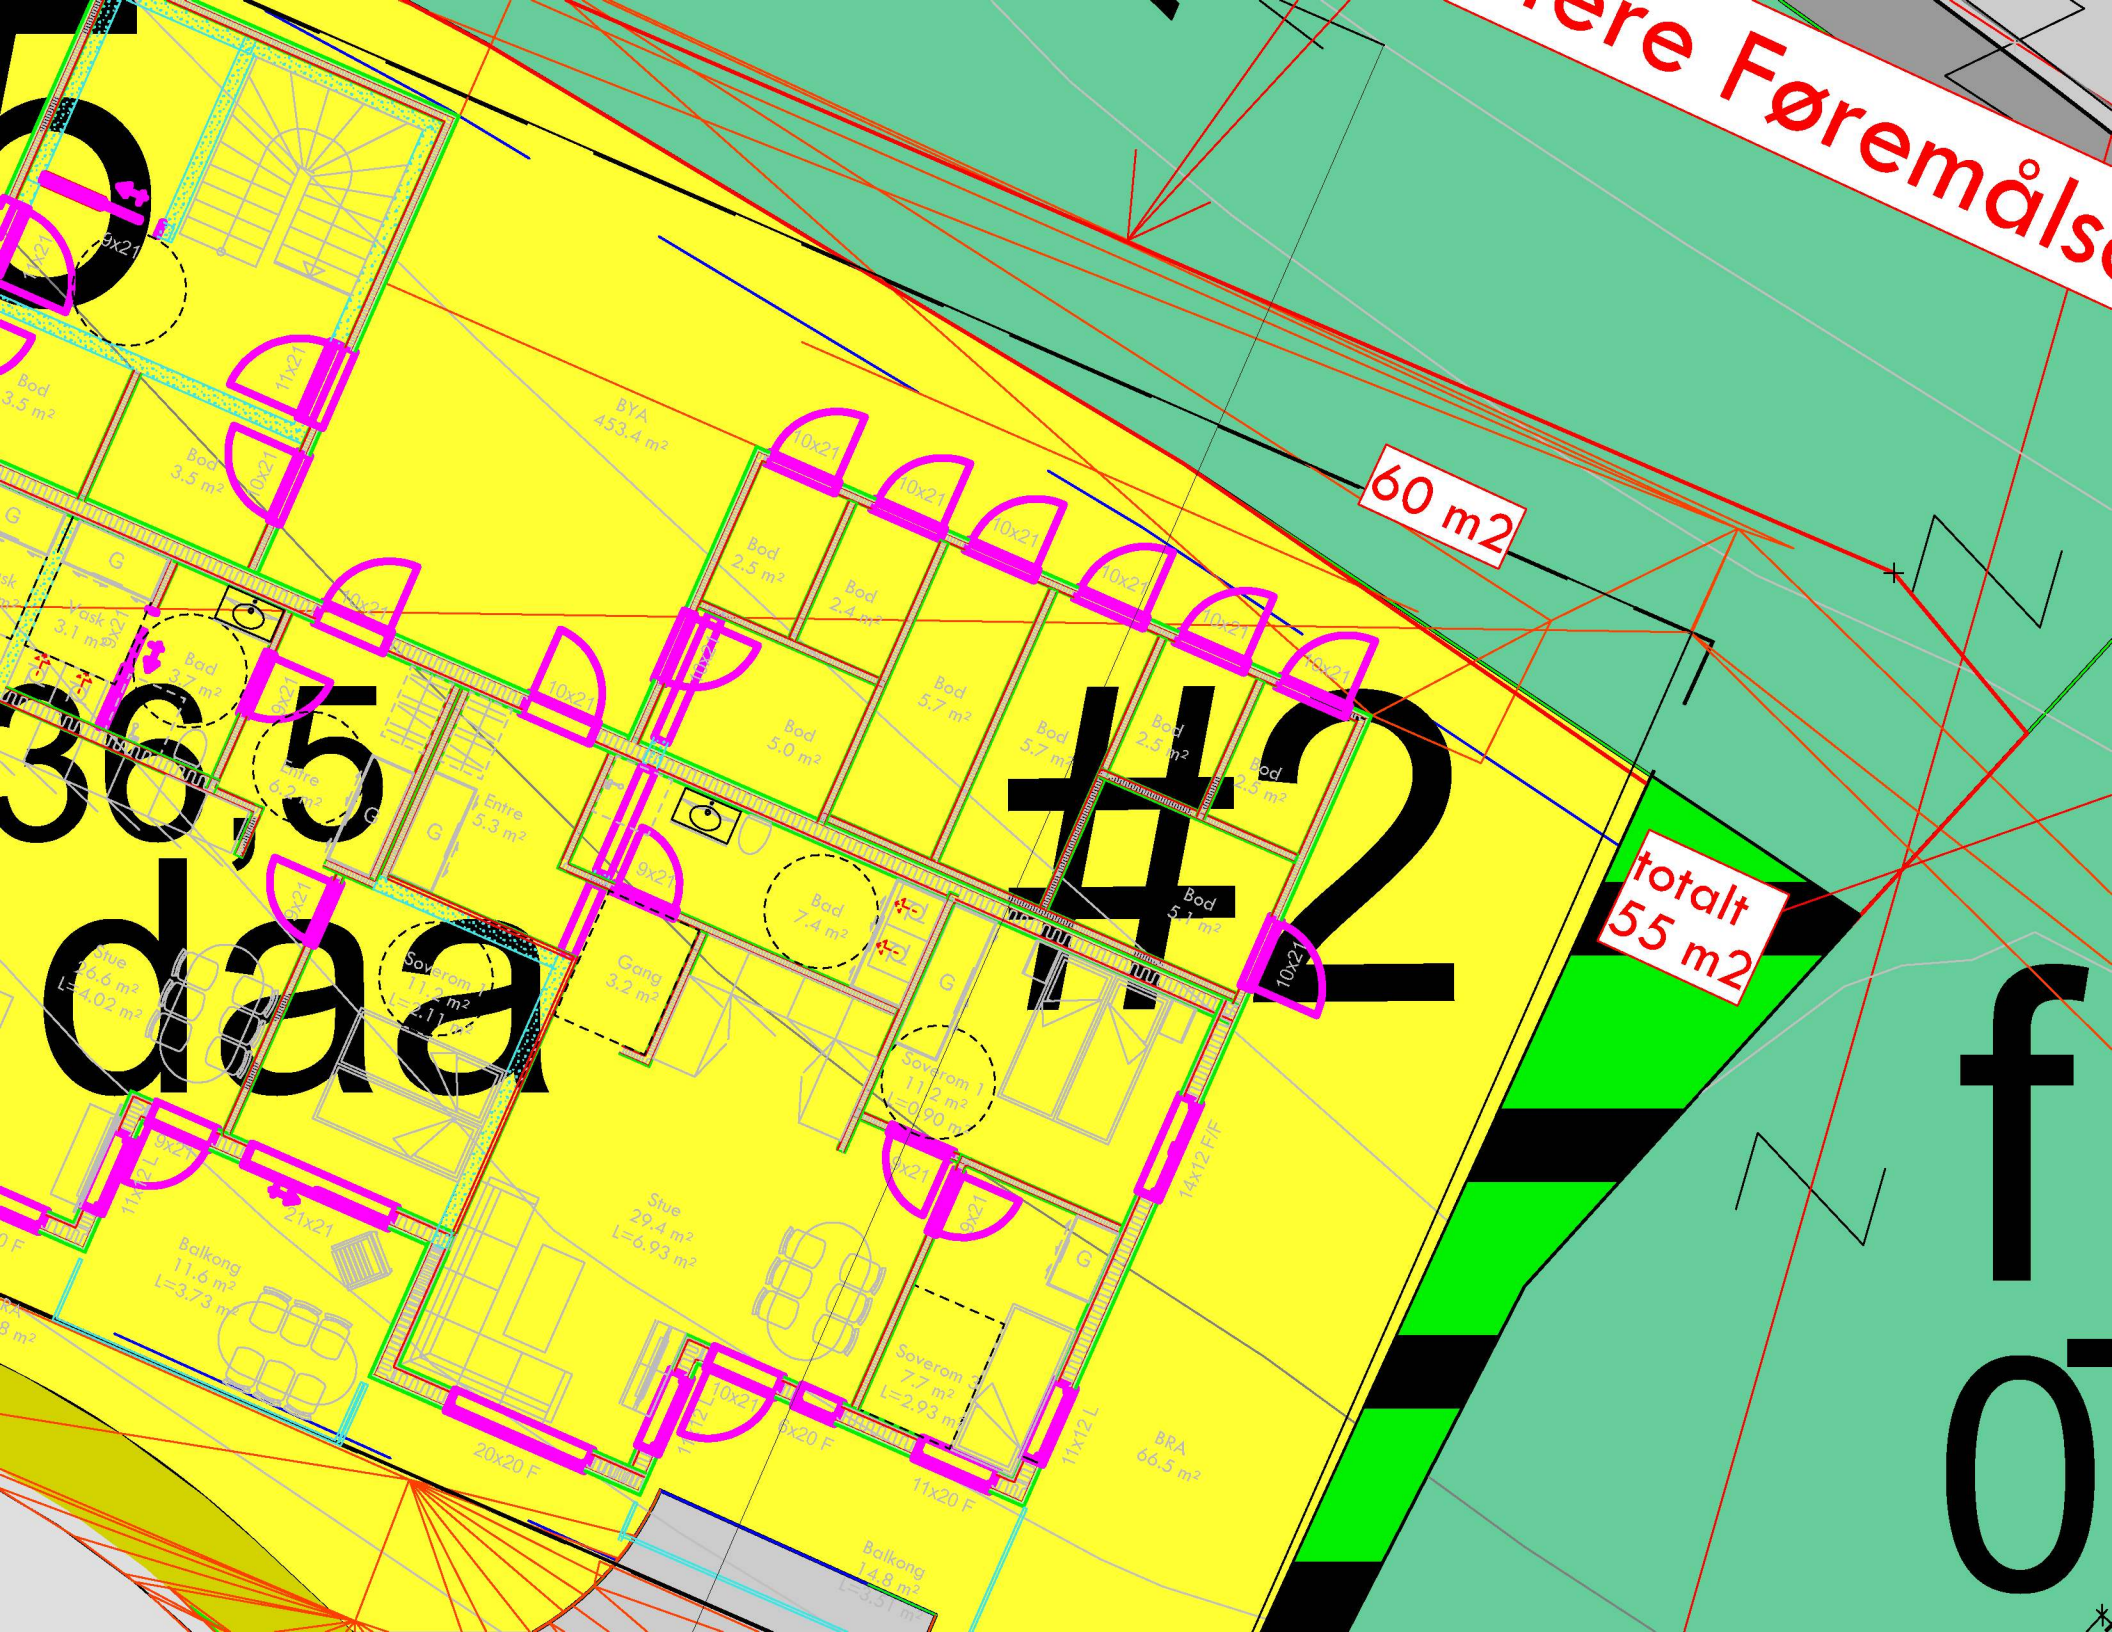

ere Føremålse
60 m2
totalt
55 m2
36,5
daa
#2
f
ö
BYA
453.4 m²
Bod
3.5 m²
Bod
2.5 m²
Bod
2.4 m²
Bod
5.7 m²
Bod
5.0 m²
Bod
2.5 m²
Bod
5.1 m²
Bad
7.4 m²
Gang
3.2 m²
Entre
5.3 m²
Bad
3.7 m²
Vask
3.1 m²
Stue
26.6 m²
L=4.02 m²
Balkong
11.6 m²
L=3.73 m²
Stue
29.4 m²
L=6.93 m²
Soverom 1
11.2 m²
L=0.90 m²
Soverom 3
7.7 m²
L=2.93 m²
BRA
66.5 m²
Balkong
14.8 m²
L=3.51 m²
10x21
9x21
11x21
21x21
20x20 F
11x20 F
11x12 L
14x12 F/F