



E-A20-2

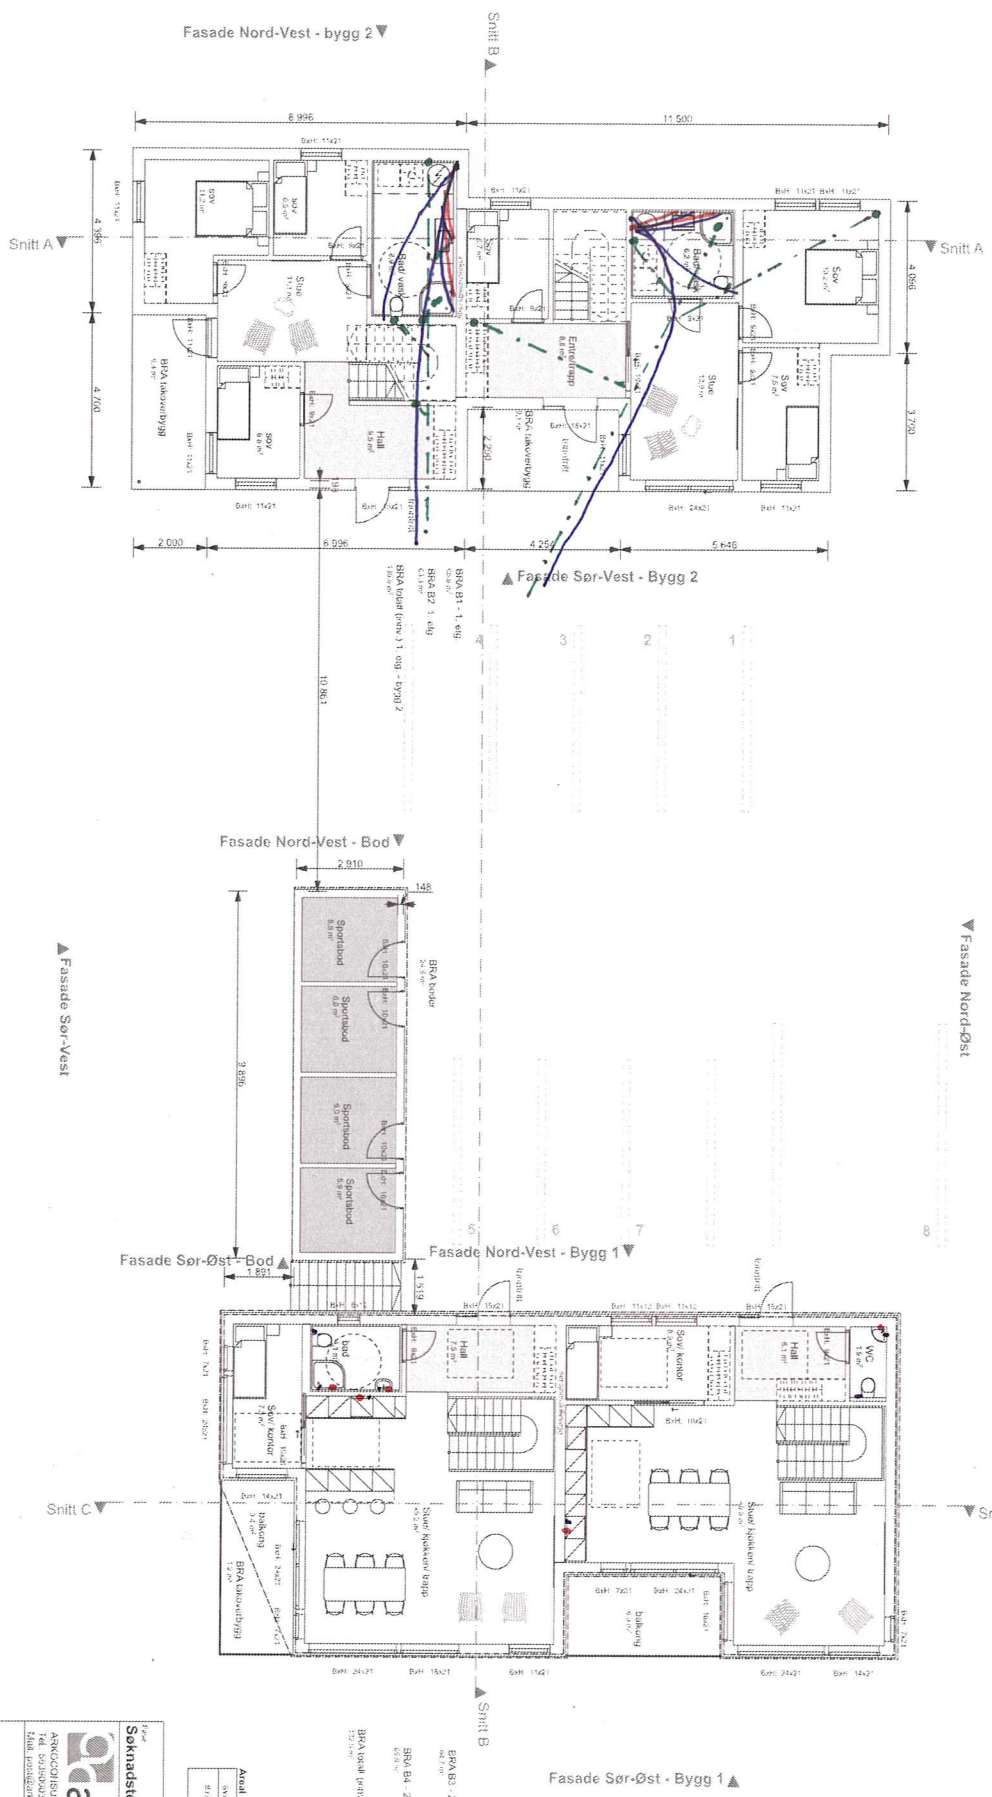

Areal		

Seknadstegninger

arkoconsult
 www.arkoconsult.no

Bolig & Eiendom AS
 2 tomannsboliger - Vardane 151
 Gnr/Bnr 134/478
 AVer
 2020090A20-2

Prosjekt
Plan 1 / 2. etg. (Inngangspjan)
 2020090A20-2
 Tegningsdato
 25.04.2020
 Tegning nr.
 2020090A20-2




Prosjekt	2020090A20-3	Dato	2024.02.05
Rev. / Rev. dato		Rev. / Rev. dato	
Plan 1, etg.			


E-A20-3

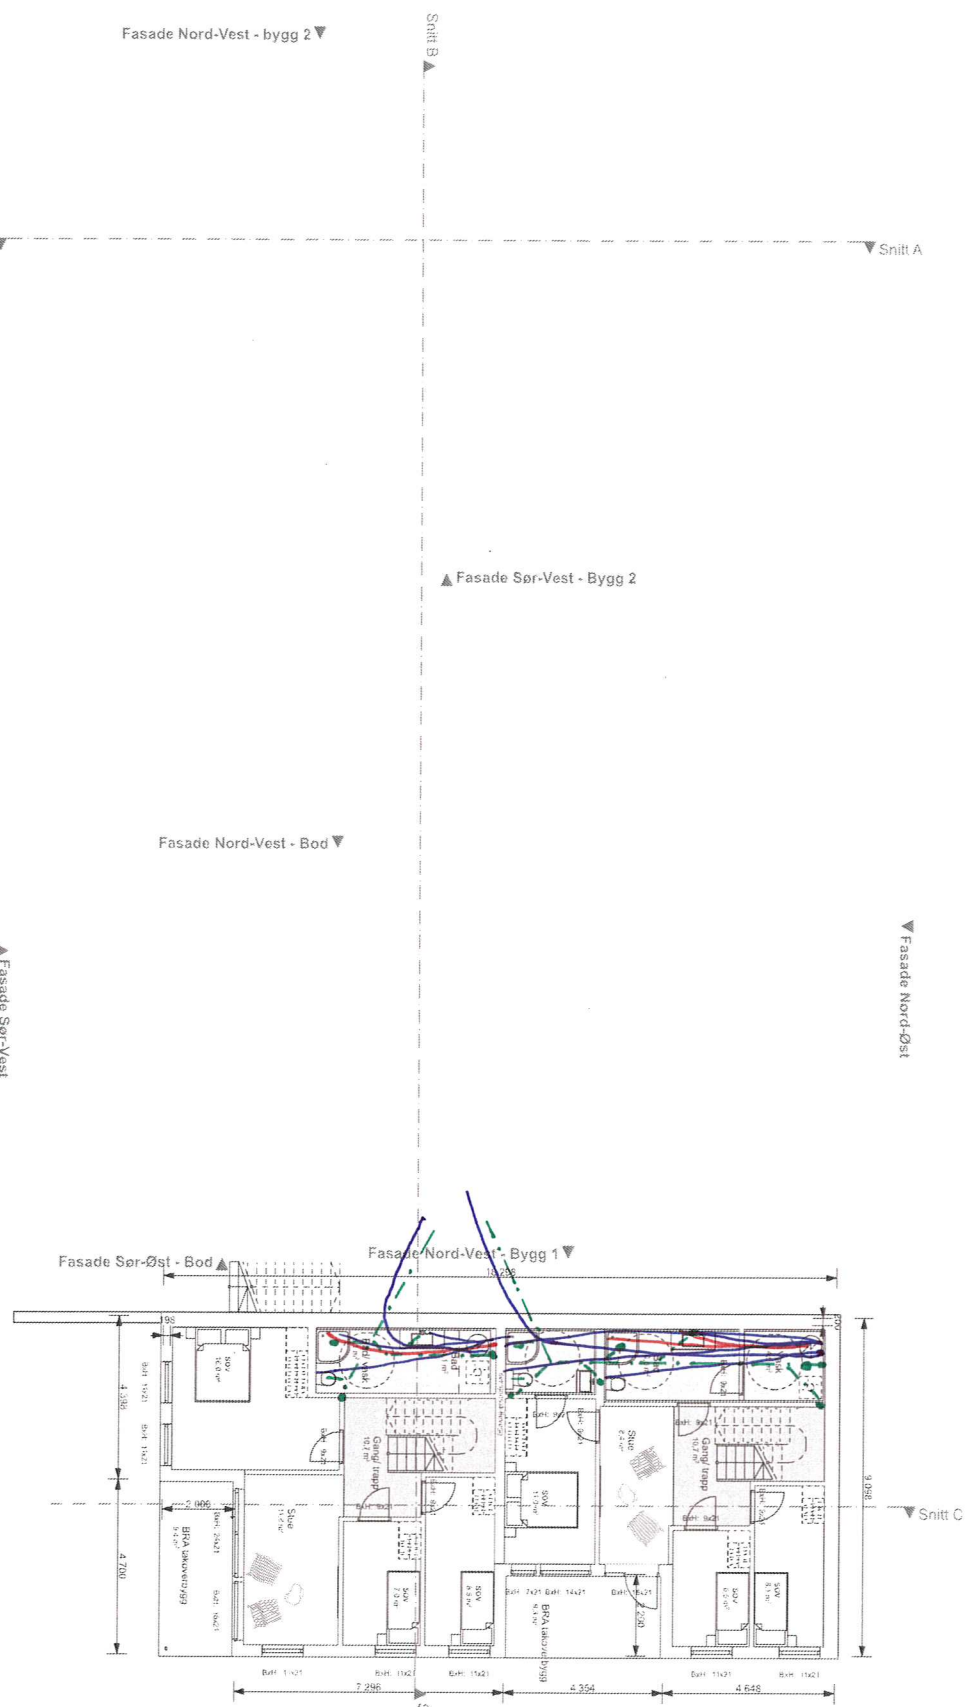


Søknadstegninger





Bolig & Eiendom AS
 Prosjekt: 2 tomannsboliger - Vardane 151
 Gnr/ Bnr: 134/478
 Alver

Prosjekt: 2020090A20-3
 Plan 1, etg.
 Formål: A2

1:100 1. Etasje (Bygg 1)

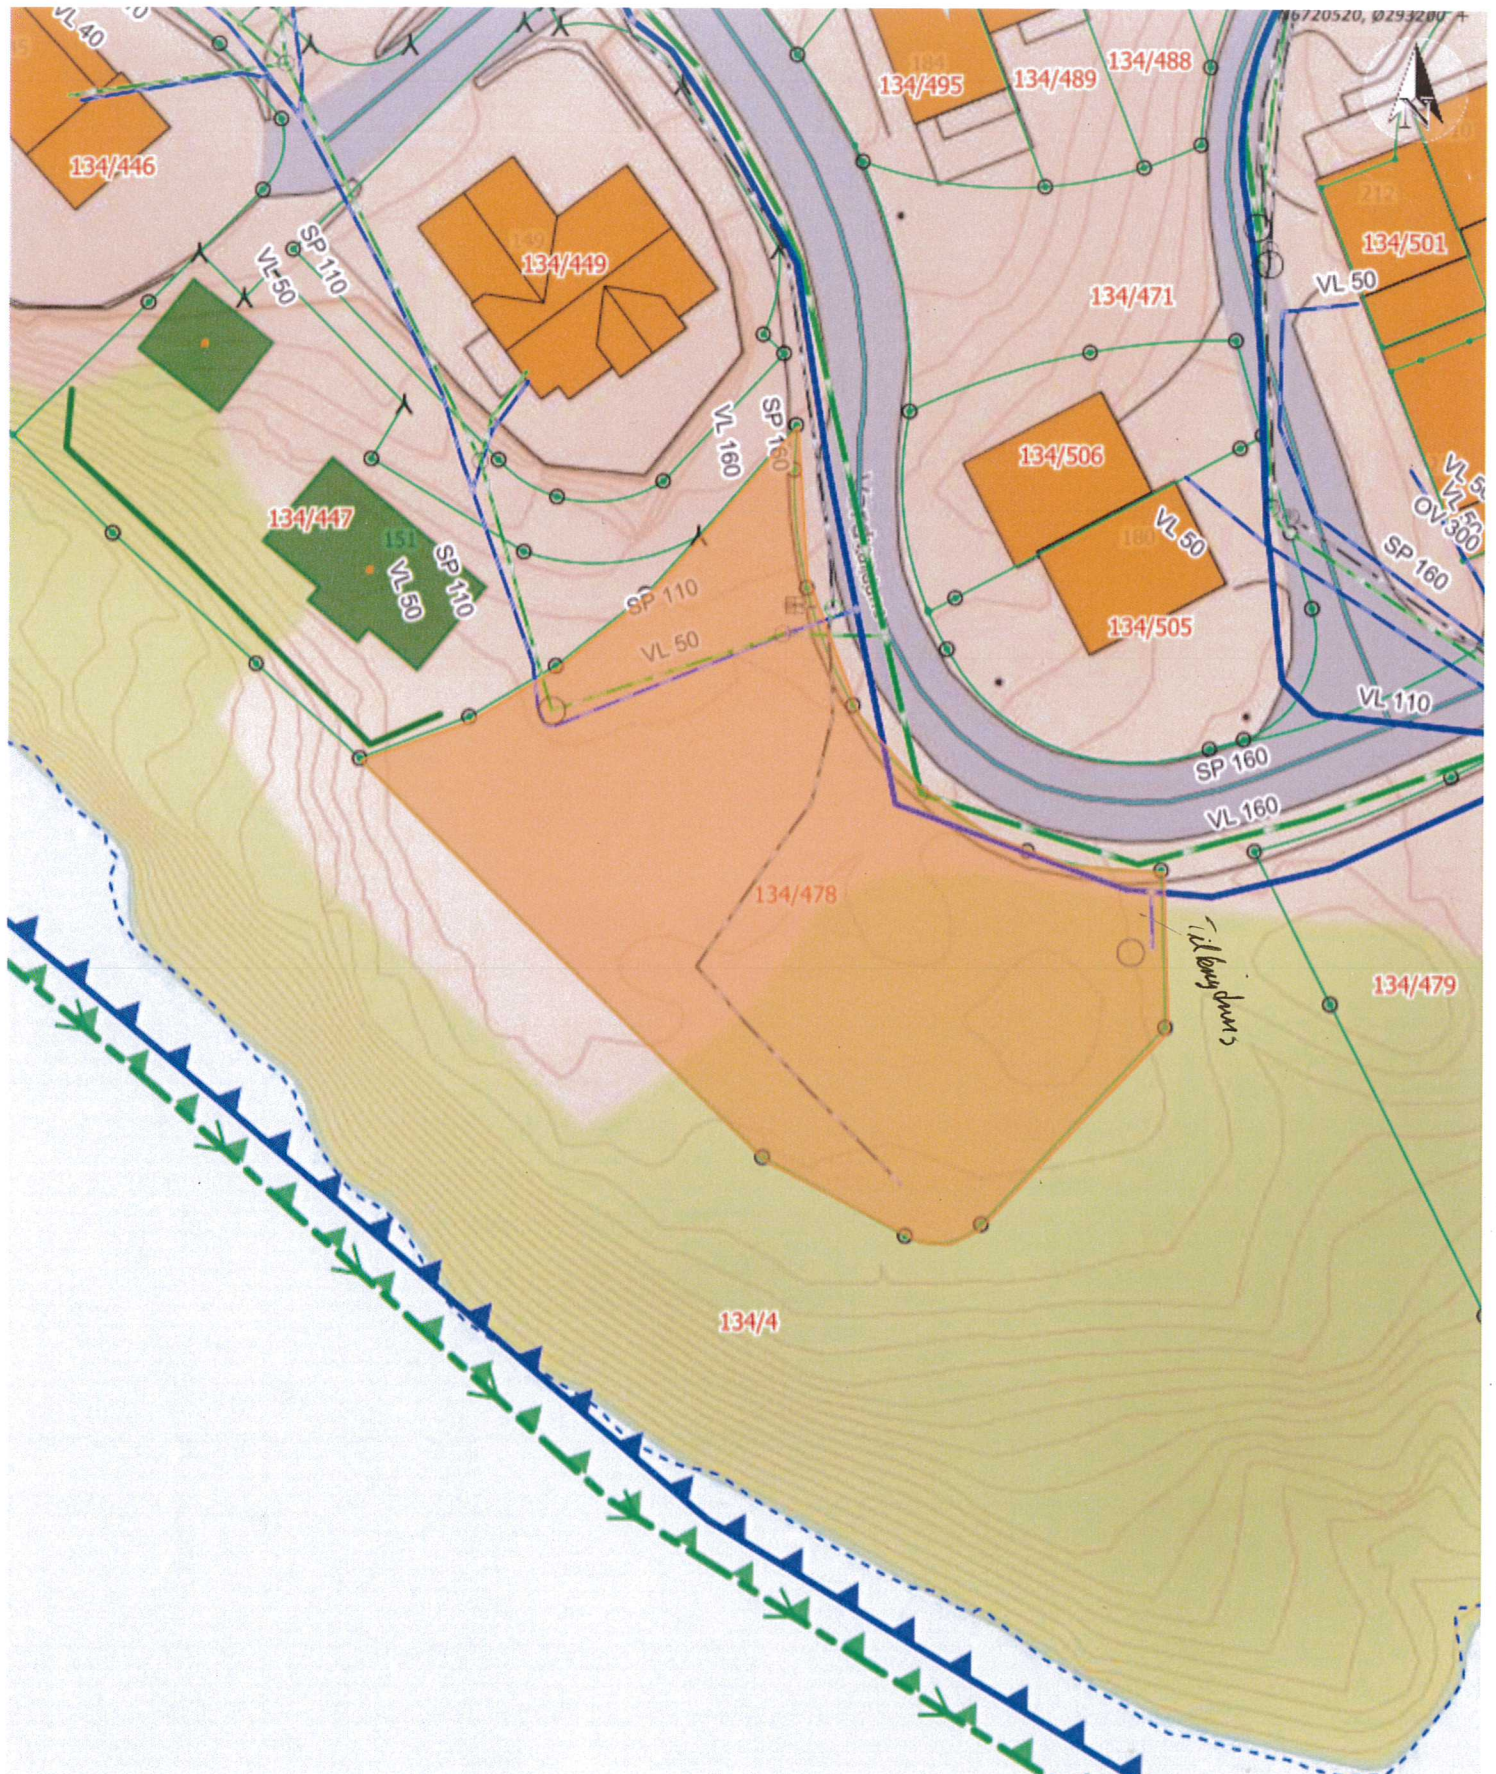

Situasjonskart
 134/478
 Vardane 151

Nhdigi.no

Dato: 08-01-2021

Målestokk: 1:500

