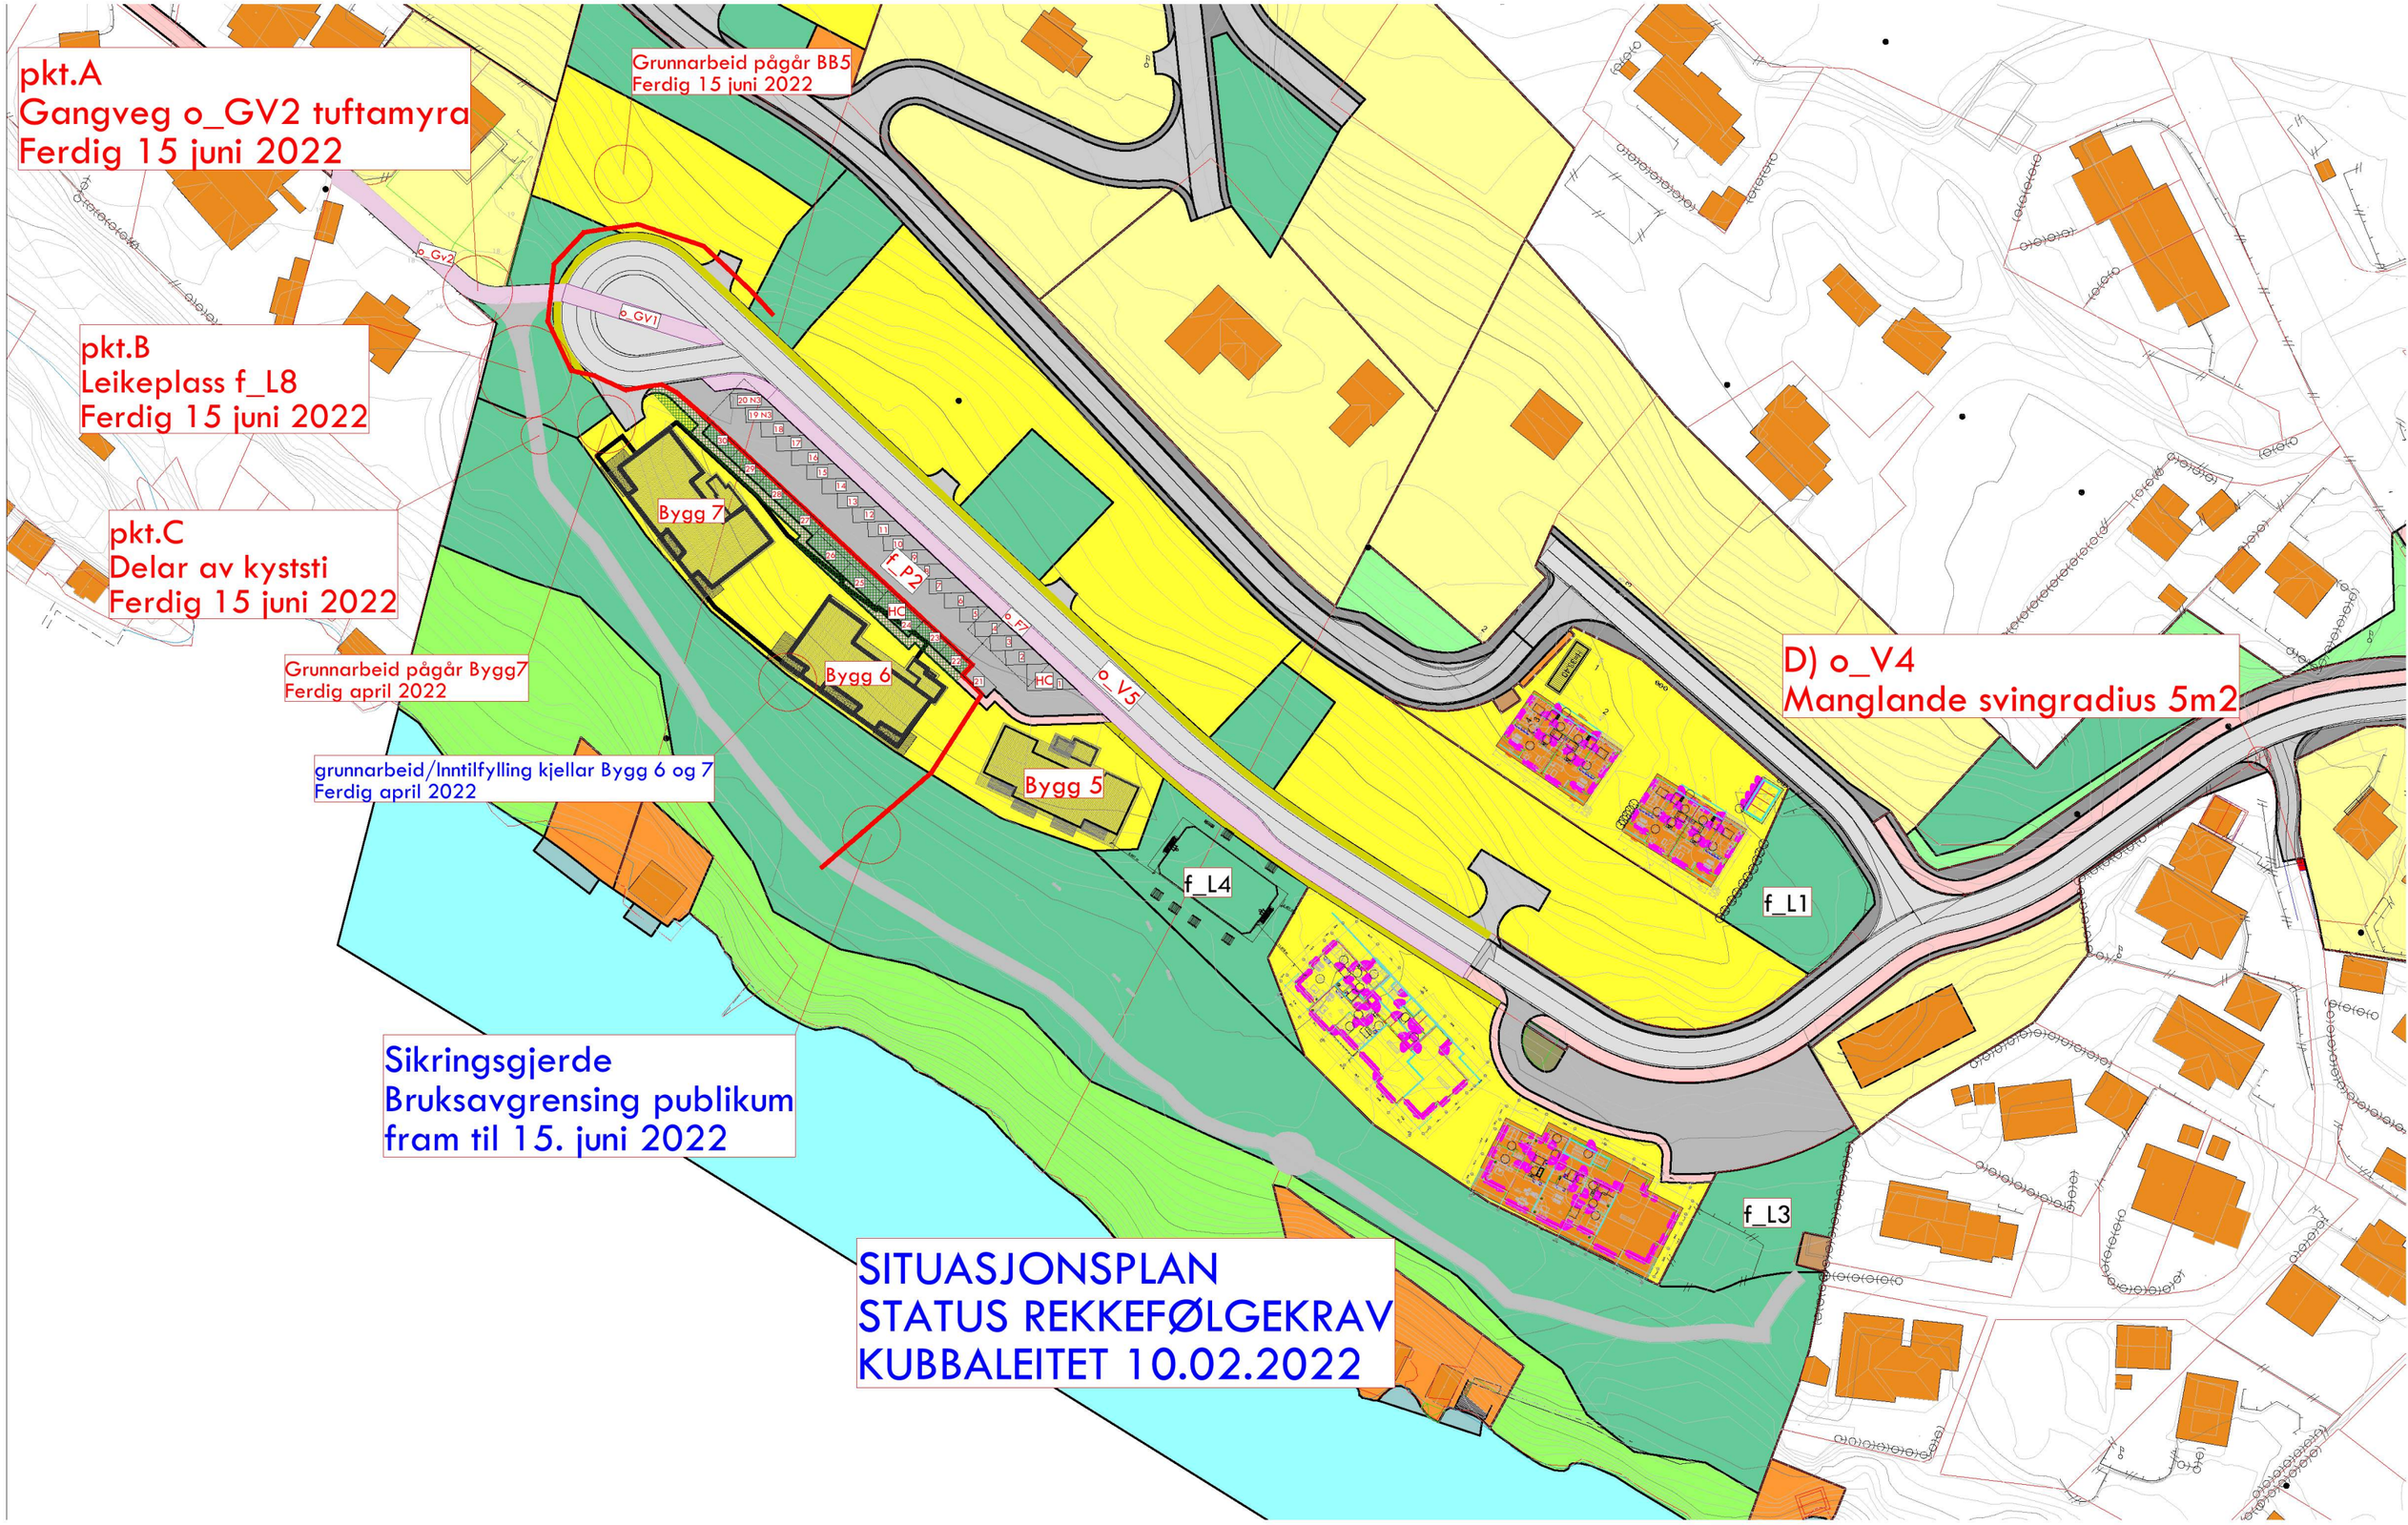
pkt.A
Gangveg o_GV2 tuftamyra
Ferdig 15 juni 2022
Grunnarbeid pågår BB5
Ferdig 15 juni 2022
o_GV2
o_GV1
pkt.B
Leikeplass f_L8
Ferdig 15 juni 2022
pkt.C
Delar av kyststi
Ferdig 15 juni 2022
Bygg 7
f_P2
o_V7
o_V5
Bygg 6
Bygg 5
Grunnarbeid pågår Bygg7
Ferdig april 2022
grunnarbeid/Inntilfylling kjellar Bygg 6 og 7
Ferdig april 2022
f_L4
f_L1
f_L3
D) o_V4
Manglande svingradius 5m2
Sikringsgjerde
Bruksavgrensing publikum
fram til 15. juni 2022
SITUASJONSPLAN
STATUS REKKEFØLGEKRAV
KUBBALEITET 10.02.2022