


NY PLAN

Datert 2022.01.20

Sammenslåing av boenheter. Utleie del i kjeller slås sammen med resten av boligen.

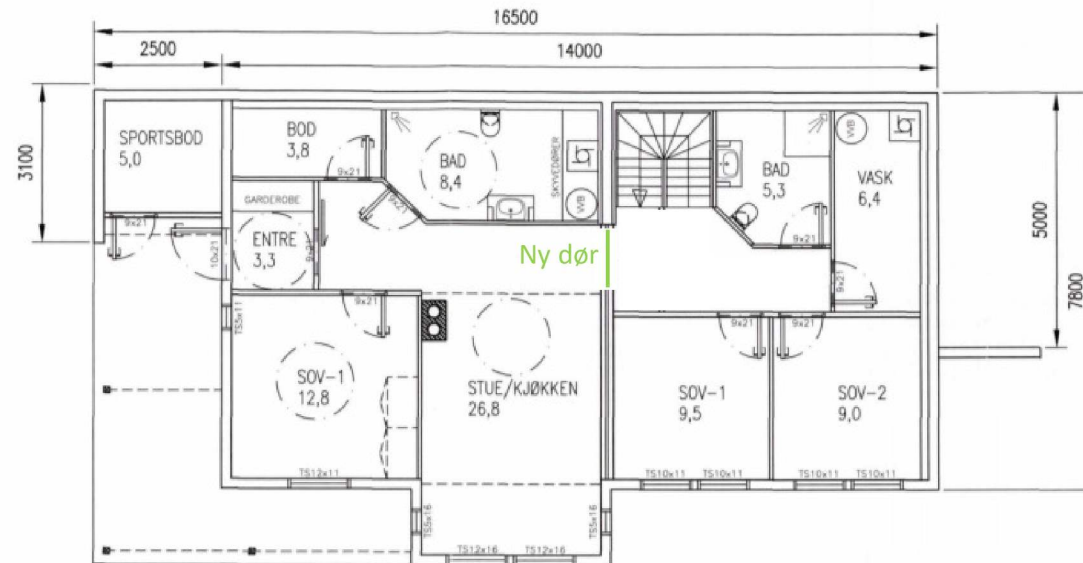

KJELLERPLAN

MELAND KOMMUNE

25 NOV. 2013

Jnr. 13/15122 Sakst.  
 Ark. 23/524, 525 Ark.del GB  
 Saksid. 12/2088-12

BRA HOVEDENHET: 157,8 kvm  
 BRA KJELLERLEILIGHET: 62,8 kvm

DATE/SIGN	NOTE!	ACCORDING TO INTERNATIONAL LAWS, THIS DRAWING IS THE PROPERTY OF ARKOCONSULT AS. THE DRAWING CAN NOT BE USED, MADE PUBLIC OR HANDED OVER TO A THIRD PARTY WITHOUT OUR WRITTEN CONSENT. ANY INFRINGEMENT WILL LEAD TO LEGAL PROCEEDINGS.	
	<ul style="list-style-type: none"> <li>* PART OF DRAWING MAY NOT BE SHOWN IN SCALE</li> <li>* DO NOT TAKE MEASURES ON DRAWING</li> <li>* ONLY RELAY ON GIVE DIMENSIONS</li> </ul>		
REVISION/DATE:	FM EIGEDOM	PROJECT NO.: 2013015	
	EINEBOLIG FREKKHAUG		
DRAWING NO.:	KJELLERPLAN	DRAWING NO.:	
		30913015A01	
REV. DESCRIPTION	<p>ARKOCONSULT AS, Postboks 103, 5291 Valest.f.                  Tel.: 56390003 - Fax: 56191130 - Mob: 93241511                  Mail: post@arkoconsult.no - Org.nr.: 997089782 MVA</p>	SCALE: 1:100	FORMAT: A3
		DRAWN: LAH	DATE: 18.01.13
		CHECKED:	DATE: