

Fra: Anngunn Marie Gullbrå
Sendt: mandag 14. februar 2022 15:26
Til: Postmottak Alver
Emne: VS: Byggesak vedr. 338/23
Vedlegg: Målinger_Hus_mur09102020 (1).sos; Målinger_Hus_mur09102020 (2).kof

Hei

Kan de legga denne fila inn på byggesaka?

Sak 20/15707

Helsing Anngunn

Fra: Arne Brandsdal [<mailto:arne.brandsdal@gmail.com>]
Sendt: onsdag 9. februar 2022 10:17
Til: Anngunn Marie Gullbrå
Emne: Re: Byggesak vedr. 338/23

Hei, igjen

Har fått nye filer fra Norconsult.

Håper hytten er med her.


Med vennlig hilsen
Arne Brandsdal
Tlf 900 84 178

Byggm. Arne Brandsdal
Lonaleitet 2
5267 Espeland

man. 31. jan. 2022 kl. 14:41 skrev Anngunn Marie Gullbrå
<anngunn.gullbra@alver.kommune.no>:

Hei

Denne fila inneheld mange innmålte punkt (viser raude i kartet), men ikkje akkurat bygget- som me etterspør.

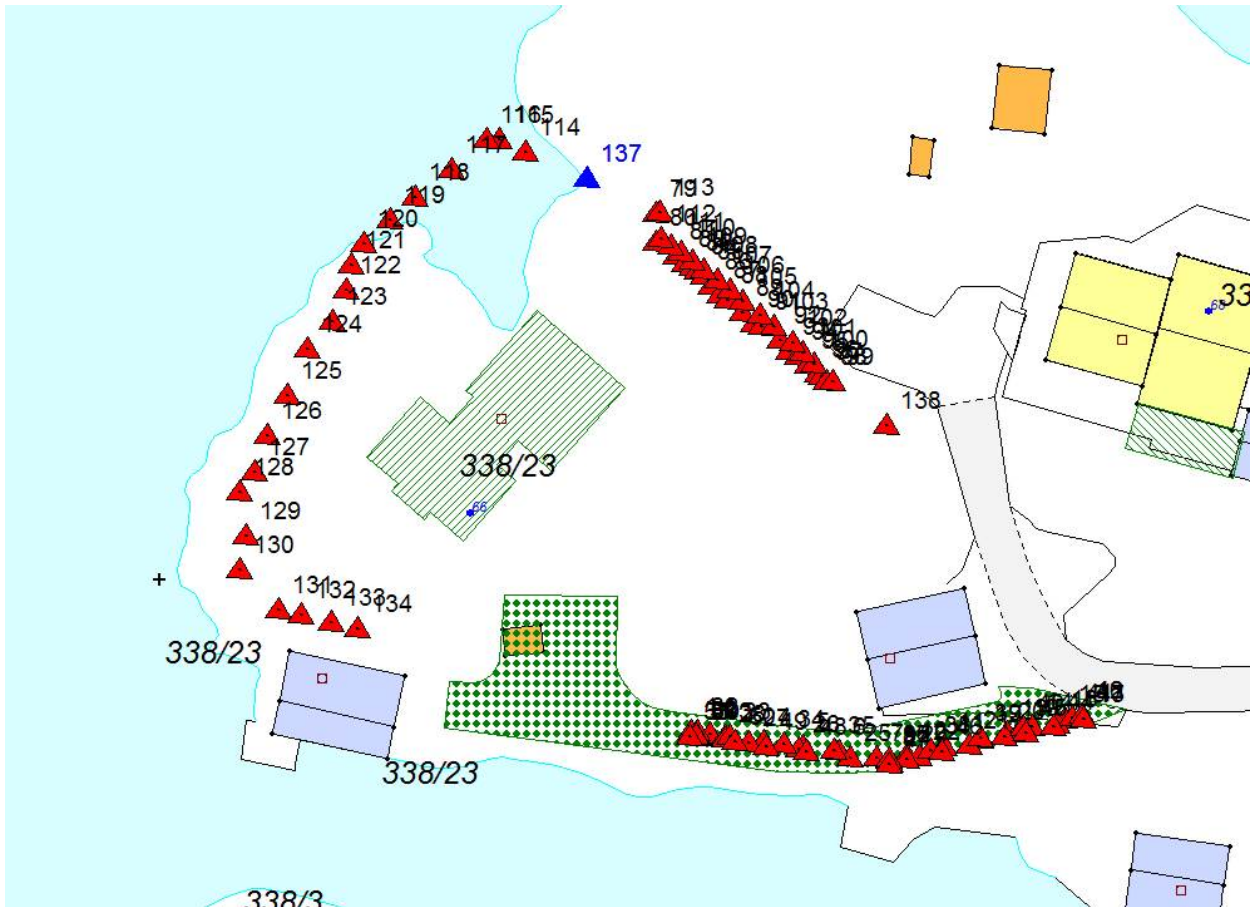

Helsing Anngunn

Fra: Arne Brandsdal [mailto:arne.brandsdal@gmail.com]

Sendt: mandag 31. januar 2022 14:12

Til: Anngunn Marie Gullbrå

Emne: Byggesak vedr. 338/23

Hei,

Viser til e-post fra Trygve Solberg i dag vedrørende innmålingsdata.

Vedlegger kof - fil som vi har fått fra tiltakshaver. Vi kan ikke åpne filen og har derfor ikke kontrollert at det er dette dere ber om.

Dersom filen ikke inneholder det dere ber om, ta kontakt slik at vi kan få riktig fil.

Med vennlig hilsen

Arne Brandsdal

Tlf 900 84 178

Byggm. Arne Brandsdal

Lonaleitet 2

5267 Espeland

Virusfri. www.avast.com