

Undersøkelse av grenser

Sted: Radøy, Mangersnes, gnr/bnr 444/2 i Alver kommune

Dato: 21. oktober 2020

Oppdrag: Oddmund Kvalheim, tlf 92486039

Landmåler: Petter N. Sæterdal,


www.psland.no, org: 99554915, sak nr 991

Innledning

Oddmund Kvalheim ønsker å kjøpe en teig av gnr 444 bnr 2 på Mangersnes. Det er den østlige av de to som er markert med gul farge i figur 1.

Innenfor denne teigen finnes det sju, etter det jeg vet, ni fradelte teiger. Sju av disse er målt i tiden etter delingsloven 1979, slik at de er merket med grønne linjer i Norgeskart, som er Statens kartverks sitt eiendomskart på internett. Disse sju fradelte teigene er vist og markert med grønn farge i figur 2.


De to andre fradelingene er eldre enn 1979 og beskrevet i skylddelingsdokument som Kvalheim har sendt til meg.

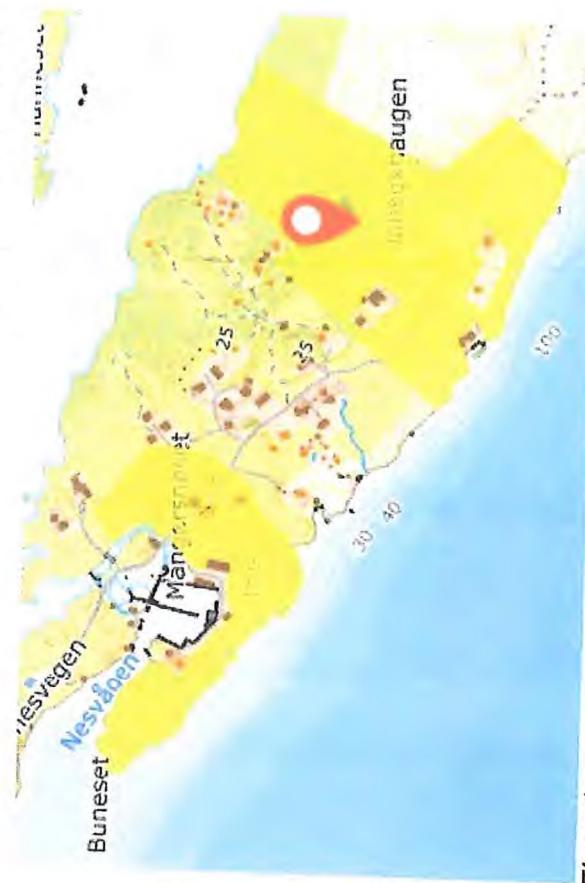

Figur 1



Figur 2

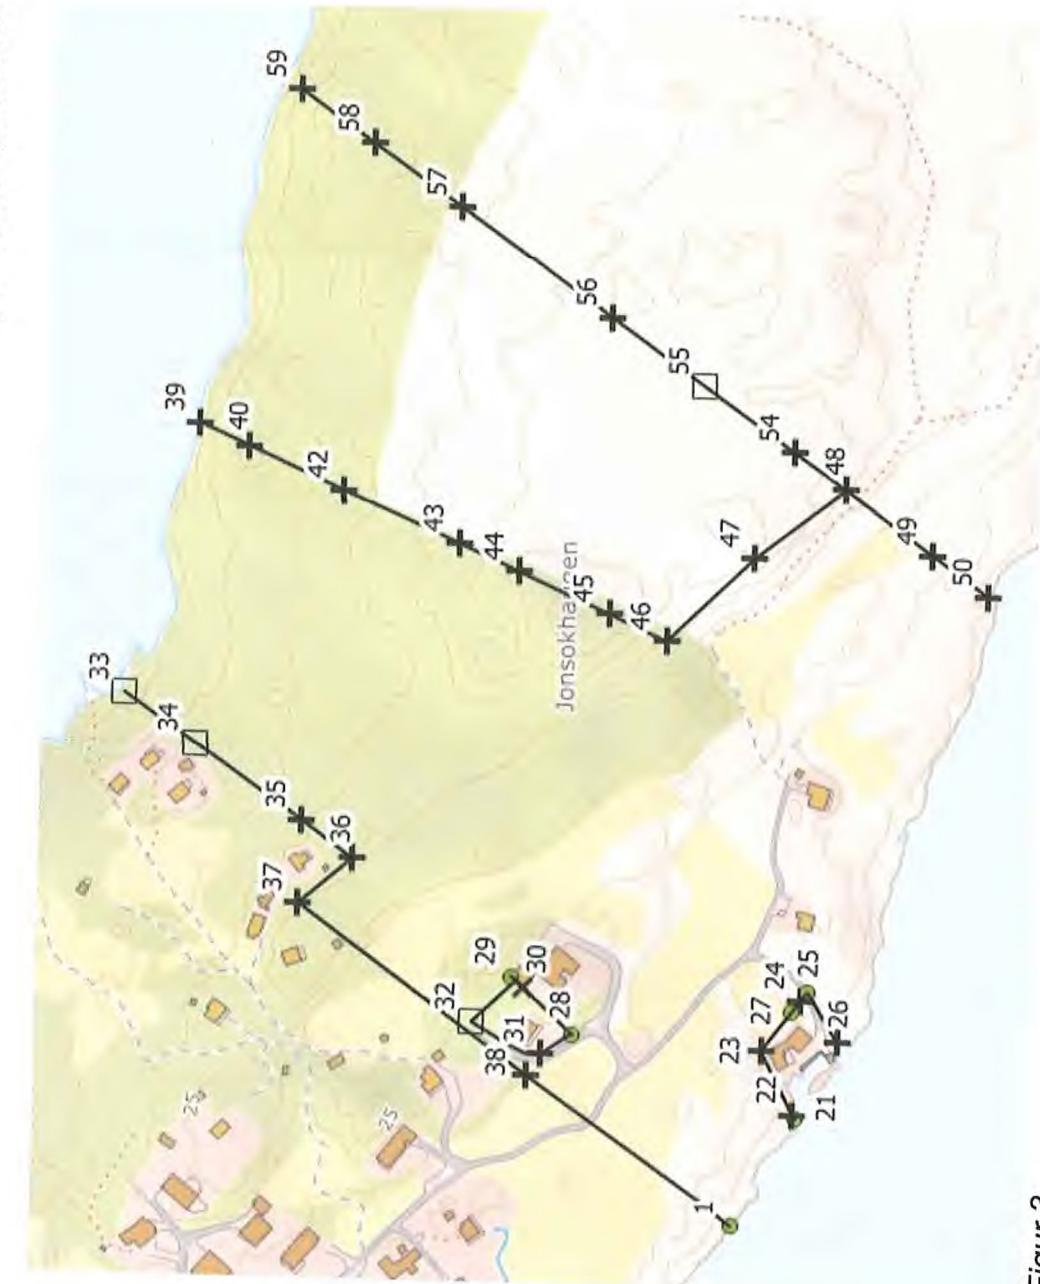

Jeg har vært på Mangersnes to ganger.

Den første gangen 14. oktober var jeg bare kort innom på veg heim fra en annen jobb i Austrheim. Da så jeg på grensene omkring bnr 31, som har punkt nr 22-26 i kartet. Derefter så jeg på yttergrensene som starter i punkt 1.

Den andre gangen var i dag, 21. oktober og jeg gikk rundt langs yttergrensen og startet i punkt 50 og fulgte grensen til punkt 39 og tilbake fra punkt 33 til 38.

I dette skrivet vil jeg beskrive grensene og grensemerkeene som jeg har målt og sett.

Jeg er ikke fornøyd med alt jeg har gjort eller fått til foreløpig. Noen av punktene kunne vært bedre forberedt eller behandlet bedre under feltarbeidet, men uansett er jeg kommet bra i gang med undersøkelsen av grensene.

Om jeg skal reise og forbedre de undersøkelsene jeg har gjort av punkt 33 eller grensen 39-44 kan dere ta stilling til selv.

Linjen 48-59 er tatt med i kartet av hensyn til den geometriske inpassing av jordskiftekartet, men denne linjen er ikke med i denne saken og er ikke blitt med i befaringen.

Figur 3




Figur 4 - Punkt nr 47

Metoder

GIS-programmet QGIS er brukt som kartverktøy. Der kan Statens kartverks sine internettbaserte karttjenester vises, de såkalte Web Map Services (WMS) slik som i bakgrunnskartet i figur 4. Ellers har programmet funksjoner for tegning av punkt, linjer og polygoner, slik som vist i flere av figurene i dette skrifvet.

Under feltarbeidet er det målt med sanntids GNSS (Global Navigation Satellite Systems) av typen Topcon Hiper SR i nettverket Topnet Live. Dette utstyret har en nøyaktighet i grunnriß innenfor 3 centimeter 95% av tiden. Men i nærlheten av skog eller inne i skog er det mindre sannsynlighet for å få til nøyaktige målinger. Da måles det kun med nøyaktighet 1-10 meter som er godt nok til å orientere seg i terrenget, men ikke den kvaliteten som er etterspurt i matrikkelkartet.

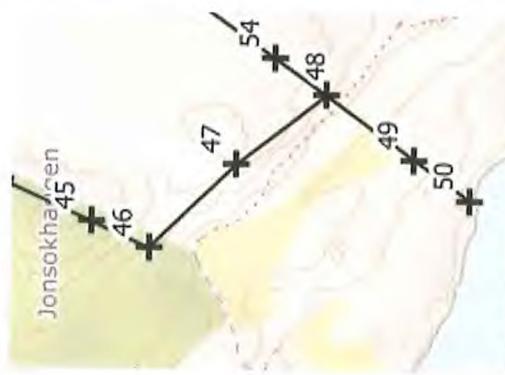

Figur 5


Tur langs grensen

Punkt 50 er kryss i fjell like ved en gjerdestolpe.


Punkt 49 har jeg ikke gravd fram. Der var det tett brakekratt. Men en gjerdestolpe ble målt inn ved punkt 49 og det viser at gjerdet går i rett linje fra 50 til 48. Denne gjerdestolpen står kanskje like ved punkt 49.

Punkt 48 ble funnet oppå stupet og målt inn. Her har de boret og satt gjerdestolpen midt i krysset slik som vist i figur 4. Dette bør de ikke gjøre fordi krysset kan bli avgjørende i tvister mellom naboer og da bør grensemerkene være helt i orden. Når det bores i krysset er det risiko for å ødelegge hele grensemerket.

I punkt 47 hadde de også boret ned gjerdestolpen i grensemerket og det er dette krysset det er bilde av i figur 4.

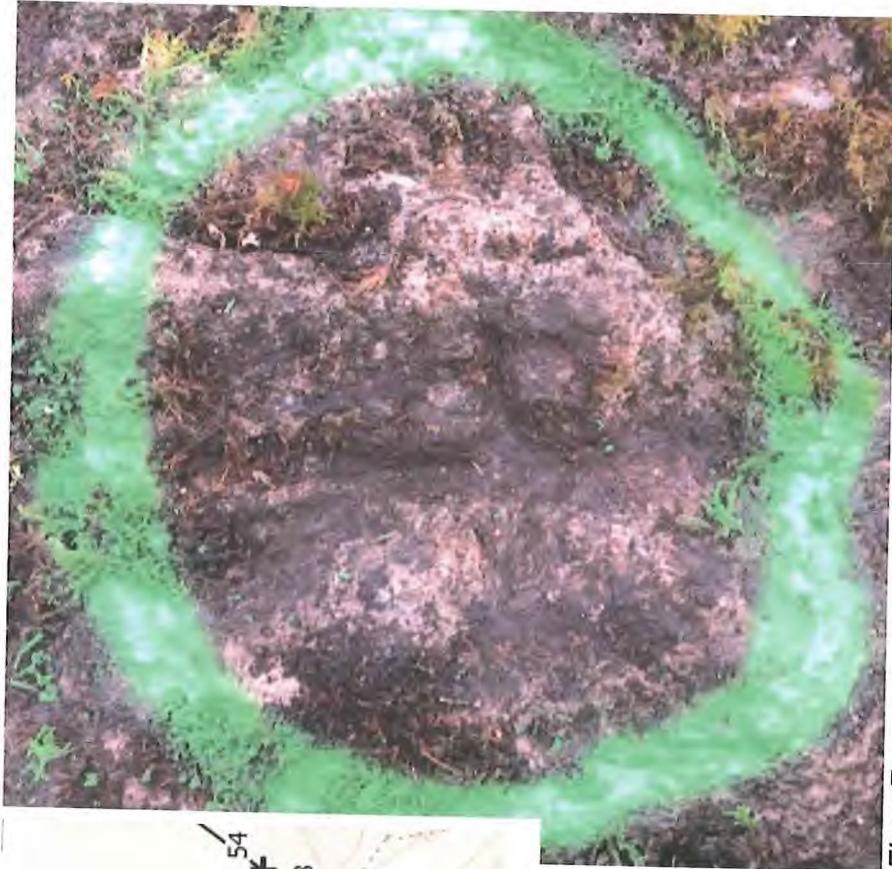

Figur 7

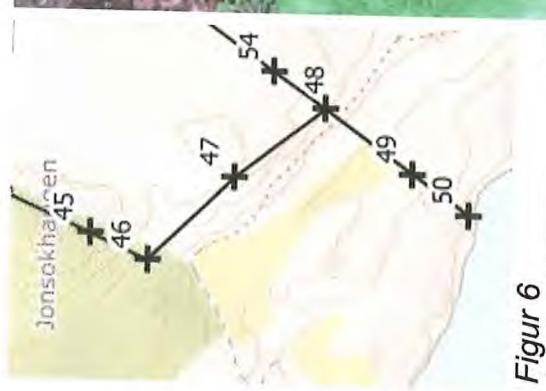

Figur 6

I punkt 46 fant jeg kun en gjerdestolpe. Det er sannsynlig at de har boret gjerdestolpen i krysset fordi det har vært en trend langs denne grensen. Men jeg klarte ikke å finne krysset. Det er fare for at de har ødelagt og knekt fjellet under boringen. Jeg gravde vekk litt jord og røtter for å se etter krysset, om det ligger ved siden av gjerdestolpen.

I punkt 45 hadde de plassert gjerdestolpen ved siden av krysset. Gjerdestolpen har rustet av for lengre siden. Dette er bilde av i figurene 7 og 8.



Figur 8



Figur 10



Figur 9 - ved punkt 39

Punktene 44 43 42 40 ligger i en tett skikta-skog. Da er det vanskelig å måle seg fram til punktene. Det ville tatt mye lengre tid. Jeg kunne brukt en metode med målebånd kombinert med samtidis GNSS, men prioriterte heller å gå videre for å rekke rundt eiendommen i løpet av dagen.

Ved punkt 39 forsøkte jeg å måle, men skrånningen er nordvendt og trærne er høye så jeg fikk ikke en nøyaktig måling der. Jeg har tatt et bilde av måleutstyret når det står i punkt 39 og med nøyaktighet kanskje innenfor 5 meter. Nord for punktet der jeg stod var det stupbratt, kanskje fem meter ned til vatnet. Det er mulig å måle punkt 39 ved å bruke totalstasjon fra andre siden av vatnet, men en mer tidkrevende jobb, kanskje en dags arbeid.

Hvis alle trærne ble hogget ned og en gravemaskin kunne dra vekk stubber og røtter, da er det sannsynlig at vi lett kunne måle alle punktene 39-44, slik som jeg gjorde det på sør siden.

Nøyaktigheten i jordskiftekartet er innenfor en meter på alle punktene som ble funnet på sør siden. Det er normalt når grensemerkene er tegnet i et jordskiftekart fra 1936 slik som dette.

På websiden Norgeskart er linjen fra 48 til 39 kodet som «skissenøyaktighet». Dagens måling viste også det, at den er annrelæs og mindre nøyaktig enn jordskiftekartet fra 1936. (figur 10)




Ved punkt 33 gjorde jeg en feil. Jeg hadde forberedt meg for dårlig slik at jeg hadde glemt å ta med meg både matrikkelkartet og jordskiftekartet. Som vi ser av kartet i figur 14 er det ikke samsvar mellom jordskiftekartet og matrikkelkartet. Langs linjen 48-39 var det matrikkelkartet som var mest feil. Derfor hadde jeg glemt å undersøke dette godt nok før avreise, for her ved punkt 33 er matrikkelkartet det mest riktige. Det oppdaget jeg først når jeg kom til punkt 34 som er en merkestein som ble funnet og innmålt. (Figur 13) Dette kan bety at merkesteinen nr 33 ligger 2,4 meter til høyre for linjen 34 – 33.

Da jeg stakk ut punkt 33 etter jordskiftekartet traff jeg en stubbe og tenkte at det er umulig å finne en merkestein når det har stått et gruntrøppå.

Det er sannsynlig at jeg hadde funnet grensemerkena til bnr 48 hvis jeg hadde fått skylddelingsdokument for denne eiendommen. Det gjelder også det sørligste grensemerket for bnr 46.

Figur 11 - i nærværet av punkt 33

Lengre sør fant jeg punktene 35 36 37. Alle disse er merket med kryss i fjell i jordskiftekartet fra 1936. Siden har en landmåler i Radøy kommune har boret ned et grensemerke av aluminium i krysset. Under dagens målinger var avviket mellom mine målinger og de gitte koordinatene for disse tre punktene 35, 36 og 37 mindre enn 5 cm.

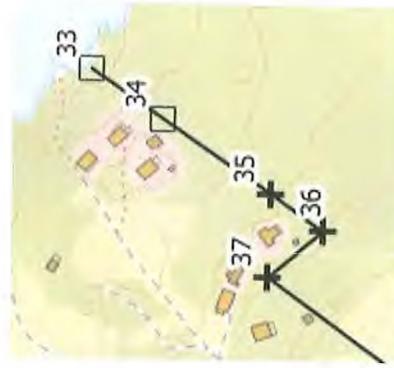

Figur 12



Figur 14
Grensen for bnr 46 og 48 var merket i
matrikkelkartet som unøyaktig. Derfor hadde
jeg sattset på at jordkiftekartet ville være mer
nøyaktig. Men det viste seg at i dette tilfellet
var matrikkelkartet bedre enn jordkiftekartet.



Figur 13
Punkt nr 34, merkestein med vitner

Kartet i figur 15 viser min undersøkelse av grensen rundt bnr 31.

I punkt 22 var det vanskelig å gå 14. oktober fordi det var vind og store bølger. Svaberget var glatt. Jeg fant et børhol som jeg klarte å måle. Det er merket med grønn sirkel like ved punkt 22. Men selve krysset i svaberget turde jeg ikke å ligge på kne å leite etter den dagen mens bølgene slo langt opp på land.

Det er sannsynlig at grensen i matrikkelkartet, som her er tegnet med rød farge, er feil. Fordi det er bygget et solid gjerde langs de grønne sirklene som jeg har målt inn og kalt gjerd1-gjerd2. Men jeg klarte ikke å finne noen av grensemerkene.

Det er sannsynlig at grensemerke 23 egentlig ligger omtrent der som jeg har målt inn et punkt og kalt 23posib, fordi det passer med naustet slik det er bygget og gjerdet som går fra punkt gjerd1 til gjerd2.

Jeg forsøkte å finne et kryss i svaberget nede ved 26, men svaberget var glatt den dagen og bølgene var store.

Eiendomsgrensen til bnr 31 er nokså naturlig definert ved fjellet fra 22 til 23, gjerdet fra gjerd1 til gjerd2 og Vegen og muren som avgrenser kaianlegget.



Figur 15



Det ble ikke funnet noe grensemerke ved sjøen og det er heller ikke avmerket i jordskiftekartet at det skal være noe grensemerke der.

Kanskje eksisterte denne grensen før jordskifftet og kanskje har de beholdt den samme grenselinjen etter skifftet. Derfor har gjerdestolpene blitt innmålt og brukt som punkt i jordskiftekartet.

Linjen i matrikkelkartet er omrent en meter feil, som illustert i figur 16.

Figur 16



Figur 17

Jeg undersøkte punkt 32. Der står det en vedklyver og det ligger pukk på bakken der som merkestein 32 skulle vært. Det ser ut til at bnr 54 har innrettet seg etter grensen i matrikkelkartet, den røde streken som går nordøst for huset. Der har bnr 54 sprengt ut sin tomt med 2-3 meter høy fjellskjæring. Men ifølge skyldelingsdokumentet skulle det gå en rett linje fra 32 til 30. Jeg forsøkte å finne punkt 30, kryss i fjell, men dette er sannsynligvis sprengt vekk da bnr 75 bygde sin garasje.

Grensen for bnr 54 er merket som usikker. Dette fremgår av matrikkelkartet slik det vises på internett i Norgeskart. Dette er innfelt opp til høyre og vist med at grensen har lilla farge, i motsetning til grensen for bnr 75 som er grønn. Grønn betyr nøyaktig grense. Likevel har bnr 54 gjort så store inngrep som å sprengne ned 2-3 meter langs den usikre grensen. Vi skal ikke se bort fra at han var i god tro og at han til og med kan ha engasjert en landmåler til å stikke ut grensen, en landmåler som da har fulgt grensen i matrikkelkartet uten å først undersøke skyldelingsdokumentet som skulle hatt høyere rang enn det dårlige matrikkelkartet.

Koordinatlister


Stikningsdata:

	n	e	h	p
6728203	.75	284380.	18	0 39
6728177	.42	284368.	62	0 40
6728179	.3	284366.	4	0 41
6728127	.19	284346.	57	0 42
6728065	.7	284319.	78	0 43
6728033	.62	284305.	54	0 44
6727984	.24	284284.	43	0 45
6727954	.26	284270.	89	0 46
6727907	.3	284316.	25	0 47
6727861	.47	284352.	21	0 48
6727814	.75	284318.	93	0 49
6727784	.53	284297.	.51	0 50
6727800	.44	284284.	.34	0 51
6727796	.98	284330.	.76	0 52
67277938	.55	284015.	.8	0 53
67277888	.81	284371.	.29	0 54
67277937	.65	284405.	.52	0 55
6727987	.34	284440.	.82	0 56
6728067	.38	284497.	.26	0 57
6728114	.38	284530.	.02	0 58
6728153	.48	284557.	.71	0 59
6728101	.39	284014.	.68	0 60
6727858	.58	284447.	.84	0 61
67277849	.27	284111.	.65	0 62

Innmälte punkt	east	north	elevation	accuracy	point
284297.748	6727784.	984	3.624	0.011	50_stk
284297.723	6727784.	971	3.615	0.006	50_stk1
284319.209	6727814.	949	11.64	0.014	gjs1
284337.23	6727840.	28	16.556	0.013	mstein2
284352.118	6727861.	179	26.955	0.006	48_stk
284352.13	6727861.	161	26.942	0.006	48_stk1
284352.151	6727861.	159	26.94	0.007	48_stk2
284321.192	6727901.	147	34.378	0.007	gjs2
284315.515	6727908.	444	34.204	0.007	47_stk
284315.527	6727908.	442	34.192	0.007	47_stk1
284270.721	6727954.	833	24.6	0.007	gjs3
284270.725	6727954.	823	24.612	0.007	gjs3a
284276.838	6727968.	402	30.333	0.006	gjs4
284279.593	6727974.	31	34.692	0.005	gjs5
284284.545	6727985.	599	38.359	0.005	45_stk
284284.564	6727985.	587	38.352	0.005	45_stk1
284284.56	6728008.	282	42.143	0.008	51_stk
284284.378	6728007.	455	41.881	0.011	bh51funn
284318.811	6728063.	138	28.389	0.007	gjs6
284212.982	6728202.	484	12.422	0.012	ms2
284212.964	6728202.	448	12.404	0.016	ms2a
284212.959	6728202.	445	12.421	0.011	ms2a1
284212.94	6728202.	429	12.433	0.008	ms2a2
284171.934	6728145.	91	18.129	0.017	35_stk
284152.147	6728118.	405	22.031	0.011	36_stk
284128.196	6728146.	647	21.325	0.022	37_stk
284016.75	6727987.	814	13.665	0.015	linj01

	n	e	h	p
6727881.858	284021	0.035	0.853	21_stk
6727893.735	284060	.770	5.443	gjerd1
6727895.445	284057	.607	5.502	23posib
6727882.550	284082	.243	7.509	gjerd2
6727916.722	283966	.521	2.014	gjerd3
6727918.247	283967	.850	2.990	gjerd4
6727920.191	283969	.247	4.522	gjerd5
6727922.430	283970	.853	6.036	gjerd6
6727924.338	283972	.040	7.193	gjerd7
6727927.970	283974	.149	8.521	gjerd8

Jordskiftekartet

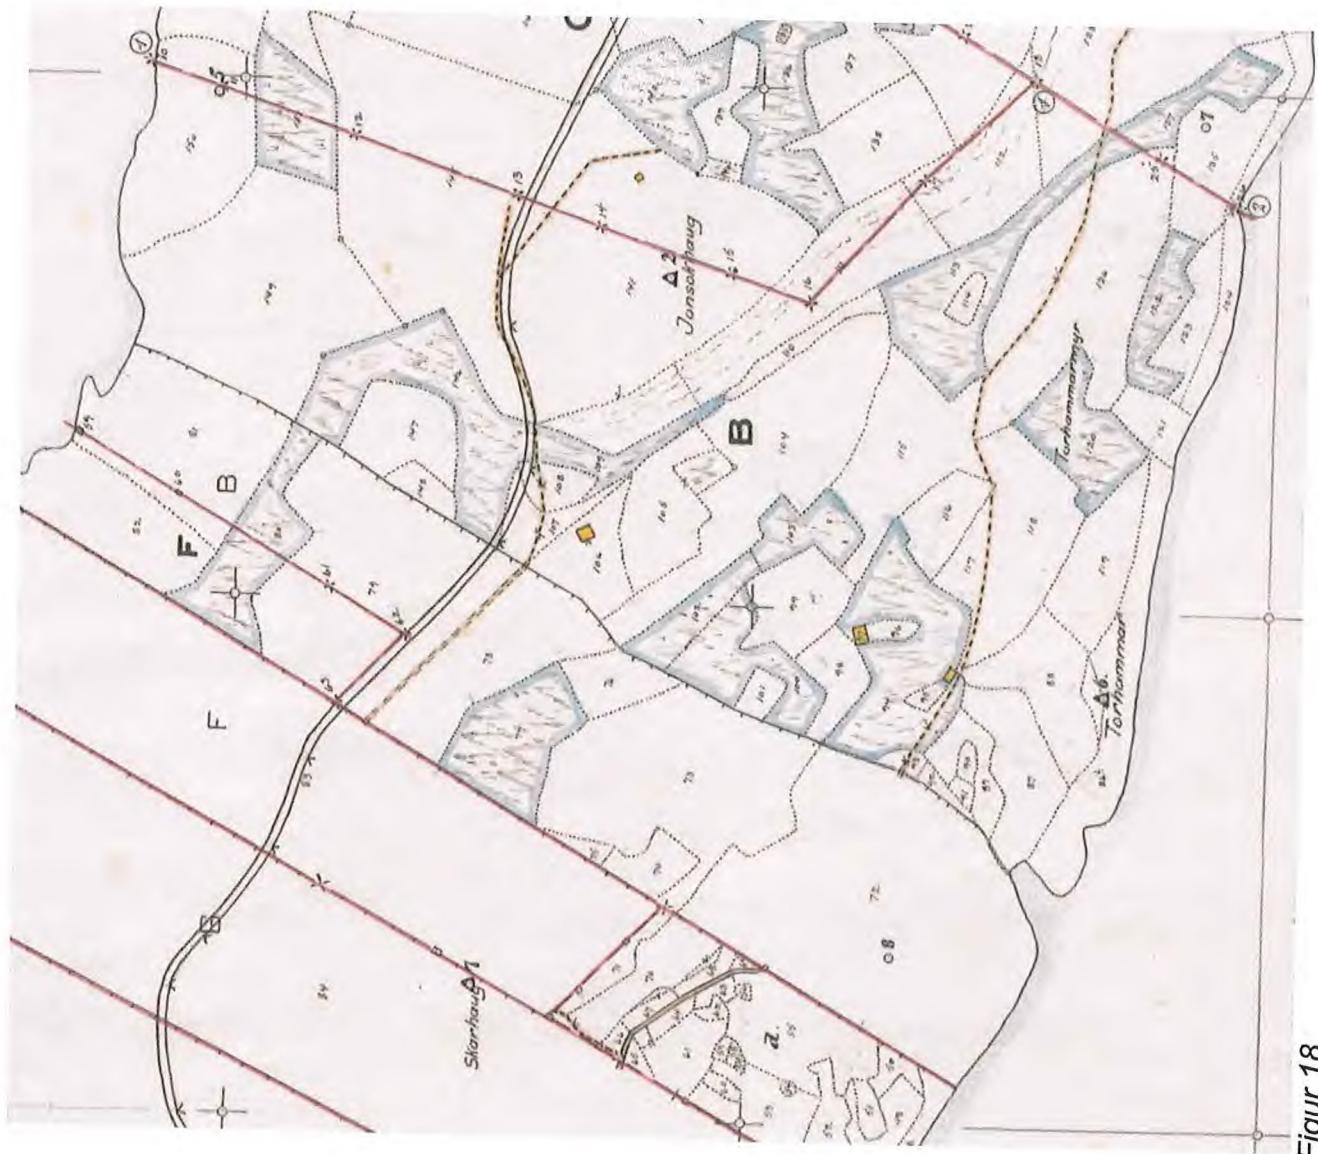

Figur 18

